

# Kartvedlegg til protokoll for oppmålingsforretning

Alver Kommune

N

Eigedom  
309/29, 309/211

Saks nr  
202110566


Oppdragsnr

Rekvirent  
Landsvik Lasse Knarvik, Øvretveit Marius


Forretningsdato  
22/12/2021

Landmålar  
Kjell Rune Standal

Målestokk 1:300

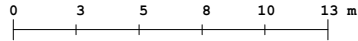

Beskriving/avtalar:

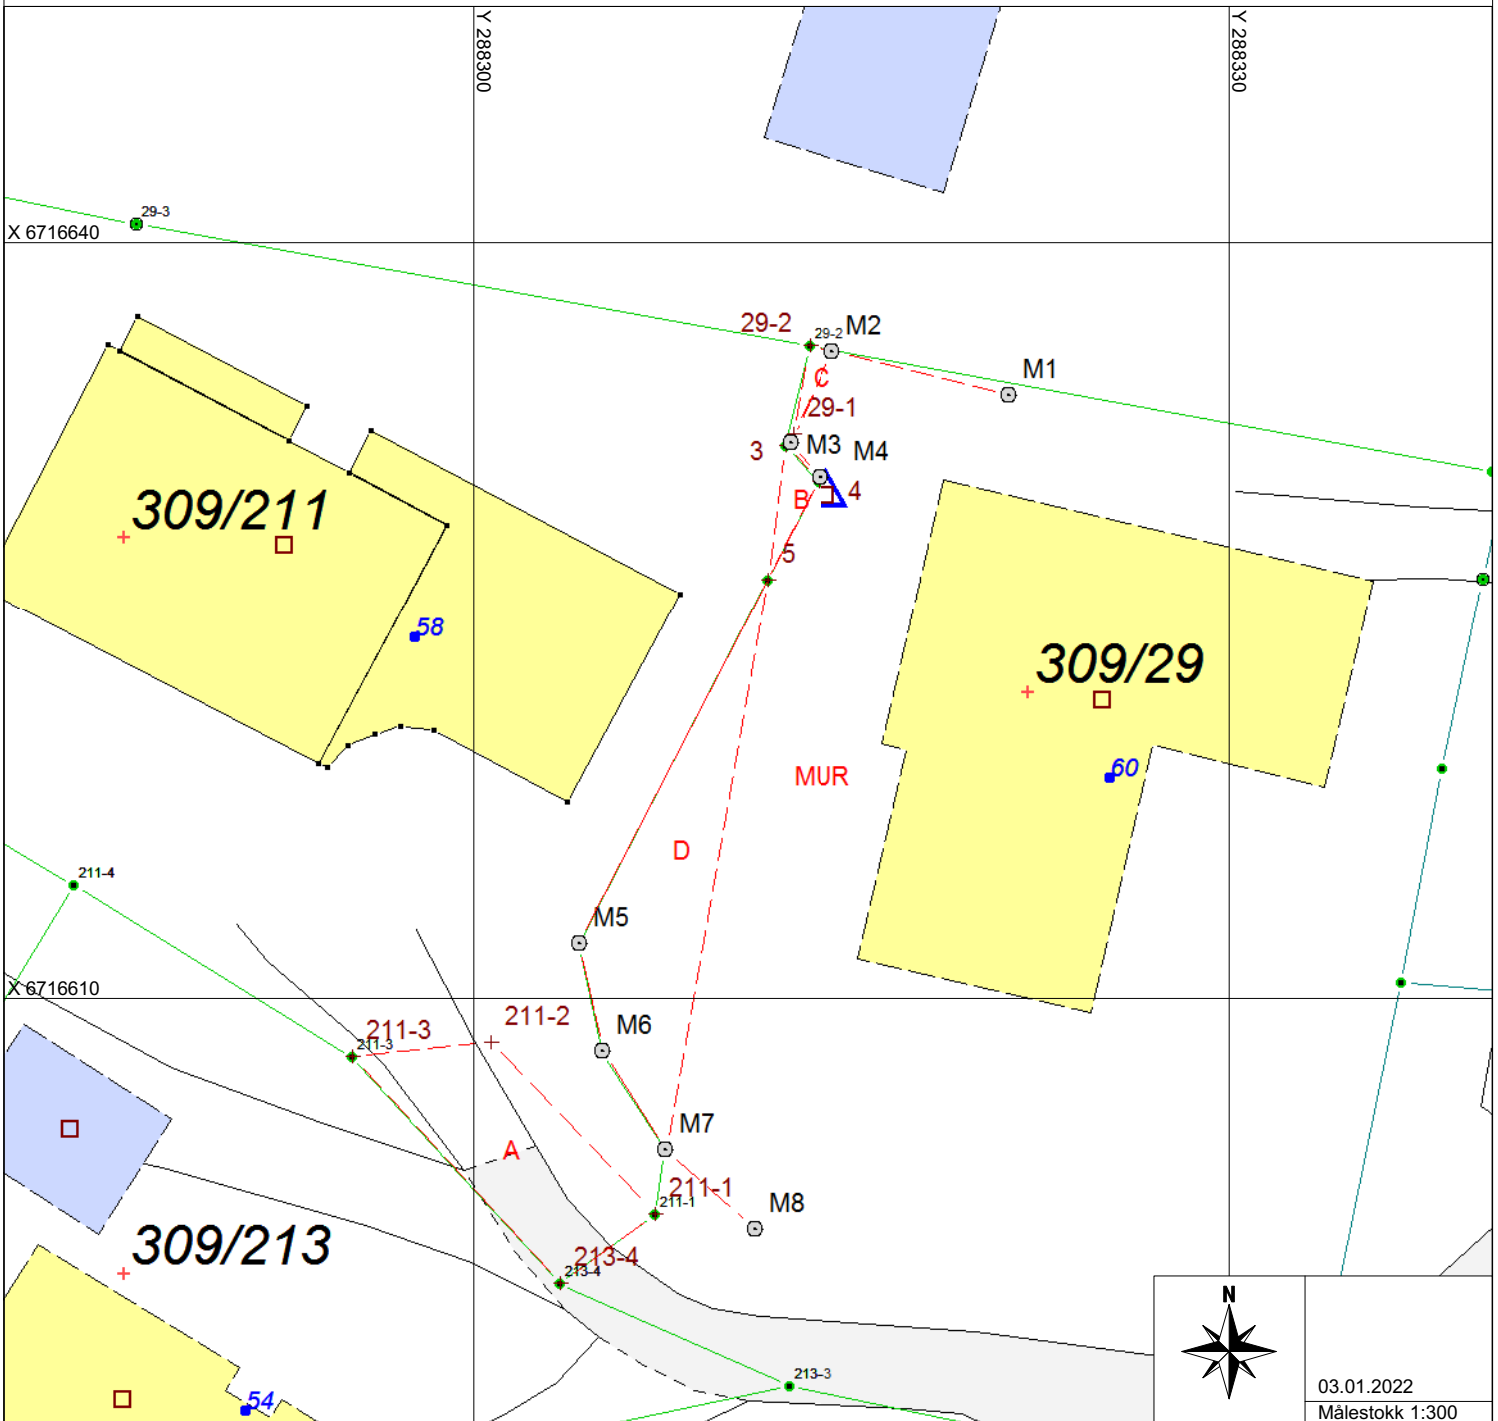

03.01.2022  
Målestokk 1:300