Kartvedlegg til protokoll for oppmålingsforretning

Alver Kommune

N

Eigedom 322/13/0/1	Saks nr 20219107	Oppdragnr
Rekvirent Mjåtveit As	Forretningsdato 24/11/2021	Landmålar Kjell Rune Standal
	Målestokk 1:1000 0 10 20 30 40 m	

Beskriving/avtalar:

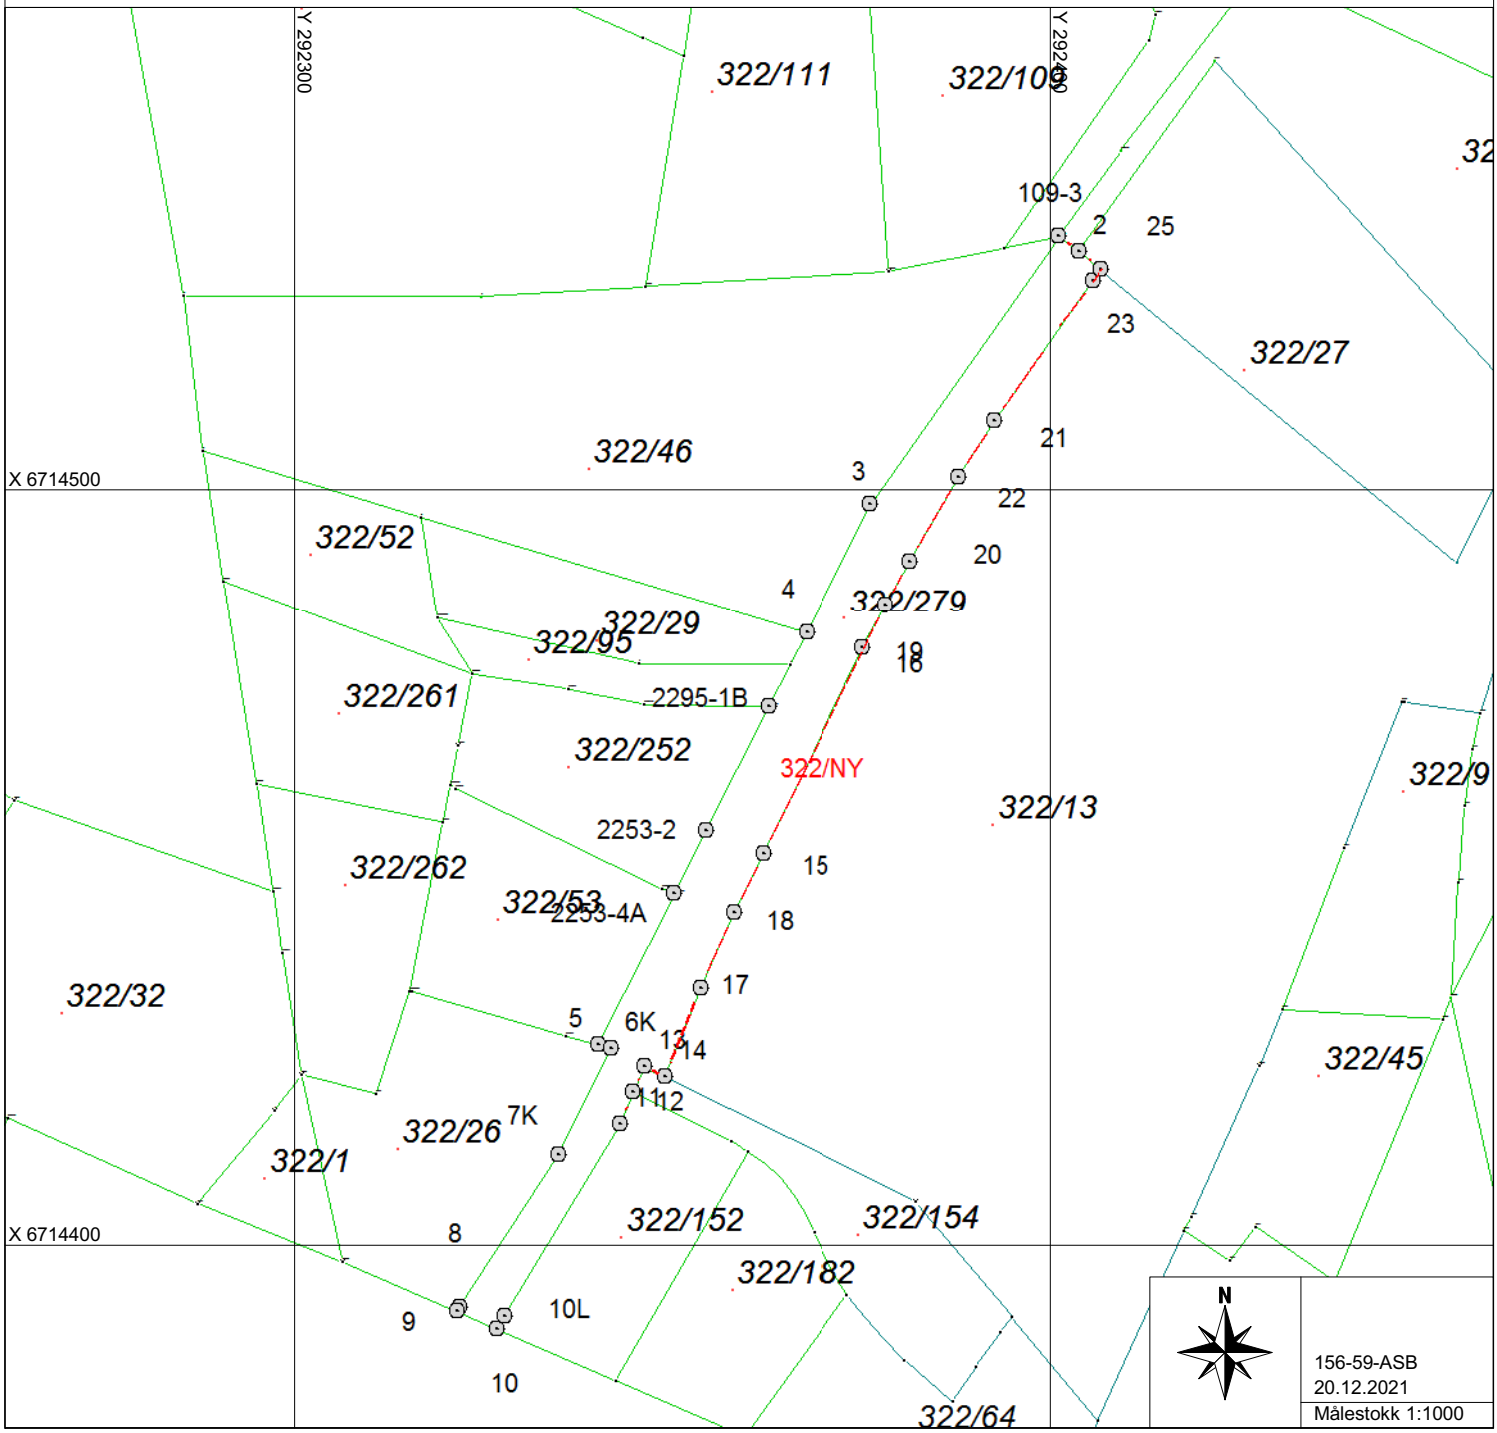

GIS/LINE Oppmålingsforretning