

## Søknad om ferdigattest

Pbl § 21-10, SAK10 §§ 8-1 og 8-2

Søknaden gjeld							
Eigedom/ byggjestad	Gnr.	Bnr.	Festenr.	Seksjonsnr.	Bygningsnr.	Bustadnr.	Kommune
	23	591					Ålver
Adresse				Postnr.	Poststad		
Elvavegen 35				5918	Frekhaug		

Ferdigattest	
Tilfredsstillert tiltaket krava til ferdigattest?	<input checked="" type="checkbox"/> Ja <input type="checkbox"/> Nei Dersom nei, fyll ut informasjonen nedanfor
Det står att følgjande arbeid av mindre vesentleg betydning som vil bli utført innan 14 dagar:	Dato
Type arbeid	
Stadfesting av at desse arbeida er utførte vil vere kommunen i hende innan:	Dato

Oppdatert dokumentasjon	
Er det utført ikkje søknadspliktige endringar/justeringar i forhold til løyvet?	
<input checked="" type="checkbox"/> Ja <input type="checkbox"/> Nei Dersom ja, legg ved oppdatert situasjonsplan, teikningar eller dokumentasjon som viser kva som er utført.	


Sluttrapport for avfall		
Sluttrapport av	Dato	skal leggast ved søknaden
Ansvarleg søker forpliktar seg til å sjå til at sluttrapporten vert ajourført og oppbevart		Vedlegg nr. K -

Varmesystem				
Energiforsyning		Varmefordeling		Ikkje relevant
<input checked="" type="checkbox"/> Elektrisitet	<input type="checkbox"/> Sol	<input type="checkbox"/> Vassboren golvvarme	<input type="checkbox"/> Luftoppvarming	
<input type="checkbox"/> Biobrensel	<input type="checkbox"/> Gass	<input type="checkbox"/> Vassboren radioator	<input type="checkbox"/> Kamin/omn/peis	
<input type="checkbox"/> Varmepumpe - luft	<input type="checkbox"/> Olje/parafin	<input type="checkbox"/> Elektriske varmekabler	<input type="checkbox"/> Anna	
<input type="checkbox"/> Varmepumpe - berg/sjø	<input type="checkbox"/> Anna	<input checked="" type="checkbox"/> Elektriske panelomnar		
<input type="checkbox"/> Fjernvarme/spillvarme				


Erklæring	
<input type="checkbox"/>	Ein stadfester at tilstrekkeleg dokumentasjon som grunnlag for driftsfasen er overlevert eigaren av byggverket

Vedlegg				
Beskrivelse av vedlegg	Gruppe	Nr. frå – til	Ikkje relevant	
Situasjonsplan, avkøyringsplan	D	-	<input type="checkbox"/>	
Teikningar, plan, snitt, fasade	E	-	<input type="checkbox"/>	
Utgreiingar/kart	F	-	<input checked="" type="checkbox"/>	
Gjennomføringsplan	G	-	<input checked="" type="checkbox"/>	
Sluttrapport for avfallsplan og miljøsaneringsbeskrivelse	K	-	<input checked="" type="checkbox"/>	
Bustadspesifikasjon i matrikkelen	H	-	<input checked="" type="checkbox"/>	
Uttaler frå andre offentlege myndigheiter	I	-	<input checked="" type="checkbox"/>	
Andre vedlegg	Q	-	<input checked="" type="checkbox"/>	

Underskrifter					
Ansvarleg søker for tiltaket (for tiltak etter pbl § 20-1)			Tiltakshavar (berre for tiltak utan ansvarleg søker pbl § 20-4)		
Føretak			Namn		
			Rolf Sandstad		
Organisasjonsnummer			Organisasjonsnummer		
Kontaktperson	Telefon	Mobiltelefon	Kontaktperson	Telefon	Mobiltelefon
			Rolf Sandstad		40040696
E-post			E-post		
			rolfsa@gmail.com		
Dato	Underskrift		Dato	Underskrift	
			30.12.21		
Gjenta med blokkbokstavar			Gjenta med blokkbokstavar		
			ROLF SANDSTAD		

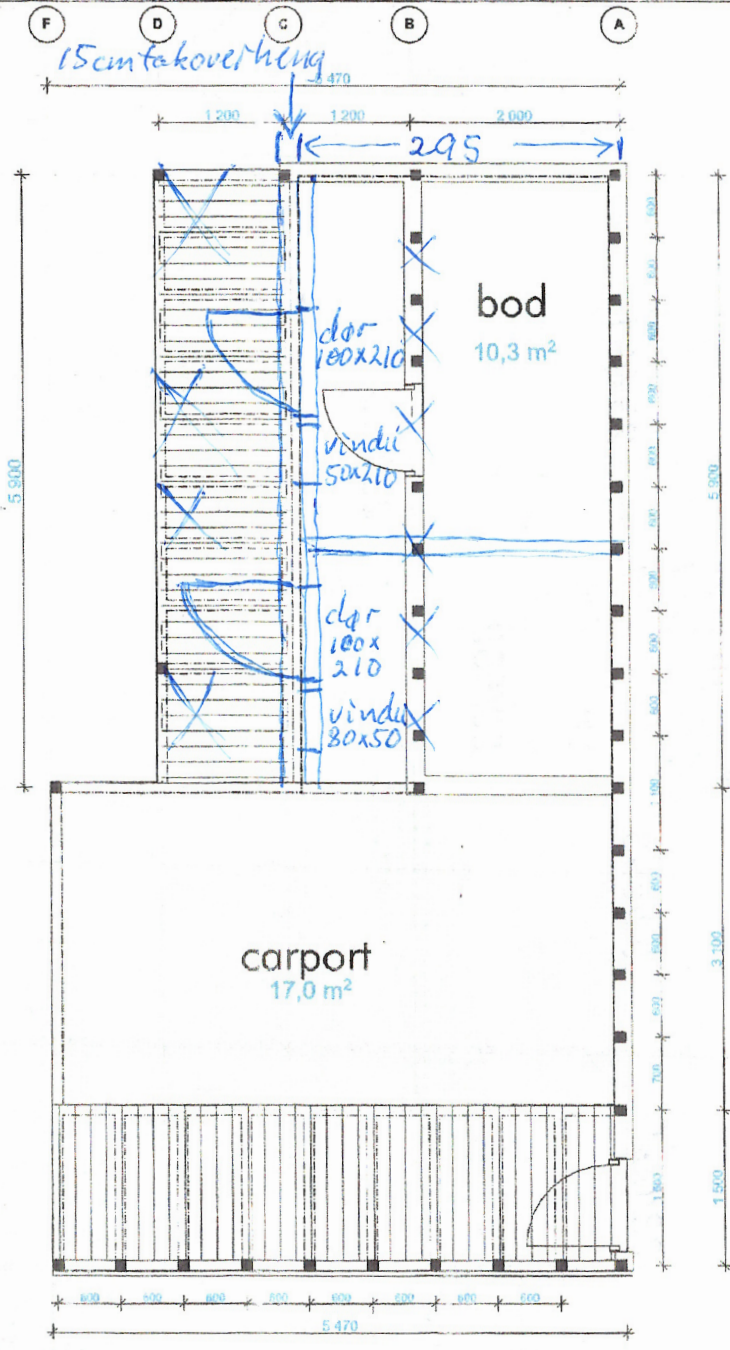


1

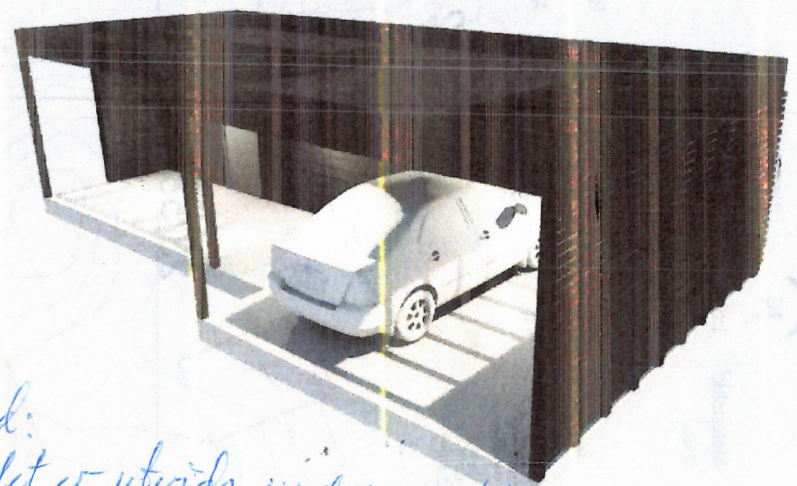

**Merknad:**  
 Bodarealet er utvida under omsøkt overhengsløst  
 breidd på boden er 295 utvandt. Med 15 cm overheng er  
 samla fotavtrykk 10 cm mindre, 310 cm, omsøkt 320.  
 Pergola er ikkje bygd. Bodene er isolert og delt i to med  
 2 vindu i begge boder. (ikkj med i sknad)

2

obs. Sjå vidlagt fasade bilde.  
 minst 1 meters  
 avstand fra carport  
 til fasade

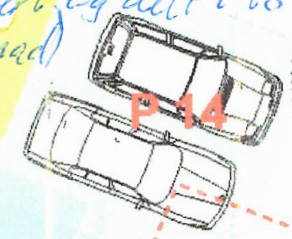

Frekkning 03.01.2022  
 P.O. Sande

3

4

HUS  
 14  
 +  
 f BK1

Elvåsen boliger Melano, 0000 Frelking Holsøveien, 0410 Sagvåg Vest AS	Fase: Arbeidstegning	Grn/Bnr: 23/567	Rev.nr: 01	Dato revidert: 11.04.2019	Dato oppnatt: 11.04.2019	Tysseland Arkitektur AS Strandgaten 19 5013 Bergen olaf@tyark.no tlf. 97 40 94 70	tyark
	Type tegning: Carport hus 14	Prosjekt nr.: 1518	Tegningsnr.: A22-110	sign kontroll: OZ TT	Målestokk: 1:50 (A3)		