



D-1

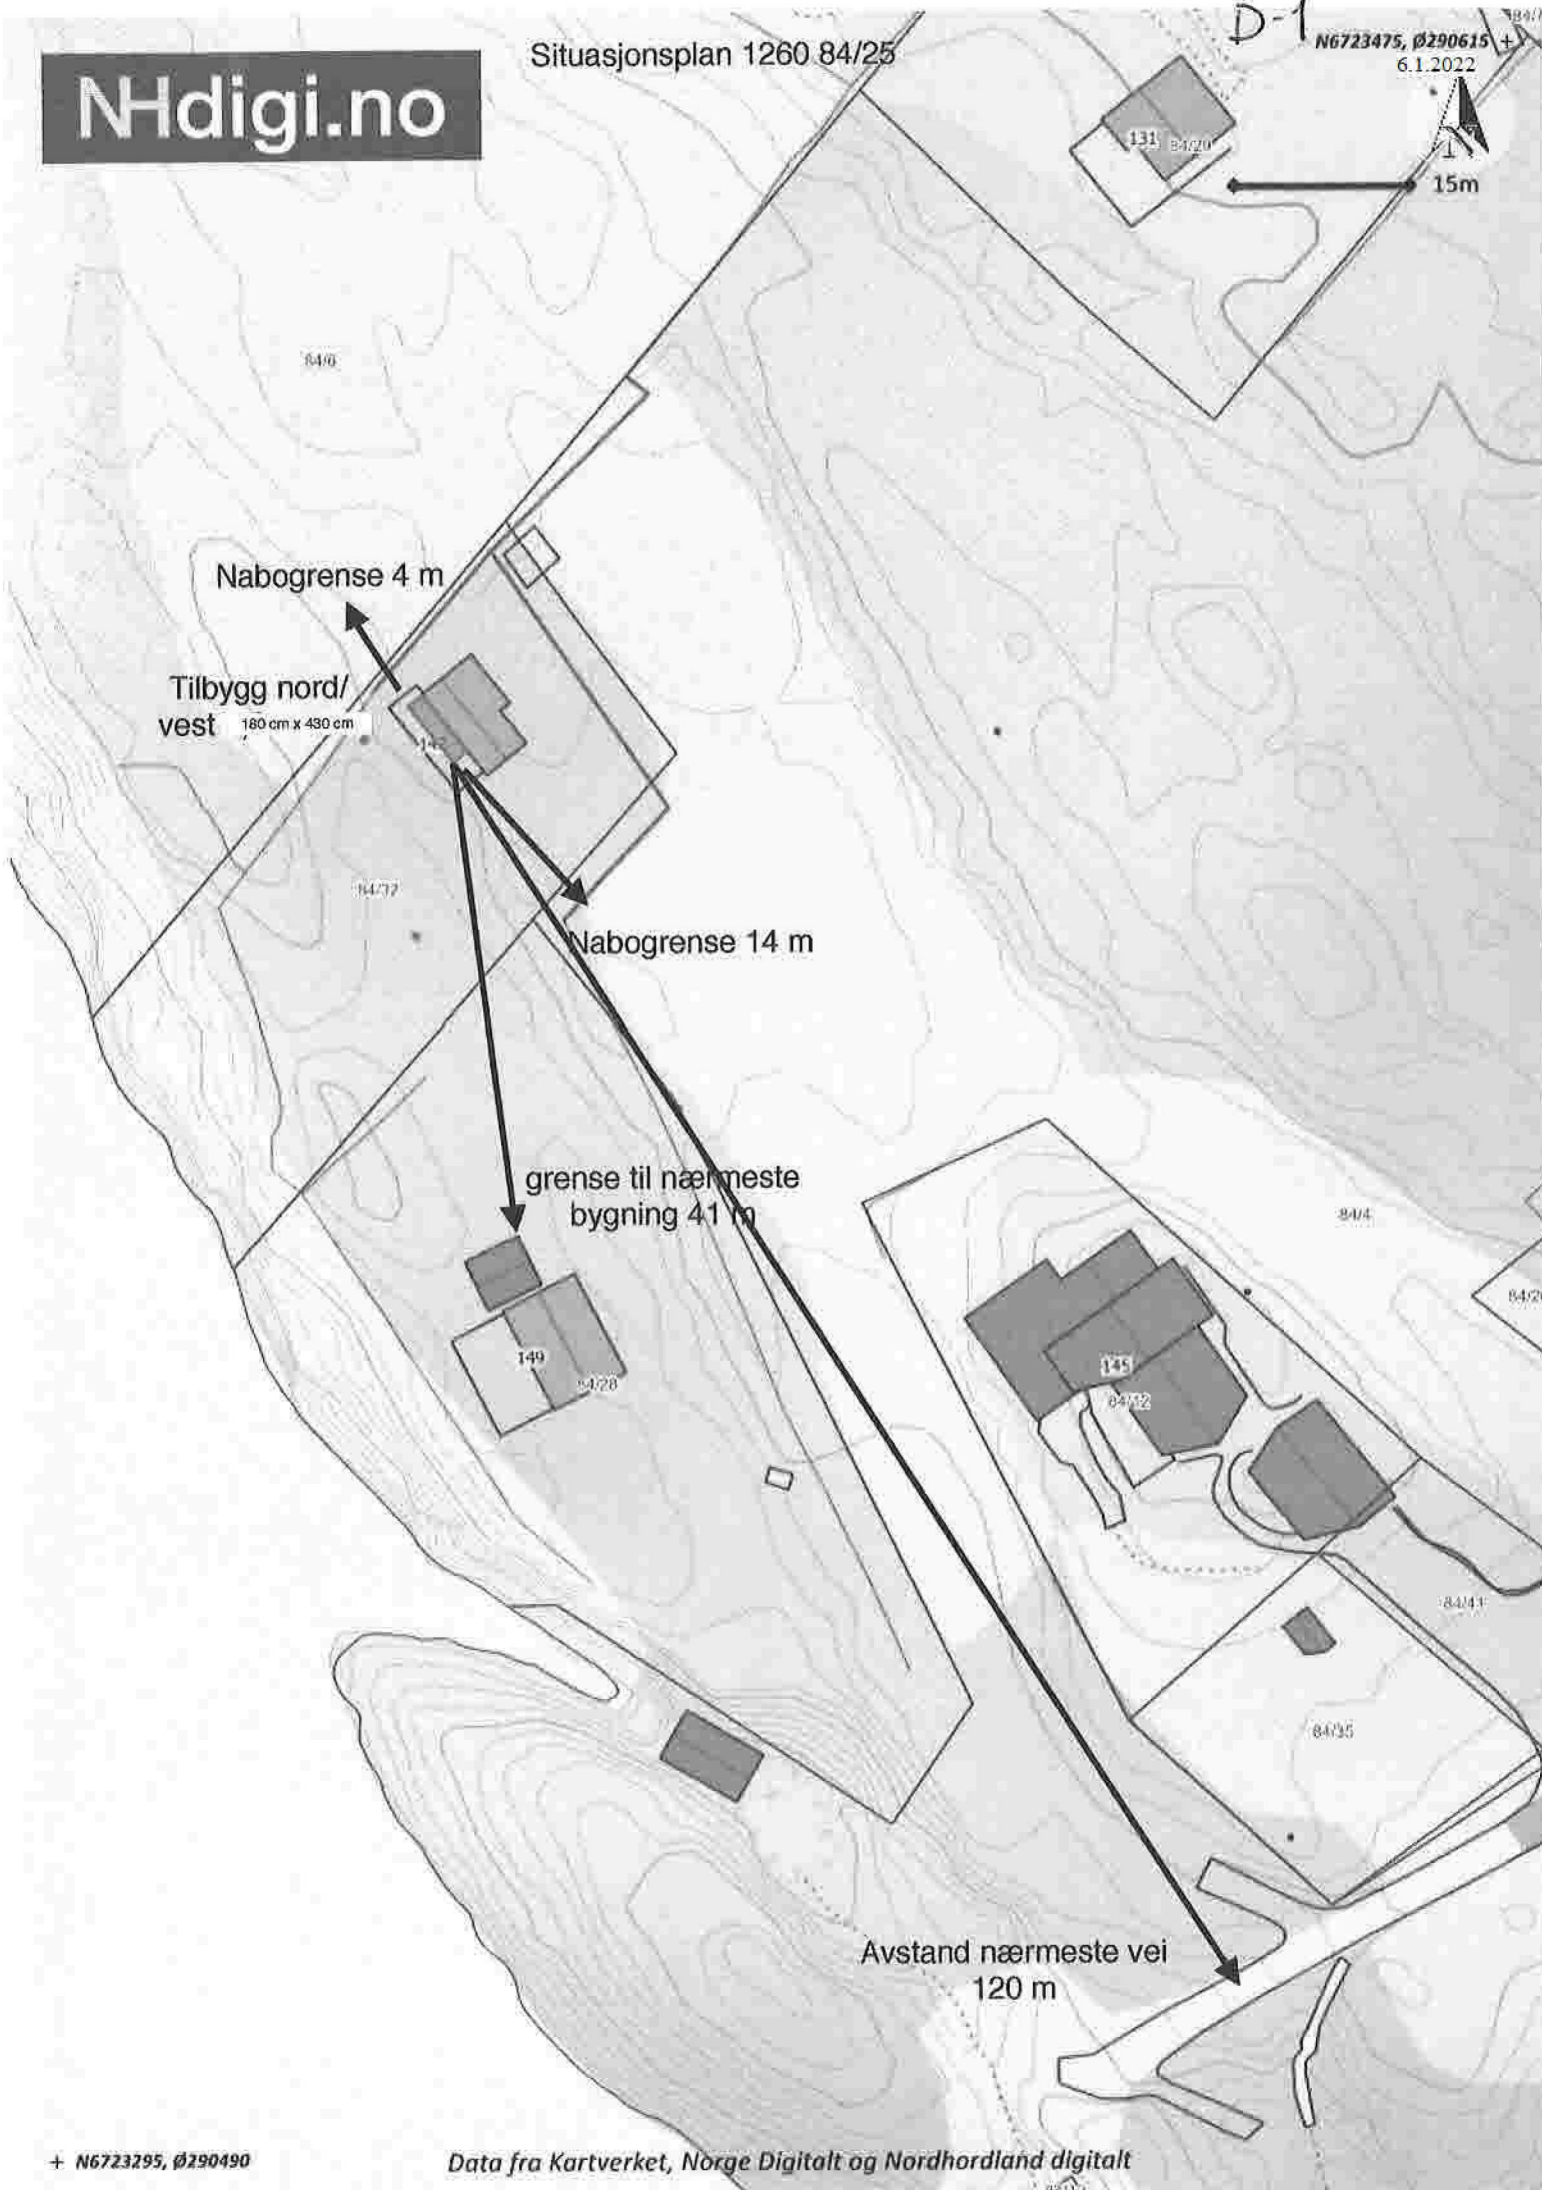

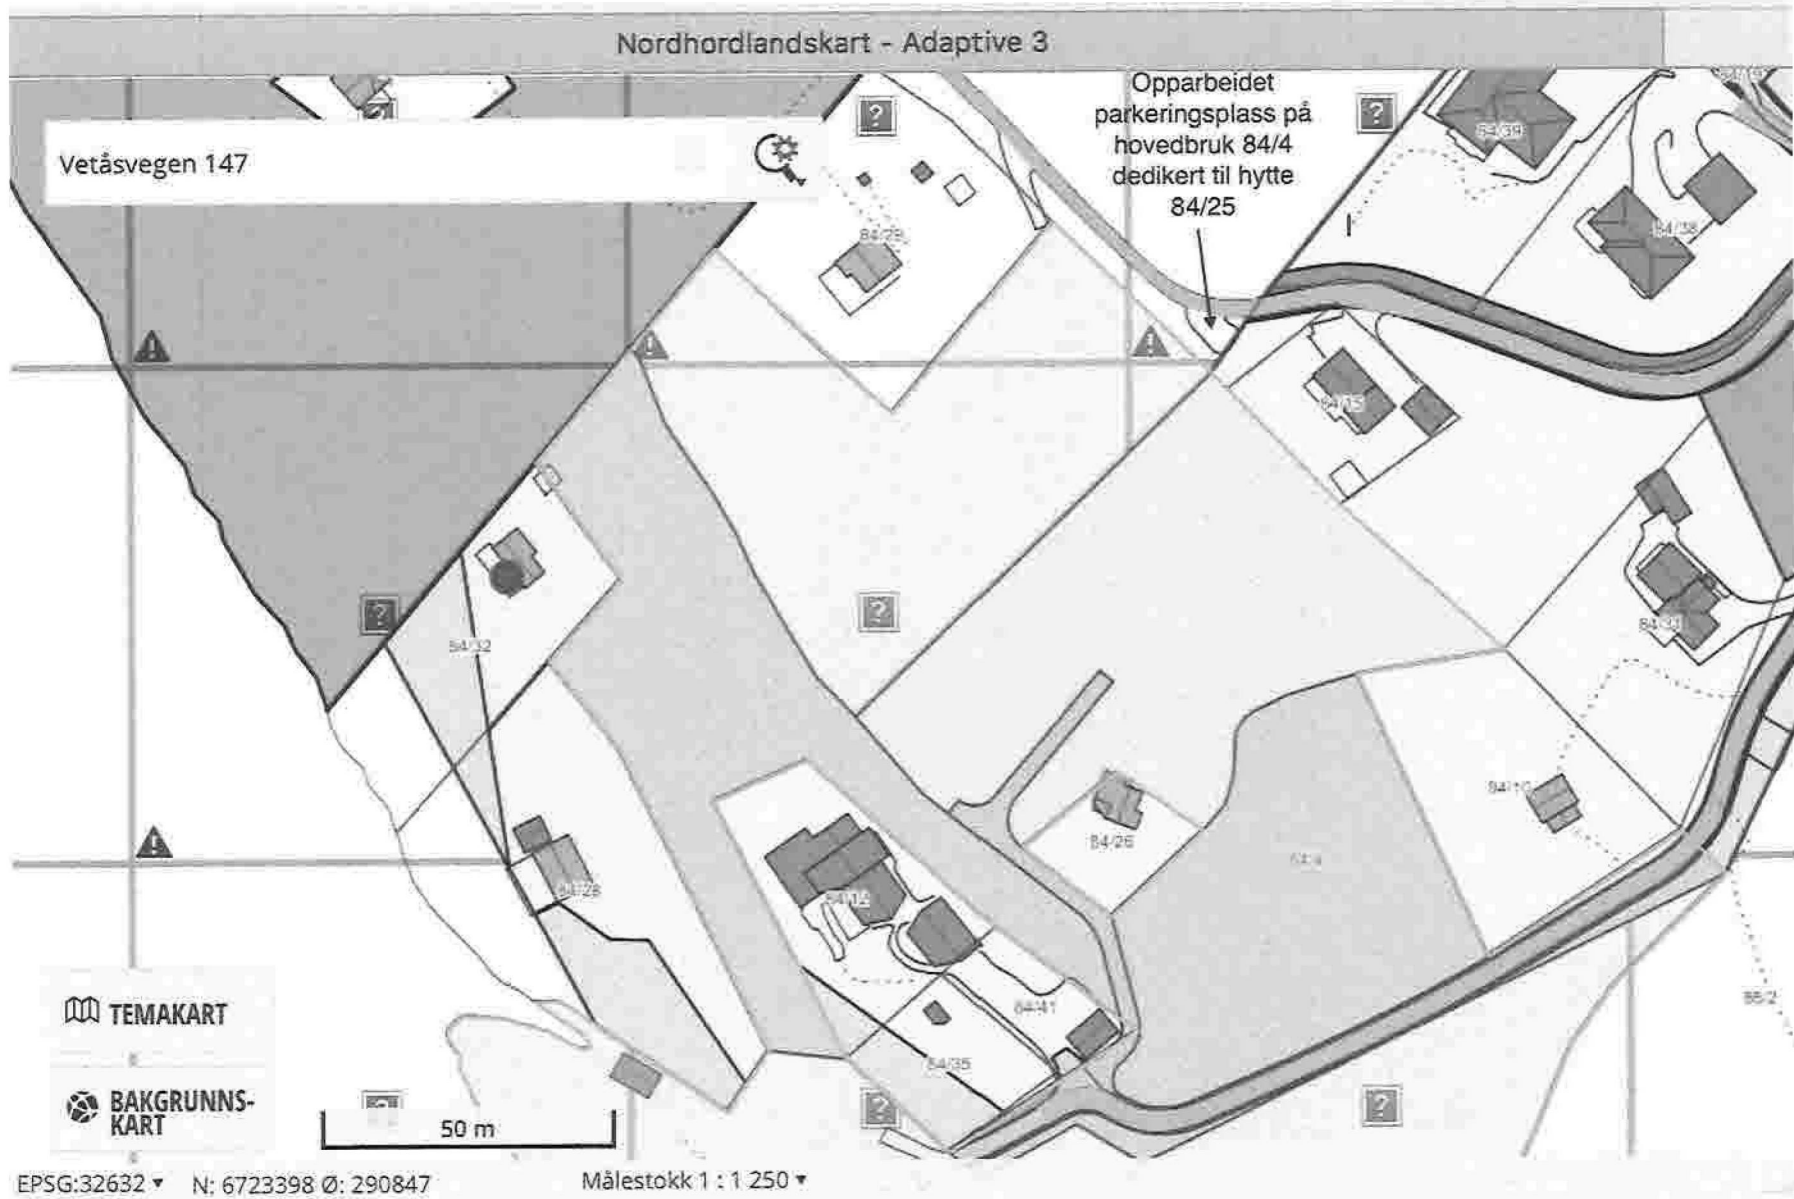



Kommentar 31.12 2021. Endringer i forhold til søknad:

1. Brekke tilbygg ble 180 cm

2. Lengde tilbygg ble 430 cm

Endringer skyldes oppfølging av TEK 17