


Snitt langs ny fasade

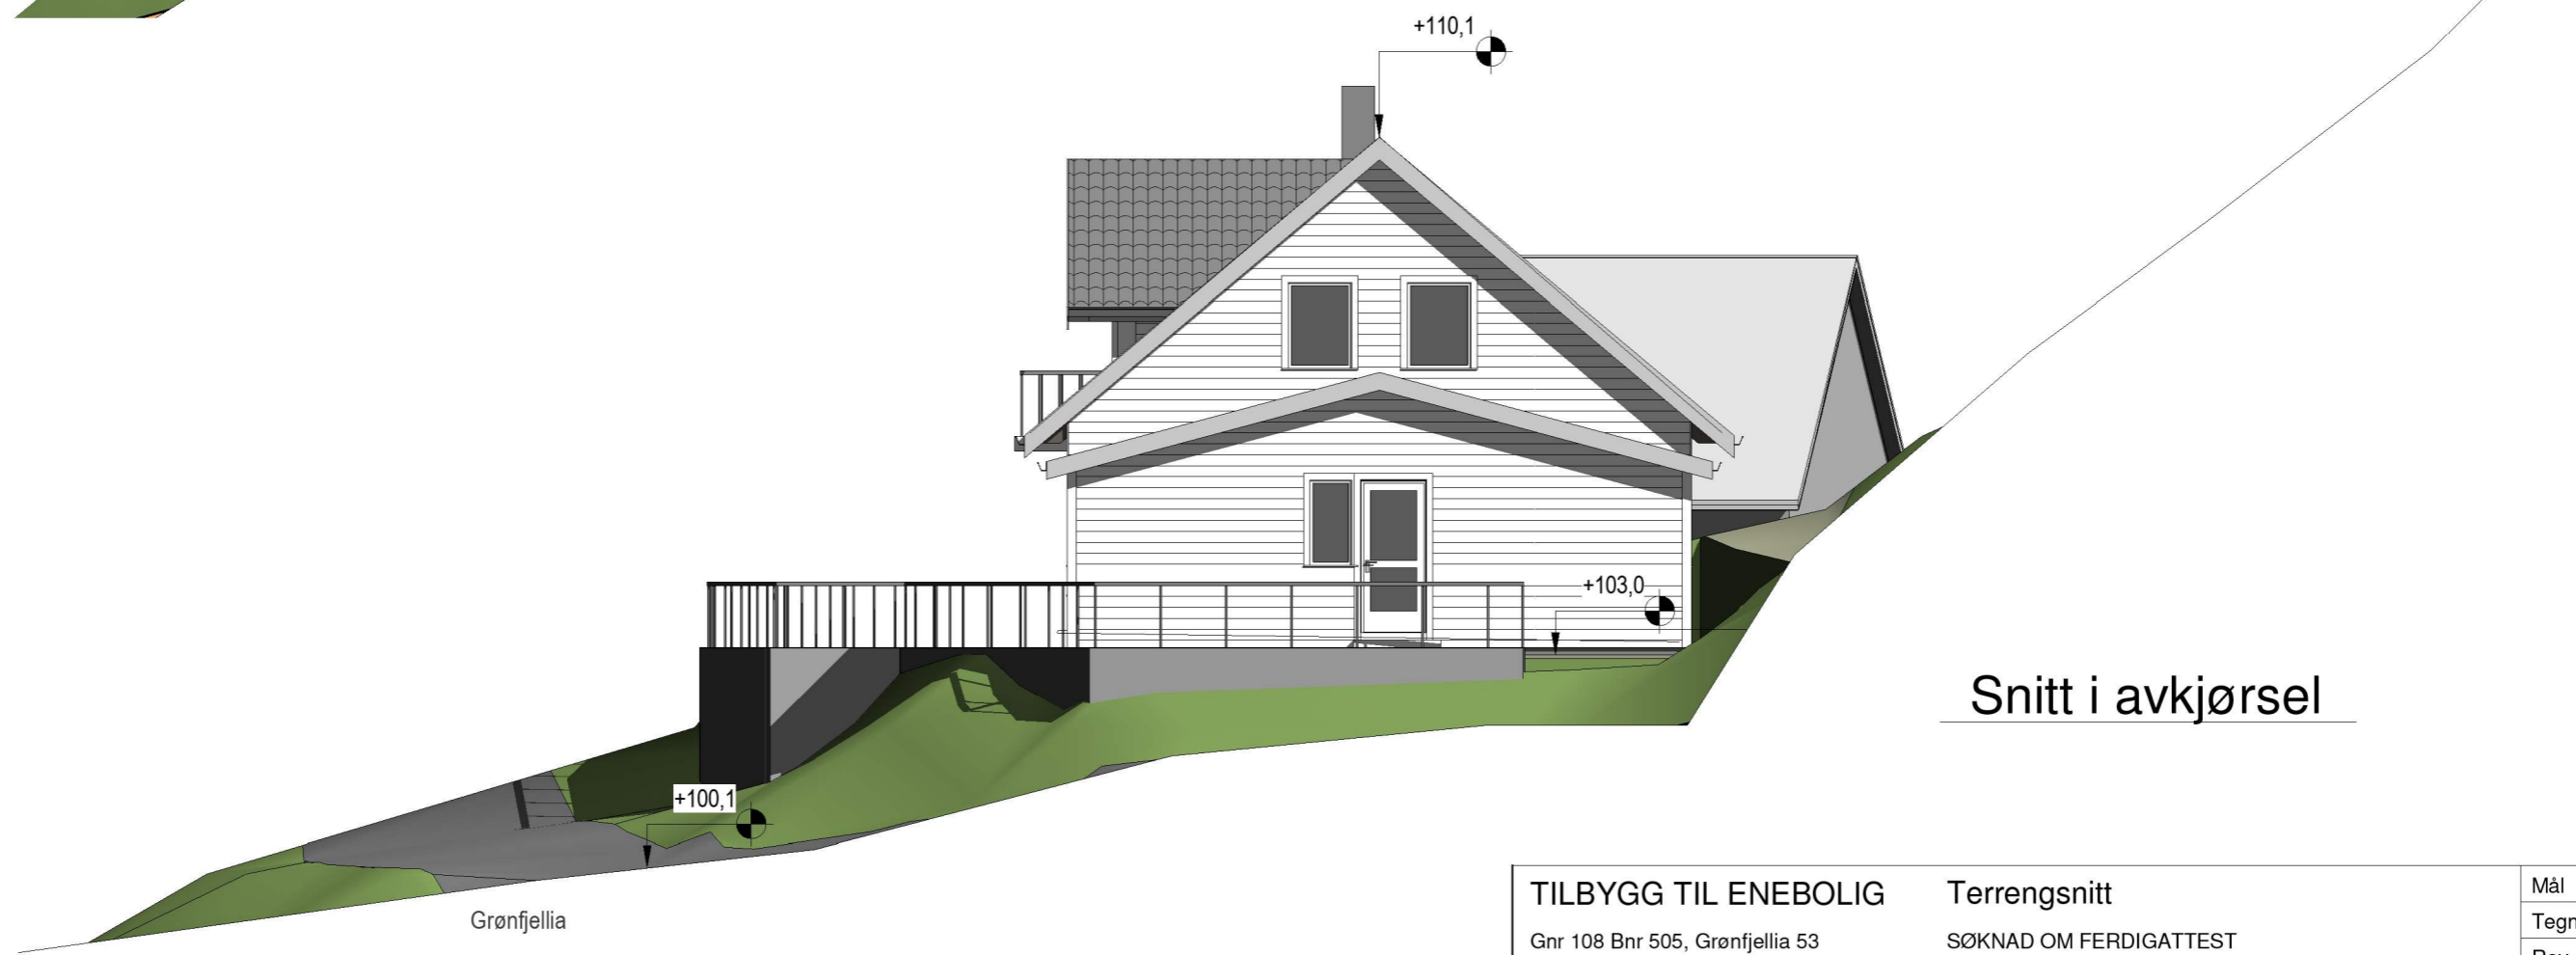

Snitt i avkjørsel

TILBYGG TIL ENEBOLIG Gnr 108 Bnr 505, Grønfjellia 53 Lindås, Alver kommune P. nr. 2009 Arkitekt Mette Kyed Thorson	Terrengsnitt SØKNAD OM FERDIGATTEST Johannessen/Sagstad Grønfjellia 53, 5955 Lindås Sivilarkitekt MNAL Medlem av Arkitektbedriftene Org.nr 987 788 682 Kvalen 16, N-5955 Lindås Tlf +47 901 48 834 mktho@online.no	Mål 1 : 100 / A3
		Tegn.nr A-200
		Rev H
		Dato 27.12.2021