



Tilbygg

FASADE MOT VEST




Tilbygg

FASADE MOT SØR



FASADE MOT NORD

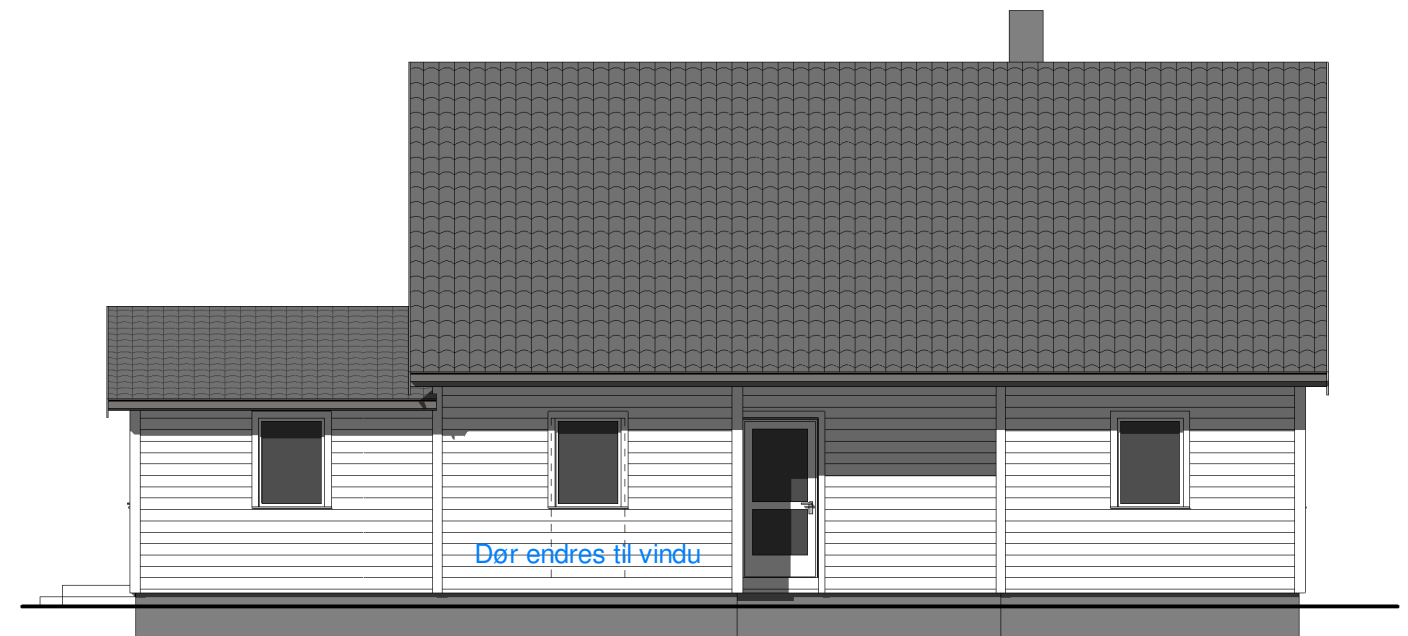

Tilbygg

FASADE MOT ØST

TILBYGG TIL ENEBOLIG

Gnr 108 Bnr 505, Grønfjellia 53
Lindås, Alver kommune
P. nr. 2009

Fasader

SØKNAD OM FERDIGATTEST
Johannesen/Haukeland
Grønfjellia 53, 5955 Lindås

Mål 1 : 100 / A3

Tegn.nr A320

Rev H

Dato 27.12.2021

Arkitekt Mette Kyed Thorson

Sivilarkitekt MNAL Medlem av Arkitektbedriftene Org.nr 987 788 682
Kvalen 16, N-5955 Lindås Tlf +47 901 48 834 mktho@online.no