

# Kartvedlegg til protokoll for oppmålingsforretning

Alver Kommune

N

Eigedom  
327/71, 327/71, 327/20, 327/20


Saks nr  
20218695

Oppdragnr


Forretningsdato  
22/12/2021

Landmålar  
Kjell Rune Standal

Målestokk 1:1200

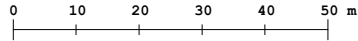

Beskriving/avtalar:

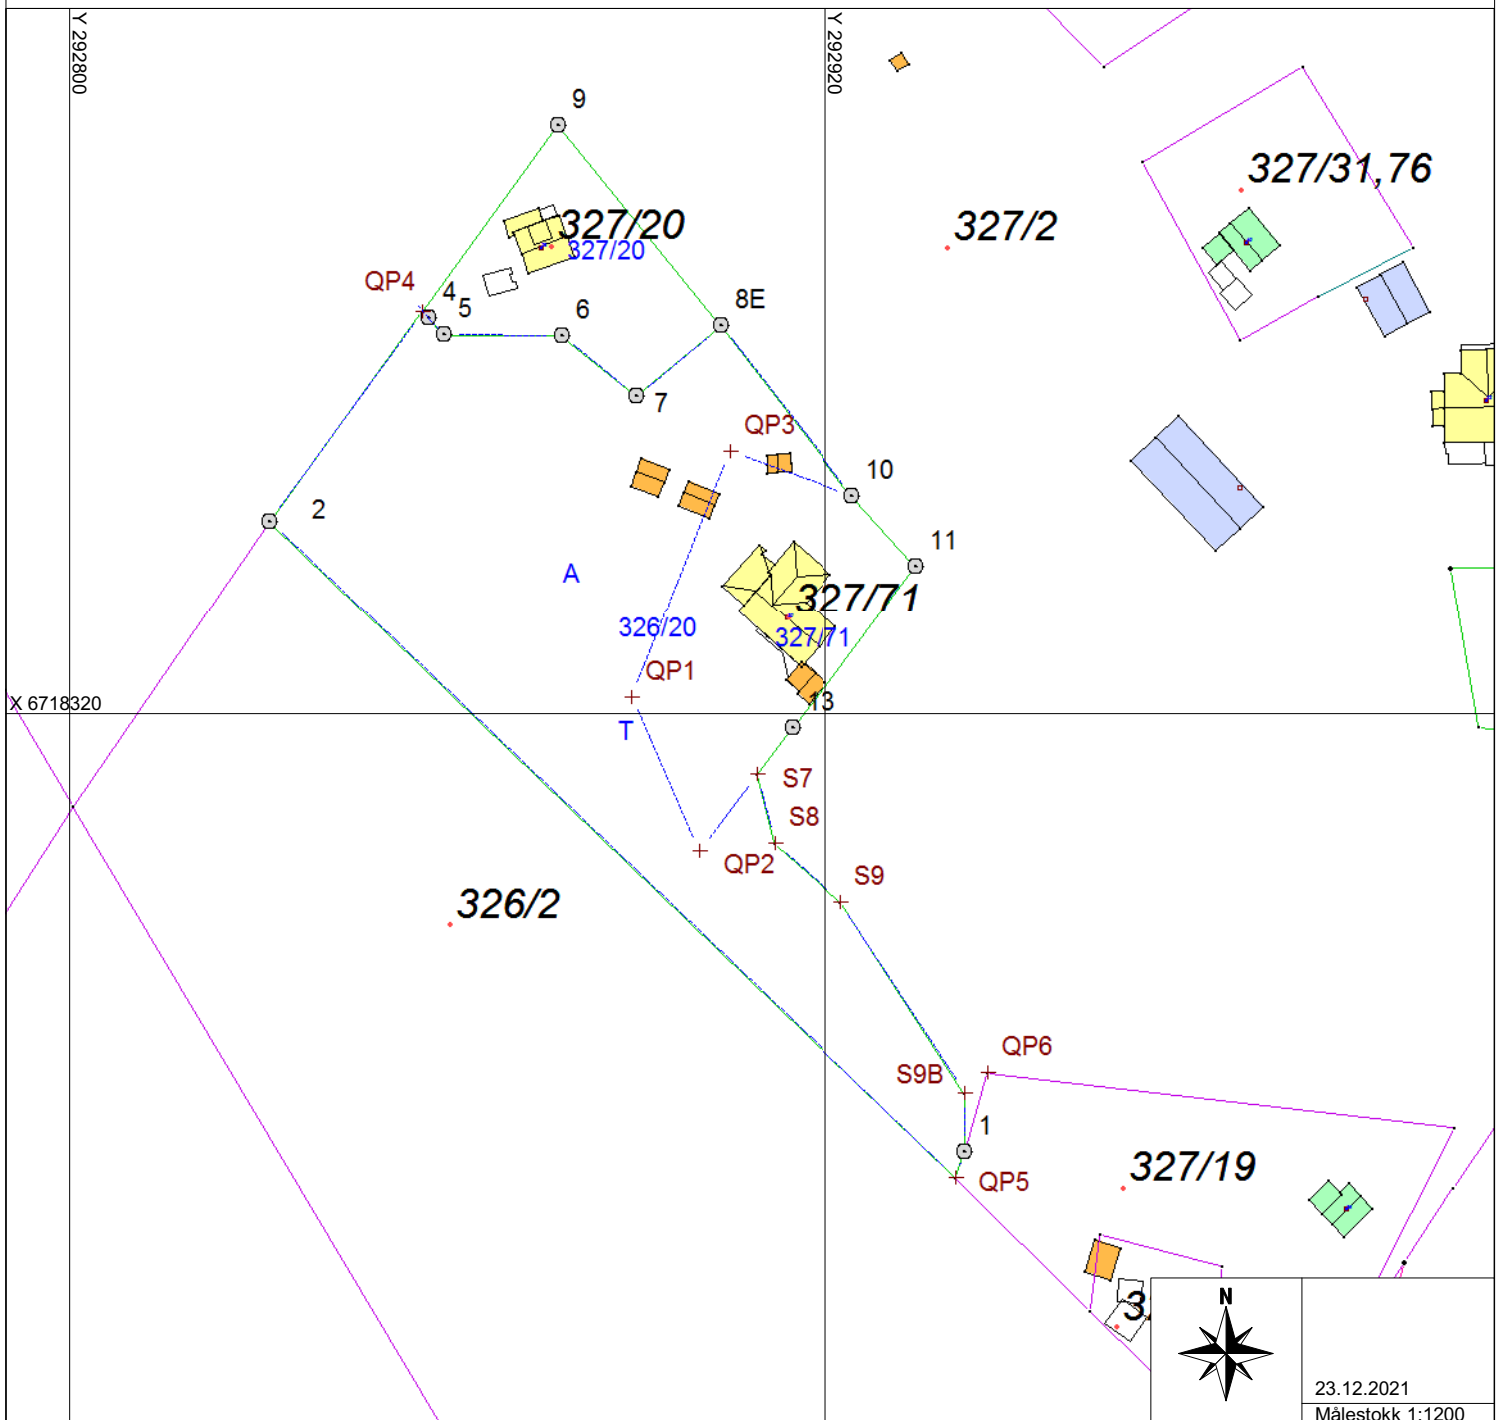

23.12.2021  
Målestokk 1:1200