



Oversiktskart for 327 / 71

Målestokk 1:2 000
EUREF89 UTM Sone 32

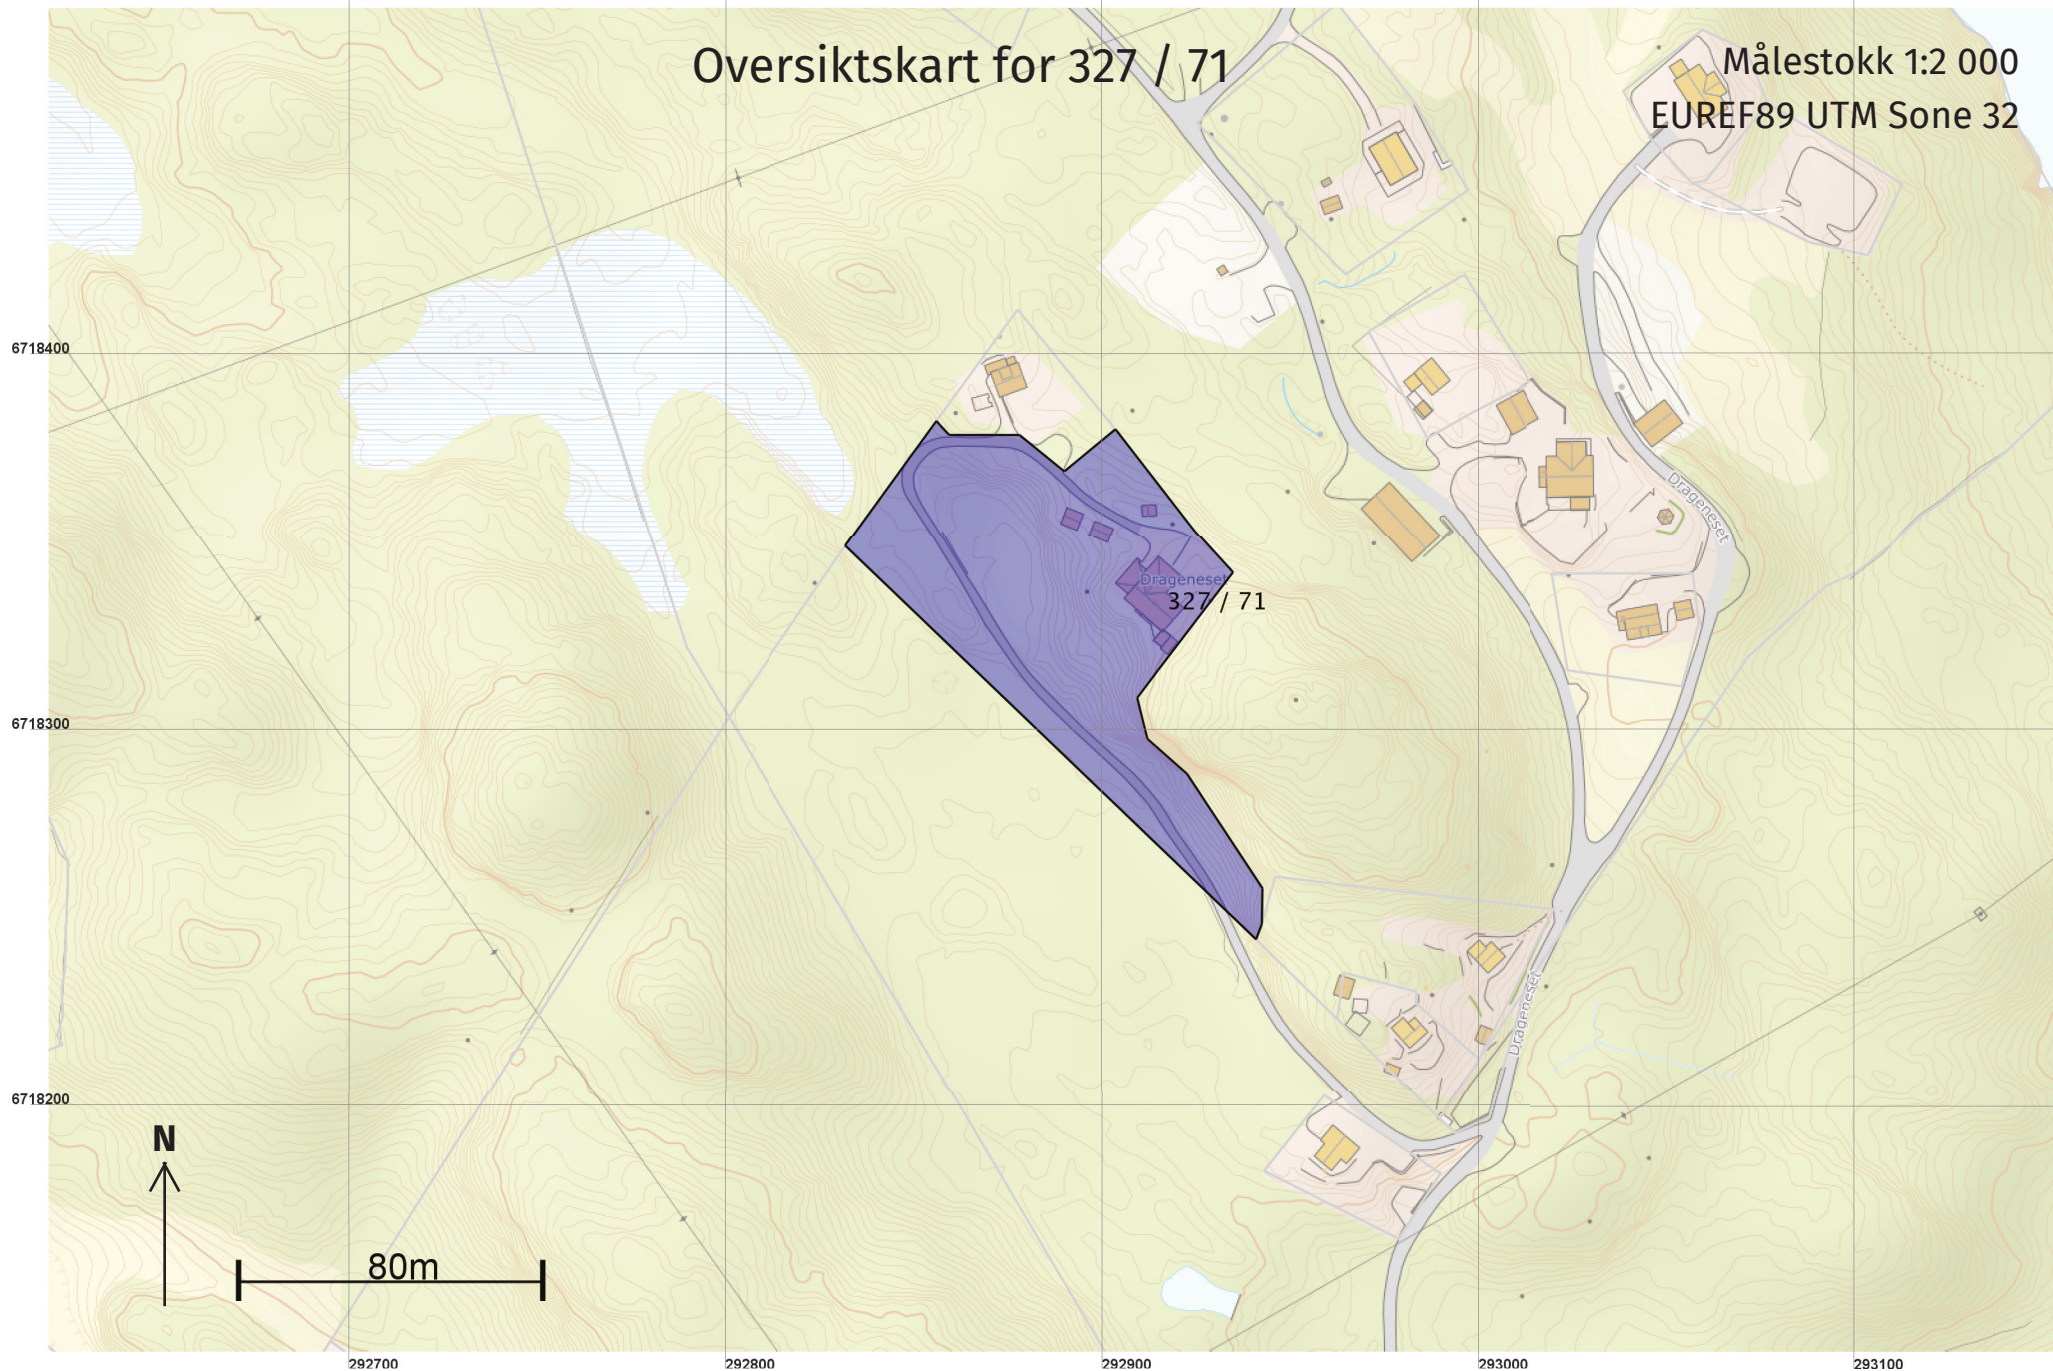

Teig 1 (Hovedteig) 327 / 71

Målestokk 1:1 000
EUREF89 UTM Sone 32

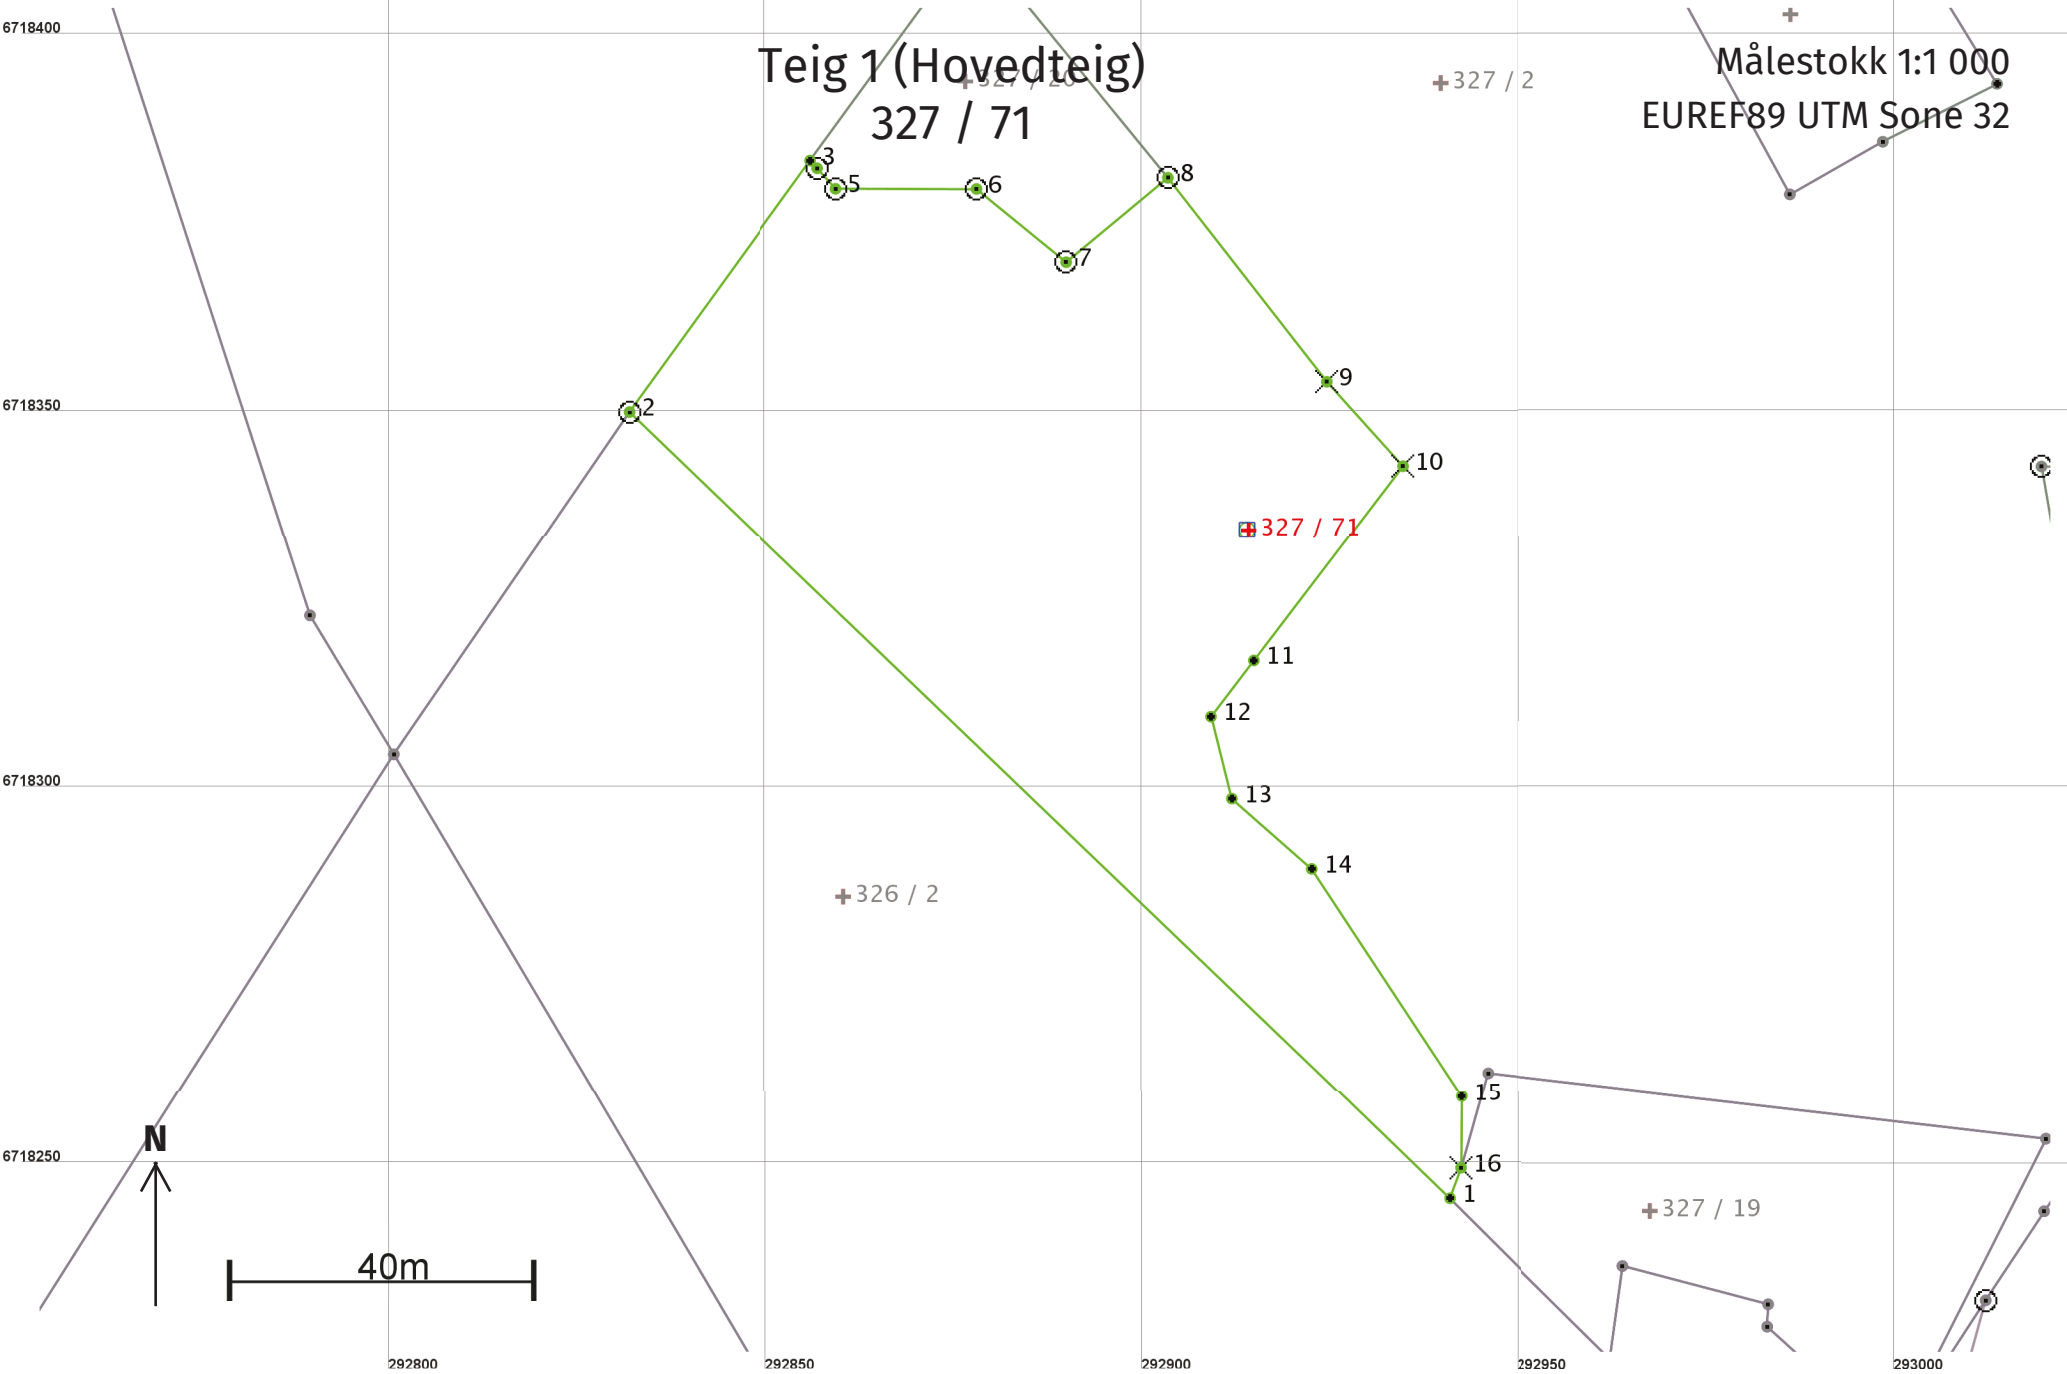

Areal og koordinater

Areal: 6 277,4

Arealmerknad:

Representasjonspunkt: Koordinatsystem: EUREF89 UTM Sone 32

Nord: 6718335 Øst: 292914

Grensepunkt / Grenselinje

Ytre avgrensing

| Løpenr | Nord | Øst | Grensemerke nedsatt i / Lengde (m) | Grensepunkttype / Linjeinformasjon | Målemetode | Nøyaktighet (SD i cm) | Radius |
|--------|------------|-----------|---------------------------------------|---------------------------------------|---|--------------------------|--------|
| 1 | 6718246,10 | 292940,84 | | Umerket | 15 Utmål | 10 | |
| | | | 150,96 | | | | |
| 2 | 6718350,64 | 292831,94 | | Fjell Offentlig godkjent grensemerke | 96 GPS kinematisk (Real time kinematic) | 10 | |
| | | | 41,12 | | | | |
| 3 | 6718383,92 | 292856,09 | | Umerket | 96 GPS kinematisk (Real time kinematic) | 10 | |
| | | | 1,37 | | | | |
| 4 | 6718382,90 | 292857,01 | | Fjell Offentlig godkjent grensemerke | 96 GPS kinematisk (Real time kinematic) | 10 | |
| | | | 3,66 | | | | |
| 5 | 6718380,18 | 292859,46 | Jordfast stein | Offentlig godkjent grensemerke | 96 GPS kinematisk (Real time kinematic) | 10 | |
| | | | 18,67 | | | | |
| 6 | 6718380,16 | 292878,13 | Annen terrengdetalj | Offentlig godkjent grensemerke | 96 GPS kinematisk (Real time kinematic) | 10 | |
| | | | 15,33 | | | | |
| 7 | 6718370,47 | 292890,01 | Annen terrengdetalj | Offentlig godkjent grensemerke | 96 GPS kinematisk (Real time kinematic) | 10 | |
| | | | 17,50 | | | | |
| 8 | 6718381,65 | 292903,48 | Jord | Offentlig godkjent grensemerke | 96 GPS kinematisk (Real time kinematic) | 10 | |
| | | | 34,24 | | | | |
| 9 | 6718354,65 | 292924,53 | | Kors | 96 GPS kinematisk (Real time kinematic) | 10 | |
| | | | 15,06 | | | | |
| 10 | 6718343,47 | 292934,63 | | Fjell Kors | 96 GPS kinematisk (Real time kinematic) | 10 | |
| | | | 32,61 | | | | |
| 11 | 6718317,52 | 292914,87 | | Umerket | 96 GPS kinematisk (Real time kinematic) | 10 | |
| | | | 9,37 | | | | |
| 12 | 6718310,07 | 292909,19 | | Umerket | 15 Utmål | 10 | |
| | | | 11,21 | | | | |
| 13 | 6718299,21 | 292911,95 | | Umerket | 15 Utmål | 10 | |
| | | | 14,11 | | | | |

| Løpenr | Nord | Øst | Grensemerke nedsatt i / Lengde (m) | Grensepunkttype / Linjeinformasjon | Målemetode | Nøyaktighet (SD i cm) | Radius |
|--------|------------|-----------|---------------------------------------|---------------------------------------|---|--------------------------|--------|
| 14 | 6718289,88 | 292922,53 | | Umerket | 15 Utmål | 10 | |
| | | | 36,22 | | | | |
| 15 | 6718259,60 | 292942,41 | | Umerket | 15 Utmål | 10 | |
| | | | 9,47 | | | | |
| 16 | 6718250,14 | 292942,31 | | Fjell Kors | 96 GPS kinematisk (Real time kinematic) | 10 | |
| | | | 4,29 | | | | |