

GBNR 321/30

Jan Kristian Husa
Dalemarka 102
5918 FREKHAUG



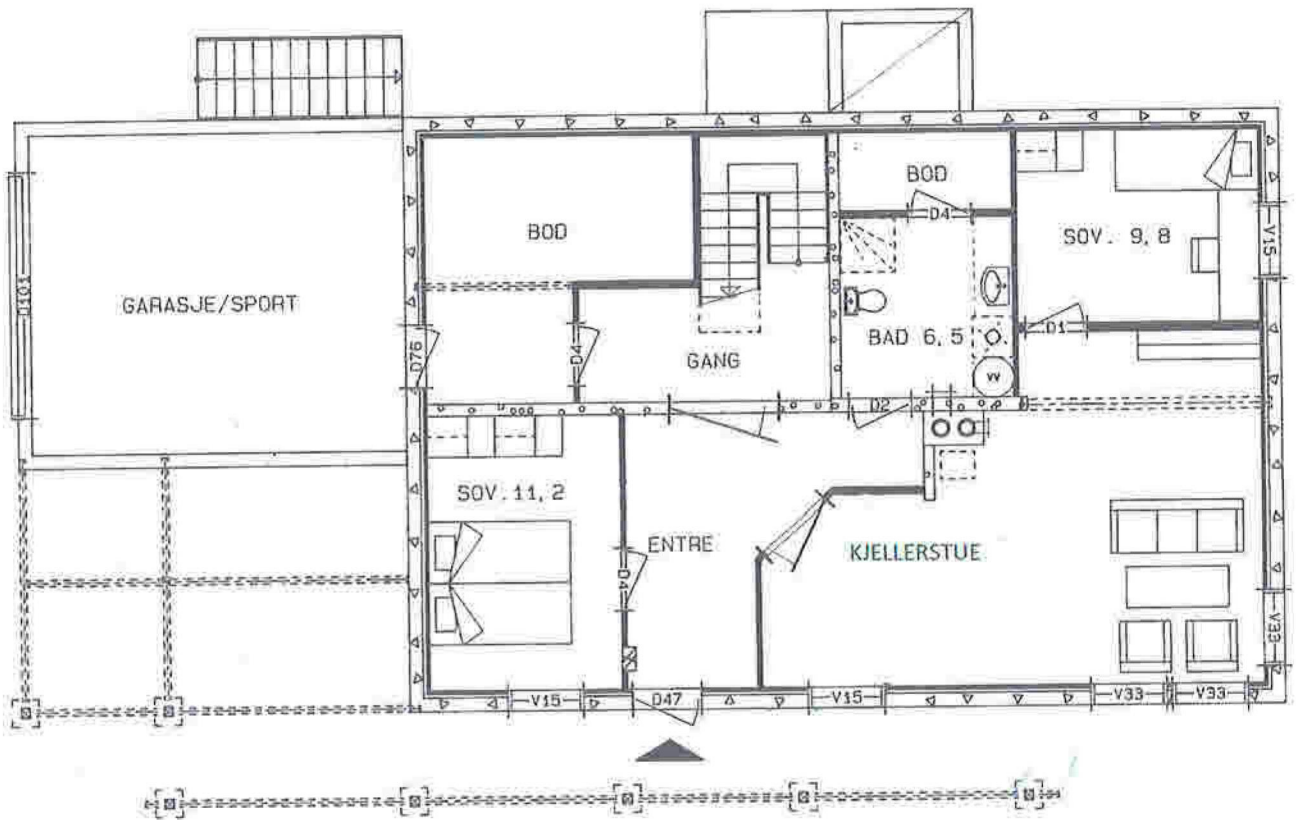
Alver kommune
Plan og byggesak
Postboks 4
5906 FREKHAUG

**Vedlagt følger teikning som viser planlysing for underetasjen etter endringa som blei utfrt
1.kvartal i 1998**




Med vennleg helsing

A handwritten signature in black ink, appearing to read "Jan Kristian Husa". The signature is fluid and cursive, written over the printed name below it.

Jan Kristian Husa



PLAN UNDERETASJE

		Byggherre: JAN K. HUSA	
Byggadresse:			
Mål: 1:100	Type: BOLIG	Tegn nr: P.71-100	Blad: 2
Utg.p.	Sign: <i>[Signature]</i>	Dato: 14.09.95	 HELGE RØD A/S <small>SAG TILLAGS- BYGGMESTERFORRETNING</small> 5240 Valestrandsfossen