


© Denne tegning må ikke kopieres eller benyttes ved foretagender som rettighetshaver ikke medvirker i.

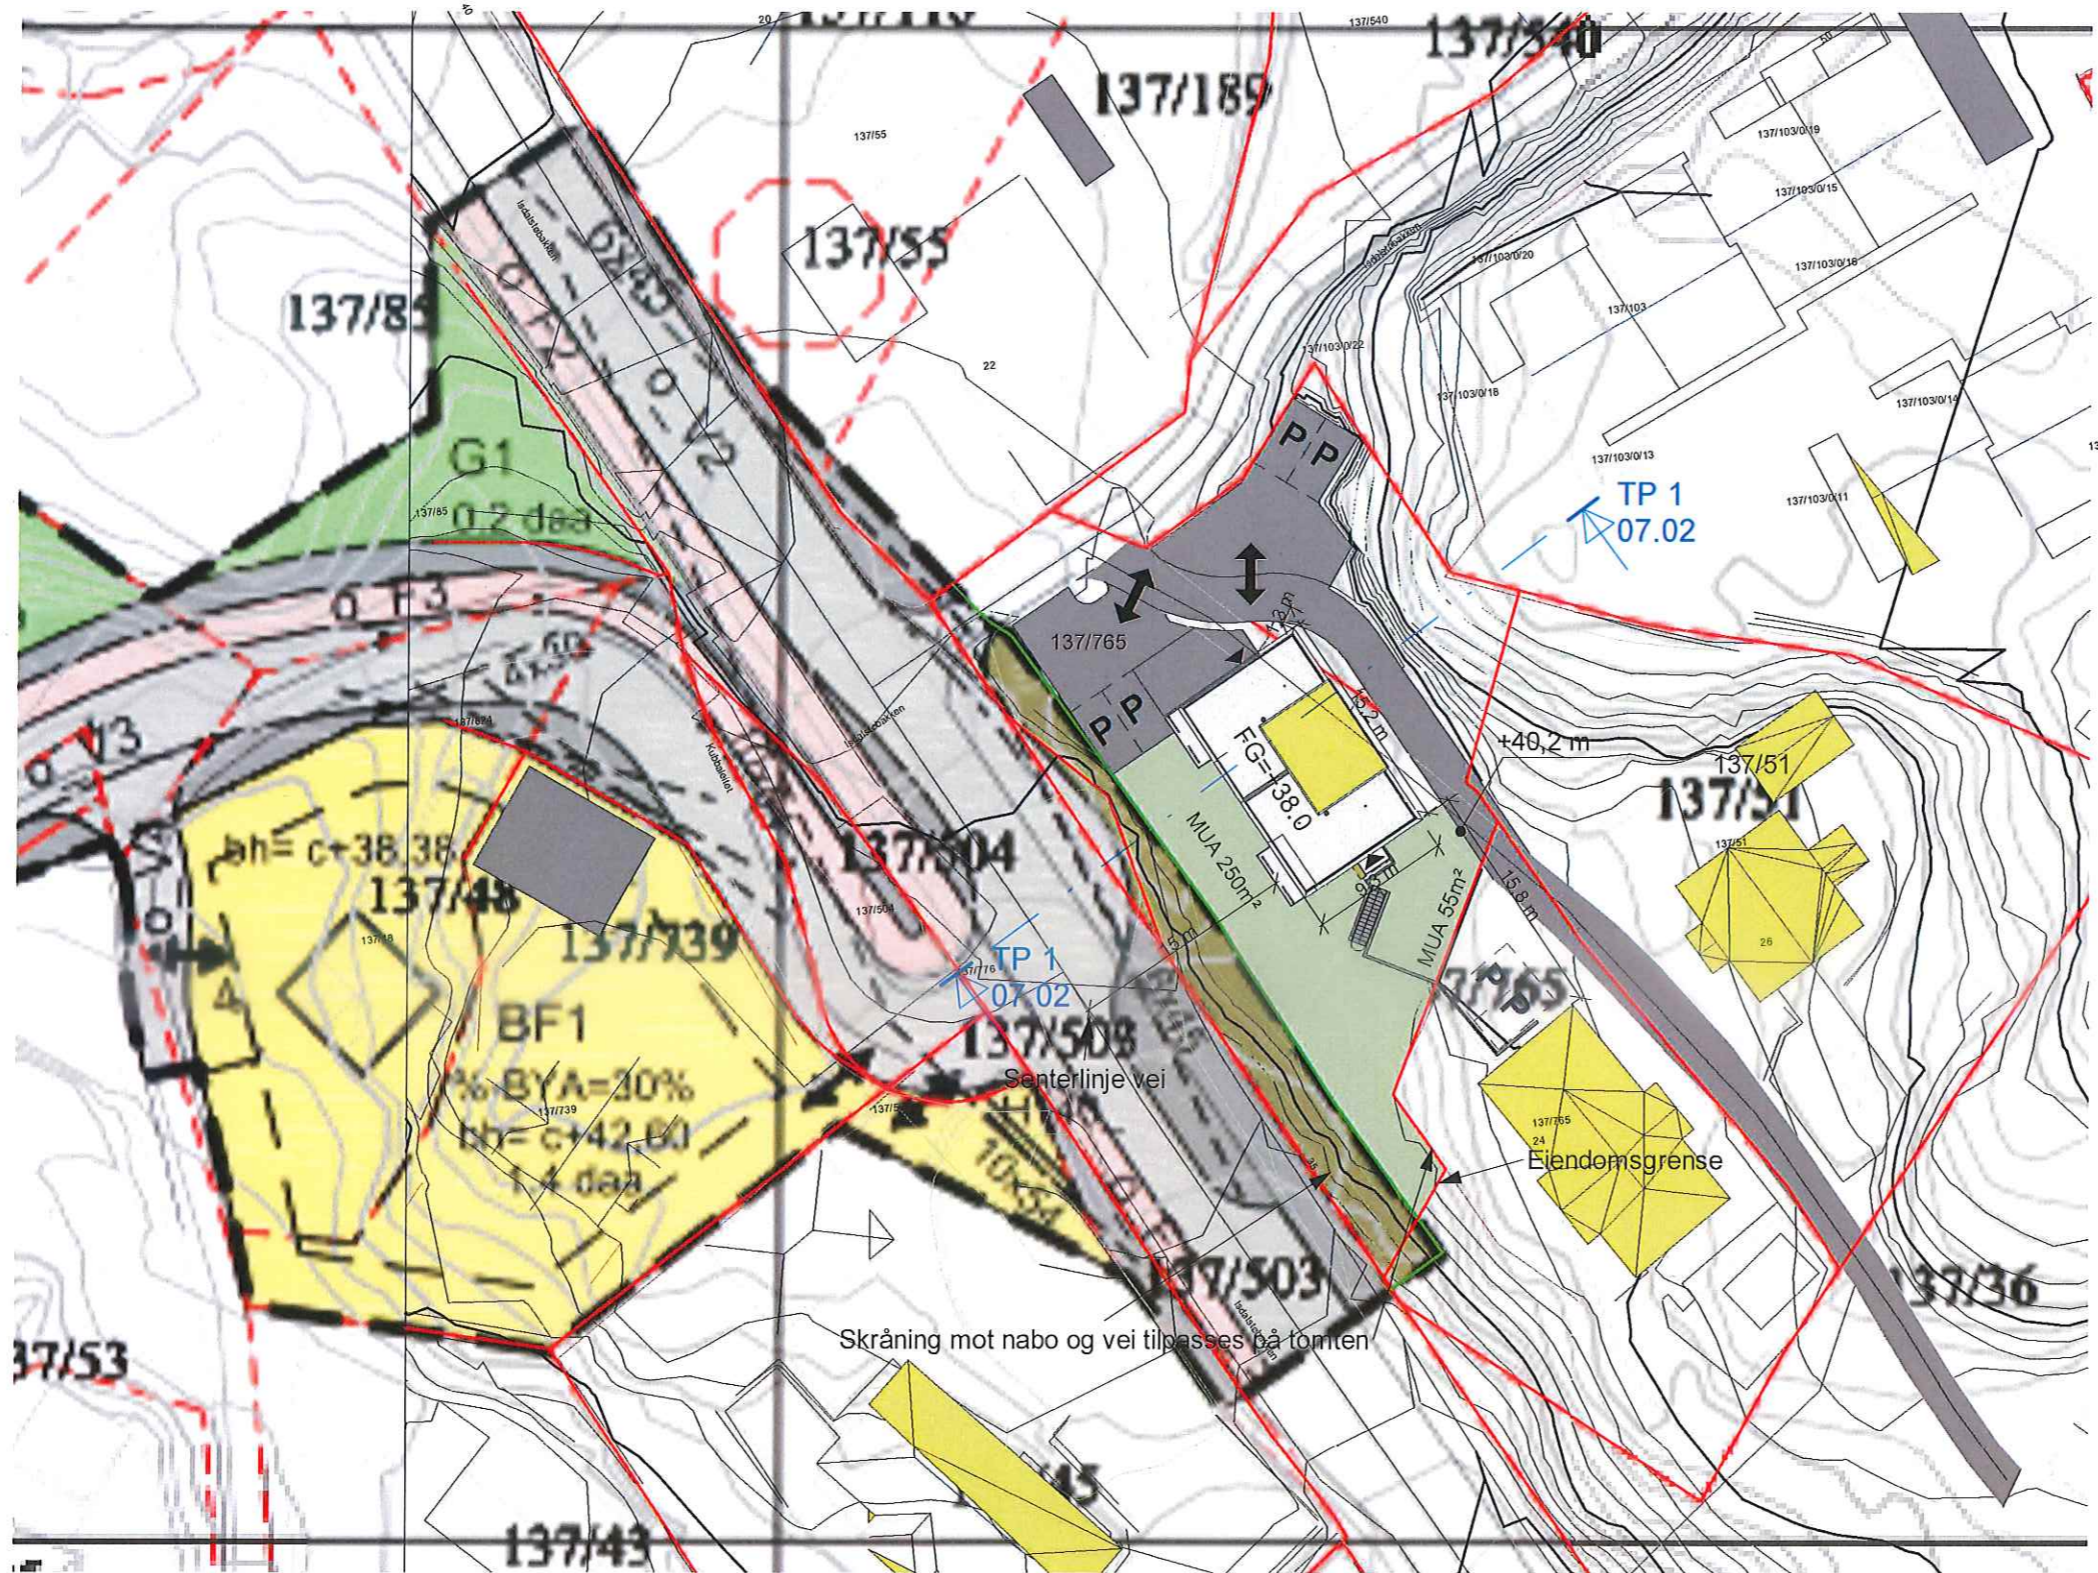

Utarbeidet av:

E-mail: post@mgarkitekter.no

MEDLEM: Majo Eigedom AS	
TILTAKSHAVER: Majo Eigedom AS	G.nr/B.nr: 137/765
BYGGEPLASS: Isdalstøbakken	KOMMUNE: Alver

A	10.01.22	Rev etter merknader	LH
REV.	DATO	REVISJON	SIGN.

TEGN, INNHOLD: Plan underlag Regplan kubbaleitet		FORMAT: A3	MÅLESTOKK: 1 : 500
PROSJEKT: 2-mannsbolig		PROSJEKT NR: 20200768	
ARKITEKT:	DATO: 10.01.22	TEGN: LH	REV: A
		TEGN.NR: 07.04	