

**For matrikkeleining:**

Kommune: 4631 - ALVER  
Gardsnummer: 322  
Bruksnummer: 274

Utskriftsdato/klokkeslett: 17.01.2022 kl. 09:14  
Produsert av: Kjartan Medaas  
Attestert av: Alver kommune

**Orientering om matrikkelbrev**

Matrikkelbrevet er heimla i «Lov om eigedomsregistrering» (matrikkellova) av 17. juni 2005. Etter definisjonen i matrikkellova § 3 d) er matrikkelbrevet ei attestert utskrift av matrikkelen som viser alle registrerte opplysningar om ei matrikkeleining ved oppgjeven dato.

**Om heilskap og nøyaktigheit i matrikkelbrevet**

Matrikkelen vart etablert ved konvertering av data frå tidlegare register. Det kan variere kor gode slike data er med omsyn til heilskap og nøyaktigheit. I enkelte tilfelle kan grensepunkt og grenselinjer mangle heilt eller delvis, eller vere feil registrerte. Det kan også vere feil og manglar ved registrert bygnings- og adresseinformasjon. Heilskap og kartfestingsnøyaktigheit er oftast betre innanfor enn utanfor tettbygde strøk. Ver merksam på at oppgjeve areal for mange matrikkeleiningar og bygg er usikre.

For utfyllande informasjon: [www.kartverket.no/matrikkelbrev](http://www.kartverket.no/matrikkelbrev)

## Matrikkeleining

Matrikkeleiningstype: Grunneigedom  
Bruksnamn:  
Etableringsdato: 03.02.2021  
Skyld: 0  
Er tinglyst: Ja  
Har festegrunnar: Nei  
Er seksjonert: Nei

## Arealrapport

Tekst	Areal	Kommentar
Utrekna areal for 322 / 274	3 882,4 m2	

## Eigarforhold

### Tinglyste eigarforhold

Rolle	Status	Føds.d./org.nr	Namn	Brukseinin	Adresse	Andel
Heimelshavar		201050	GRØNHAUG MAGNE		Mjåtveitstø 13 5918 FREKHAUG	1 / 2
Heimelshavar		180554	GRØNHAUG SIGRUN MARGRETE		Mjåtveitstø 13 5918 FREKHAUG	1 / 2

## Oversikt over teigar

(EUREF89 UTM Sone 32)

Løpenr	Type	Hovudteig	Nord	Aust	Høgde	Areal	Merknader
1	Teig	Ja	6714604	292340		3 882,4 m2	

## Forretningar der matrikkeleininga er involvert

Forretning	Forretningsdokumentdato	Status	Tinglysing	Endra dato	Matrikkelføring
Forretningstype	Kommunal saksreferanse				Signatur
Årsak til feilretting	Nettadresse (URL)				Dato
	Annan referanse				
Grensejustering	12.01.2022				medakjar 17.01.2022
Oppmålingsforretning/grensejustering	21/8471				
		Rolle	Matrikkeleining		Arealendring
		Avgjevar	4631 - 322/274		-18,4
		Mottakar	4631 - 322/111		18,6
		Berørt	4631 - 322/16		0
		Berørt	4631 - 322/109		0

Forretning Forretningstype Årsak til feilretting	Forretningsdokumentdato Kommunal saksreferanse Nettadresse (URL) Annan referanse	Status	Tinglysing	Endra dato	Matrikkelføring Signatur Dato
<b>Landmålarnummer</b> <b>Namn</b>					
000205	KJARTAN MEDAAS				
Opprett ny grunneigedom ved frådelling	29.01.2021	Tinglyst		05.02.2021	kjestan 29.01.2021
Oppmålingsforretning	21/261				
		<b>Rolle</b>	<b>Matrikkeleining</b>		<b>Arealendring</b>
		Avgjevar	4631 - 322/16		-3 900,8
		Mottakar	4631 - 322/274		3 900,8
		Berørt	4631 - 322/109		0
		Berørt	4631 - 322/111		0

Adresser						
Adresstype	Adressenamn Adressetilleggsnamn	Adressekode Kjeldekode	Adressenr Koord.syst. Nord	Aust	Krinsar	Atkomstpunkt
Vegadresse	Mjåtveitstø	2181	13			Nei
			EUREF89 UTM Sone 32 6714593	292323	Grunnkrins: 0607 MJÅTVEIT Røystekrins: 14 SAGSTAD Kyrkjesoskn: 07070601 Meland Postnr.område: 5918 FREKHAUG Tettstad: 5321 Frekhaug	

Aktive bygg som er registrerte på matrikkeleininga						
<b>Bygningsnr:</b>	176 020 709	Utbygd areal:	0	Tal bustader:	0	Datoar
<b>Løpenr:</b>		Bruksareal bustad:	0	Tal etasjar:	0	Rammeløyve:
Repr.punkt:	Koordinatsystem: EUREF89 UTM Sone 32 Nord: 6714615    Aust: 292332	Bruksareal anna:	0	Vassforsyning:		Igangsetjingsløyve:
Bygningsendringskode:		Bruksareal totalt:	0	Avløp:		Teke(n) i bruk:
Bygningstype:	Annan landbruksbygning	Bruttoareal bustad:	0	Har heis:	Nei	Mellombels bruksløyve:
Næringsgruppe:		Bruttoareal anna:	0			Ferdigattest:
Bygningsstatus:	Teke(n) i bruk	Bruttoareal totalt:	0			
Energikjelder:		Alternativt areal:	0			
Oppvarming:		Alternativt areal 2:	0			
<b>Brukseiningar</b>						
Adresse	Brukseiningsnummer	Brukseiningstype	Bruksareal	Tal rom	Kjøkkentilgang	Bad WC
		Unummerert brukseining	0	0		0 0
						Matrikkeleining 322/274

<b>Byggningsnr:</b>	300 786 321	Utbygd areal:	157,3	Tal bustader:	1	Datoar	
<b>Løpenr:</b>		Bruksareal bustad:	161,9	Tal etasjar:	2	Rammeløyve:	
<b>Repr.punkt:</b>	Koordinatsystem: EUREF89 UTM Sone 32	Bruksareal anna:	0	Vassforsyning:	Tilkn. off. vassverk	Igangsetjingsløyve:	08.01.2020
	Nord: 6714591 Aust: 292326	Bruksareal totalt:	161,9	Avløp:	Offentleg kloakk	Teke(n) i bruk:	
<b>Bygningsendringskode:</b>		Bruttoareal bustad:	0	Har heis:	Nei	Mellombels bruksløyve:	
<b>Bygningstype:</b>	Einebustad	Bruttoareal anna:				Ferdigattest:	29.01.2021
<b>Næringsgruppe:</b>	Bustad	Bruttoareal totalt:	0				
<b>Bygningsstatus:</b>	Ferdigattest	Alternativt areal:	0				
<b>Energikjelder:</b>	Elektrisitet	Alternativt areal 2:	0				
	Varmepumpe						
<b>Oppvarming:</b>	Sentralvarme						
	Annan oppvarming						

### Etasjar

Etasje	Tal på bueiningar	BRA bustad	BRA anna	BRA totalt	BTA bustad	BTA anna	BTA totalt	Alt. areal	Alt. areal 2
H02	0	62,9	0	62,9	0	0	0	0	0
H01	1	99	0	99	0	0	0	0	0

### Brukseiningar

Adresse	Brukseiningsnummer	Brukseiningstype	Bruksareal	Tal rom	Kjøkkentilgang	Bad	WC	Matrikkeleining
2181 Mjåtveitstø 13	H0101	Bustad	161,9	7	Kjøken	2	3	322/274

### Kontaktpersonar

Rolle	Føds.dato/org.nr	Namn	Brukseinin	Adresse
Tiltakshavar	201050	GRØNHAUG MAGNE		Mjåtveitstø 13 5918 FREKHAUG
Tiltakshavar	180554	GRØNHAUG SIGRUN MARGRETE		Mjåtveitstø 13 5918 FREKHAUG
Kontaktperson	916907575	HENANGER KNUT BYGGMESTER AS		Mjåtveitstø 33A 5918 FREKHAUG

**Bygningsnr:** 300 786 328  
**Løpenr:**  
Repr.punkt: Koordinatsystem: EUREF89 UTM Sone 32  
Nord: 6714611 Aust: 292345  
Bygningsendringskode:  
Bygningstype: Garasjeuthus anneks til bustad  
Næringsgruppe: Anna som ikkje er næring  
Bygningsstatus: Ferdigattest  
Energikjelder:  
Oppvarming:

Utbygd areal: 58,8 Tal bustader: 0  
Bruksareal bustad: 0 Tal etasjar: 1  
Bruksareal anna: 54,3 Vassforsyning:  
Bruksareal totalt: 54,3 Avløp:  
Bruttoareal bustad: 0 Har heis: Nei  
Bruttoareal anna:  
Bruttoareal totalt: 0  
Alternativt areal: 0  
Alternativt areal 2: 0

Datoar  
Rammeløyve:  
Igangsetjingsløyve: 08.01.2020  
Teke(n) i bruk:  
Mellombels bruksløyve:  
Ferdigattest: 29.01.2021

#### Etasjar

Etasje	Tal på bueiningar	BRA bustad	BRA anna	BRA totalt	BTA bustad	BTA anna	BTA totalt	Alt. areal	Alt. areal 2
H01	0	0	54,3	54,3	0	0	0	0	0

#### Brukseiningar

Adresse	Brukseiningnummer	Brukseiningstype	Bruksareal	Tal rom	Kjøkkentilgang	Bad	WC	Matrikkeleining
		Unummerert brukseining	0	0		0	0	322/274

#### Kontaktpersonar

Rolle	Føds.dato/org.nr	Namn	Brukseinin	Adresse
Tiltakshavar	201050	GRØNHAUG MAGNE		Mjåtveitstø 13 5918 FREKHAUG
Kontaktperson	916907575	HENANGER KNUT BYGGMESTER AS		Mjåtveitstø 33A 5918 FREKHAUG

### Utgådde bygg som er registrerte på matrikkeleininga

**Bygningsnr:** 176 020 717  
**Løpenr:**  
Repr.punkt: Koordinatsystem: EUREF89 UTM Sone 32  
Nord: 6714595 Aust: 292325  
Bygningsendringskode:  
Bygningstype: Våningshus  
Næringsgruppe: Bustad  
Bygningsstatus: Bygning riven/brend  
Energikjelder:  
Oppvarming:

Utbygd areal: 0 Tal bustader: 0  
Bruksareal bustad: 88 Tal etasjar: 2  
Bruksareal anna: 0 Vassforsyning:  
Bruksareal totalt: 88 Avløp:  
Bruttoareal bustad: 0 Har heis: Nei  
Bruttoareal anna:  
Bruttoareal totalt: 0  
Alternativt areal: 0  
Alternativt areal 2: 0

Datoar  
Rammeløyve:  
Igangsetjingsløyve:  
Teke(n) i bruk:  
Mellombels bruksløyve:  
Ferdigattest:  
Bygning riven/brend: 04.02.2021

#### Etasjar

Etasje	Tal på bueiningar	BRA bustad	BRA anna	BRA totalt	BTA bustad	BTA anna	BTA totalt	Alt. areal	Alt. areal 2
H02	0	28	0	28	0	0	0	0	0
H01	0	60	0	60	0	0	0	0	0

## Brukseiningar

Adresse	Brukseiningsnummer	Brukseiningstype	Bruksareal	Tal rom	Kjøkkentilgang	Bad	WC	Matrikkeleining
		Unummerert brukseining	0	0		0	0	322/274

# Oversiktskart for 322 / 274

Målestokk 1:1 000  
EUREF89 UTM Sone 32

6714650

6714600

6714550

N

40m

292250

292300

292350

292400

292450

322 / 274

Mjåtveitsto

Mjåtveitsto

Mjåtveitsto


Mjåtveitsto



# Teig 1 (Hovudteig)

322 / 274

Målestokk 1:500  
EUREF89 UTM Sone 32

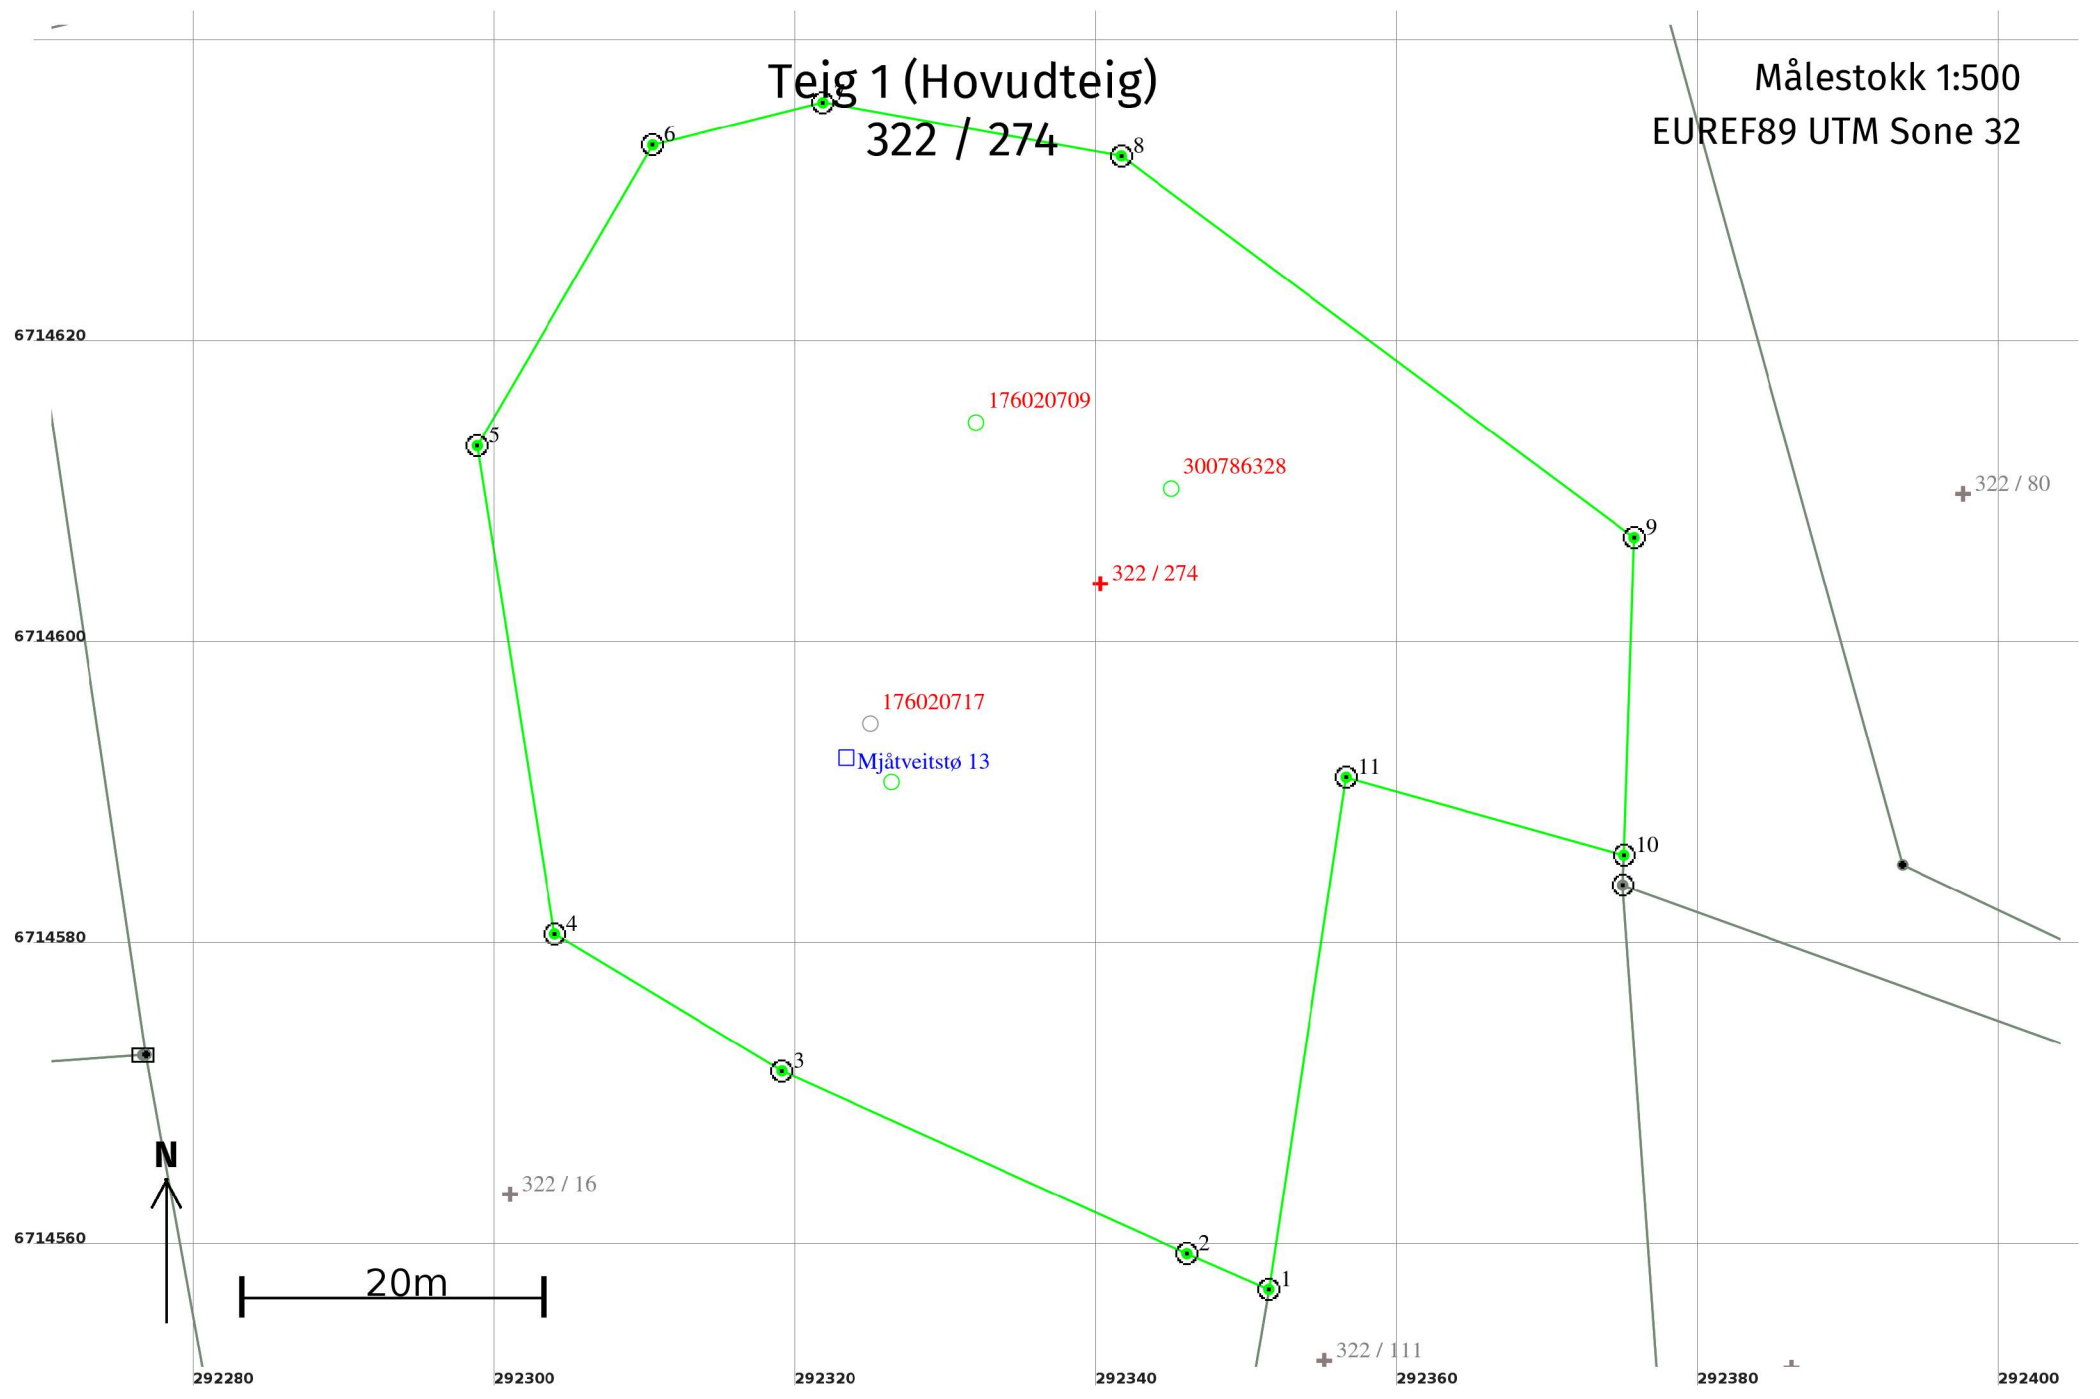



## Areal og koordinatar

**Areal:** 3 882,4

**Arealmerknad:**

**Representasjonspunkt:**

**Koordinatsystem:** EUREF89 UTM Sone 32

**Nord:** 6714604

**Aust:** 292340

### Grensepunkt / Grenselinje

### Ytre avgrensing

Løpenr	Nord	Aust	Grensemerke nedsett i / Lengde (m)	Grensepunkttype / Linjeinformasjon	Målemetode	Nøyaktighet (SD i cm)	Radius
1	6714557,44	292351,45		Fjell Offentleg godkjent grensemerke 5,91	96 GPS kinematisk (Real time kinematic)	10	
2	6714559,80	292346,03		Fjell Offentleg godkjent grensemerke 29,52	96 GPS kinematisk (Real time kinematic)	10	
3	6714571,93	292319,13		Fjell Offentleg godkjent grensemerke 17,62	96 GPS kinematisk (Real time kinematic)	10	
4	6714581,02	292304,03	Jordfast	stein Offentleg godkjent grensemerke 32,81	96 GPS kinematisk (Real time kinematic)	10	
5	6714613,43	292298,89		Fjell Offentleg godkjent grensemerke 23,12	96 GPS kinematisk (Real time kinematic)	10	
6	6714633,41	292310,53	Jordfast	stein Offentleg godkjent grensemerke 11,64	96 GPS kinematisk (Real time kinematic)	10	
7	6714636,22	292321,83		Fjell Offentleg godkjent grensemerke 20,14	96 GPS kinematisk (Real time kinematic)	10	
8	6714632,67	292341,65		Fjell Offentleg godkjent grensemerke 42,46	96 GPS kinematisk (Real time kinematic)	10	
9	6714607,34	292375,73		Fjell Offentleg godkjent grensemerke 21,09	96 GPS kinematisk (Real time kinematic)	10	
10	6714586,26	292375,06	Jord	Offentleg godkjent grensemerke 19,15	96 GPS kinematisk (Real time kinematic)	10	
11	6714591,42	292356,61	Jord	Offentleg godkjent grensemerke 34,37	96 GPS kinematisk (Real time kinematic)	10	