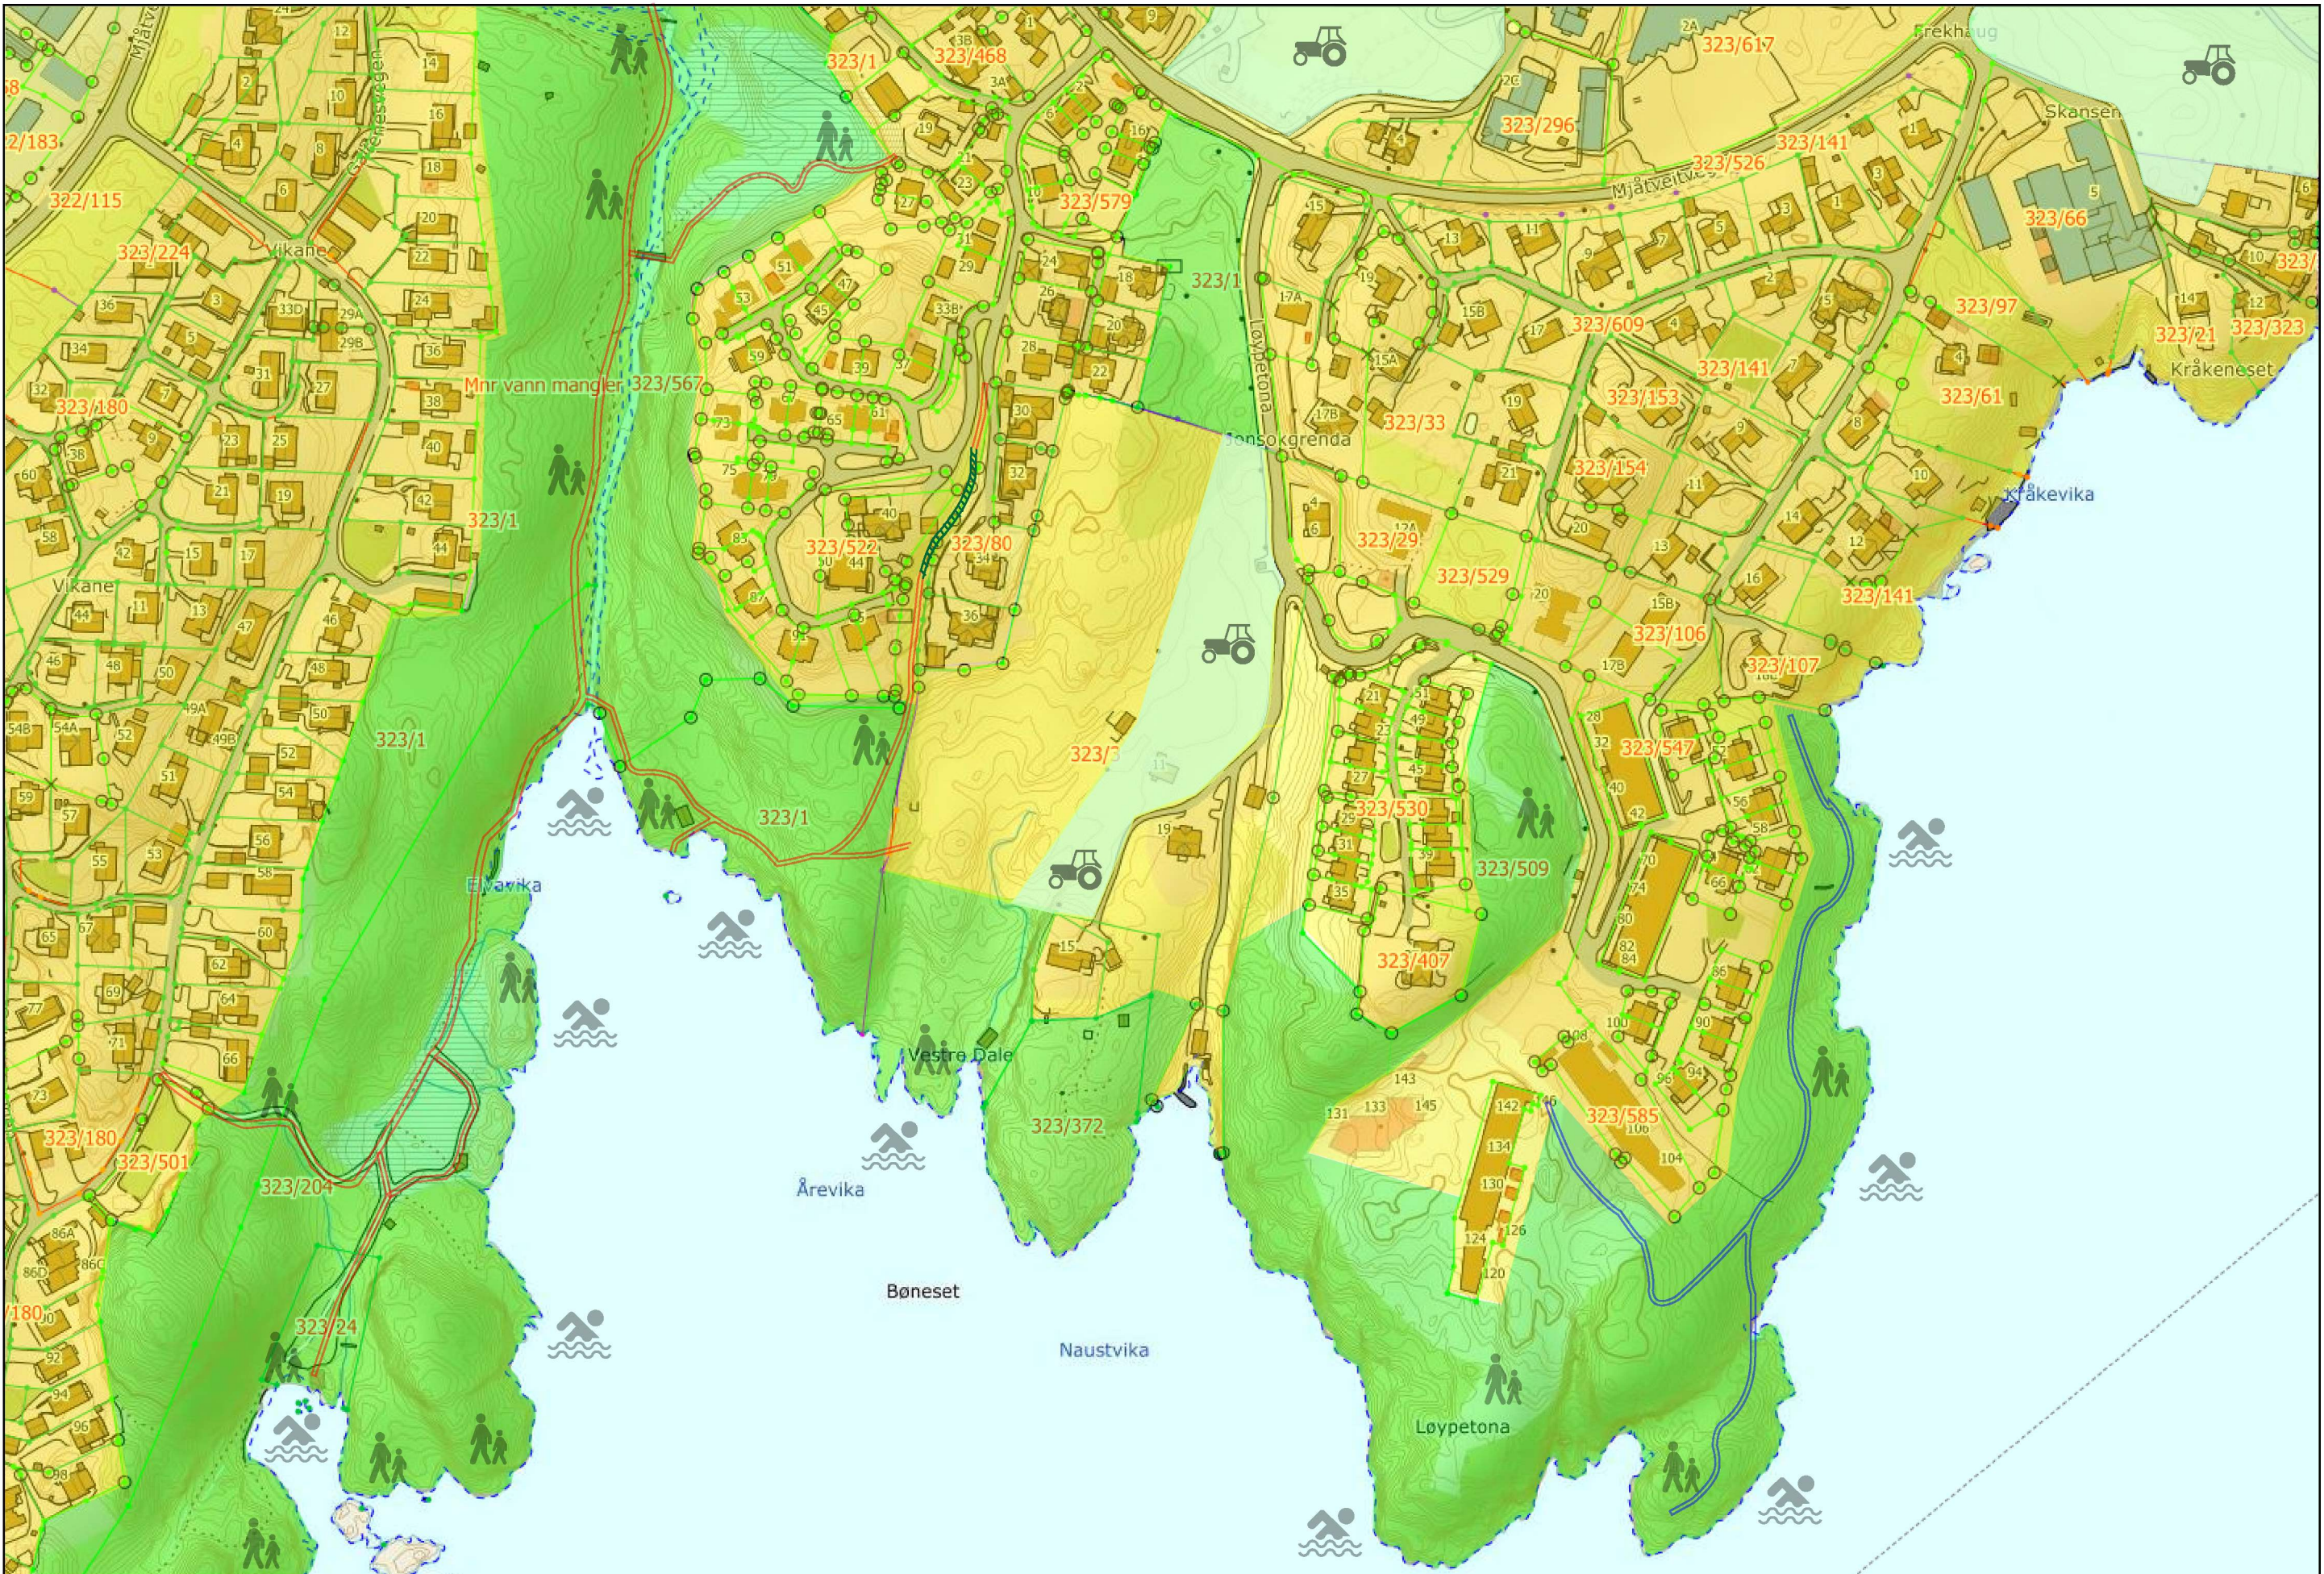


Sted:  
 Frekhaug sør. Omfatter:  
 Deler av Frekhaugmarka, Elvavika, Haltjohansvika, Årevika, Elvaåsen, Vikane, Løypetona og Jonsokgrenda med deler av Danielsen, barnehage og bedehus.


Forslag gitt av : Bjørn Steffen Thorsen  
 Løypetona 37 5918 Frekhaug epost: bsthorsen1@gmail.com

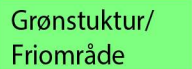
Mob.: 93497718

M.: 1/5000  
 Dato: 31.01.22





Tegnforklaringer

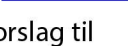
- 


LNf-Landbruk
- 


Grønstruktur/  
Friområde
- 

Bustader
- 

Badeplass
- 

Eksisterende  
grusvei/ sti  
frem til  
badeplass/  
rekreasjon
- 

Forslag til  
grusvei/ sti  
frem til  
badeplass/  
rekreasjon
- 

Stier Grusvei/  
rekreasjon
- 

Gamle opparb.  
stier som er  
ødelagt av  
utbyggere.