




103/5

103/7

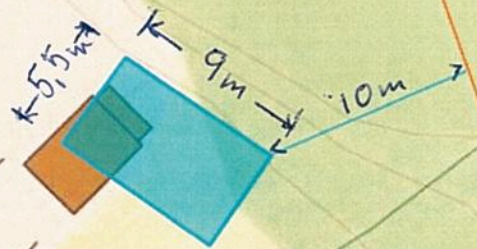

Situasjonskart vogn- og vedskjul.

Alternativ plassering av vogn og vedskjul på 103/7.

Dato: 26-01-2022

NHdigi.no

Målestokk: 1:350

