

Alver kommune
Postboks 4
5906 FREKHAUG

Dato	04.02.2022
Vår referanse	2022/4588-2
Dykkar referanse	
Sakshandsamar	Lillian Bakke Byrknes
E-post	Lillian.Bakke.Byrknes@vlfk.no
Telefon	45638702

Uttale - Begrensa høyring - mindre planendring etter forenkla prosess jf. Pbl. § 12-14 - kollektivknutepunkt og innfartsparkering på Flatøy - PlanID 1256 2016 0002


Vi viser til brev frå Alver kommune om mindre planendring for reguleringsplan «Kollektivknutepunkt og innfartsparkering på Flatøy», datert 11.01.2022.

Alver kommune ønskjer sjølv å gjennomføre ei mindre planendring etter forenkla prosess av detaljreguleringsplan for kollektivknutepunkt og innfartsparkering på Flatøy, planID 1256 2016 0002. Bakgrunnen for denne planendringa er innkommen klage på nemnde detaljreguleringsplan.

Uttale

Det er gjort ei vurdering om at næringa på gnr 1 bnr 250 vert negativt påverka av løysinga i den vedteke reguleringsplanen. Endringa som er føreslått går difor ut på at vegen blir langt om slik at ein unngår gjennomgangstrafikk for næringa, som konsekvens vil større delar av kollen på o_SVG7 bli tapt, som er vist på utsnittet under som er henta frå kapittel 7.6 i planomtalen.

Kollen som ligg i f_SVG6 skal framleis takast i vare, som framleis vert sikra i føresegna, medan kollen i o_SVG7 er teke ut av føresegnet.

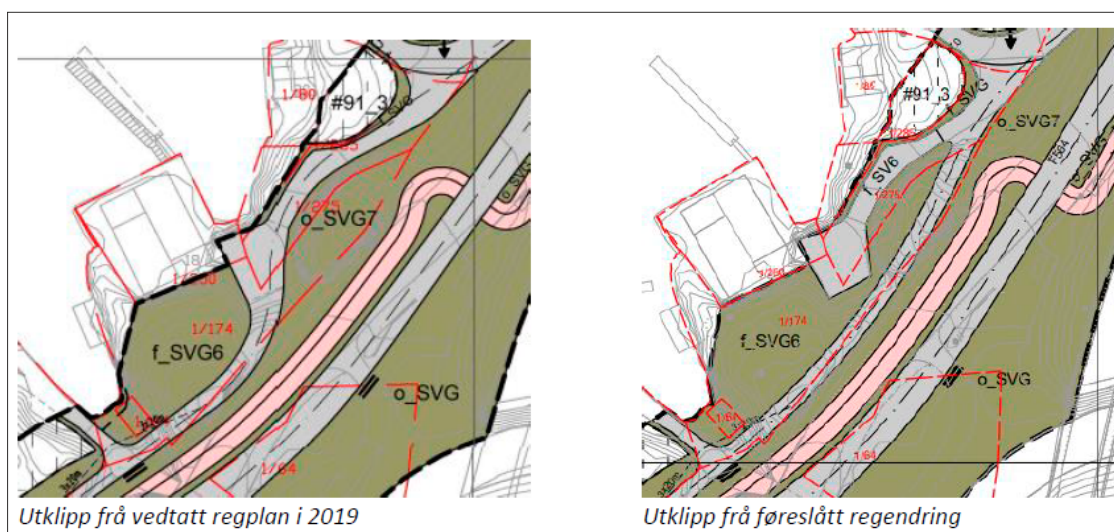

Vestland fylkeskommune ved avdeling for infrastruktur og veg stiller seg positive til endringa i reguleringsplanen. Vi ber om å få vedtaket tilsendt når saka er ferdig handsama.

Med helsing

Hege Løtveit

leiar

INV - Forvaltning Bergensområdet

Lillian Bakke Byrknes

rådgjevar

INV - Forvaltning Bergensområdet

Brevet er elektronisk godkjent og har difor inga handskriven underskrift