


- A = Redskapskur. Utført tiltak som søkes godkjent i ettertid.
- B = Terrasse med utepeis. Bygget samtidig med hytten.
- C = Nytt drivhus. Søkes godkjent.
- D = Gammelt annek.
- E = Flyttet og ombygget annek med overbygget terrasse. Søkes godkjent.
- F = Terrasse. Utført tiltak som søkes godkjent i ettertid.
- G = Terrangtilpasset terrasse. Søkes godkjent.
- H = Motstrømsbasseng/svømmebasseng. Søkes godkjent.

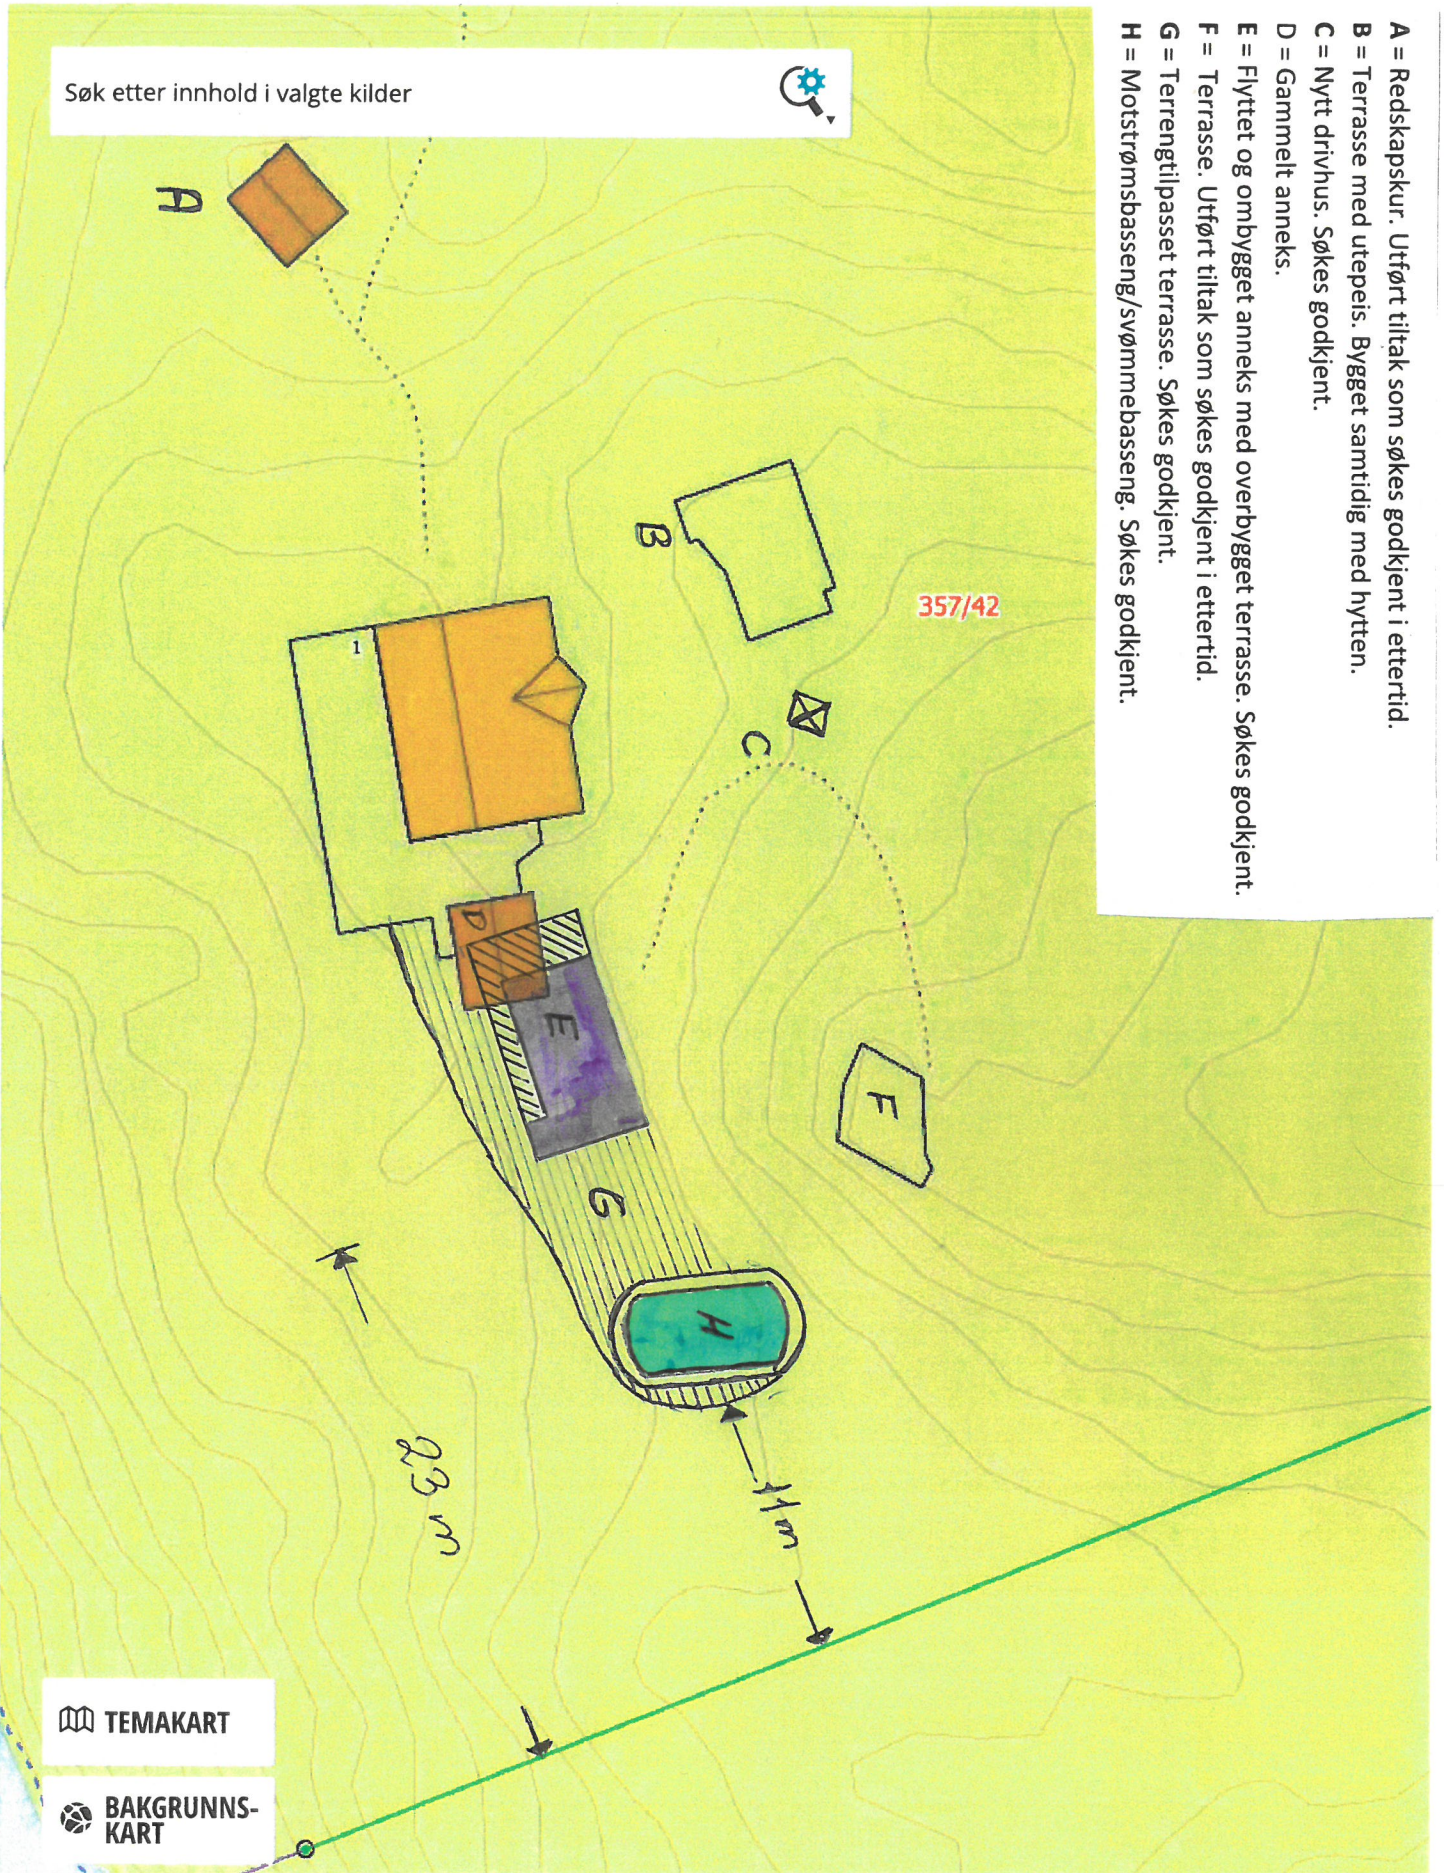


TEMAKART

BAKGRUNNSKART

EPSG:32632 ▾ N: 6723142 Ø: 280699

Målestokk 1 : 312 ▾

Søk etter innhold i valgte kilder

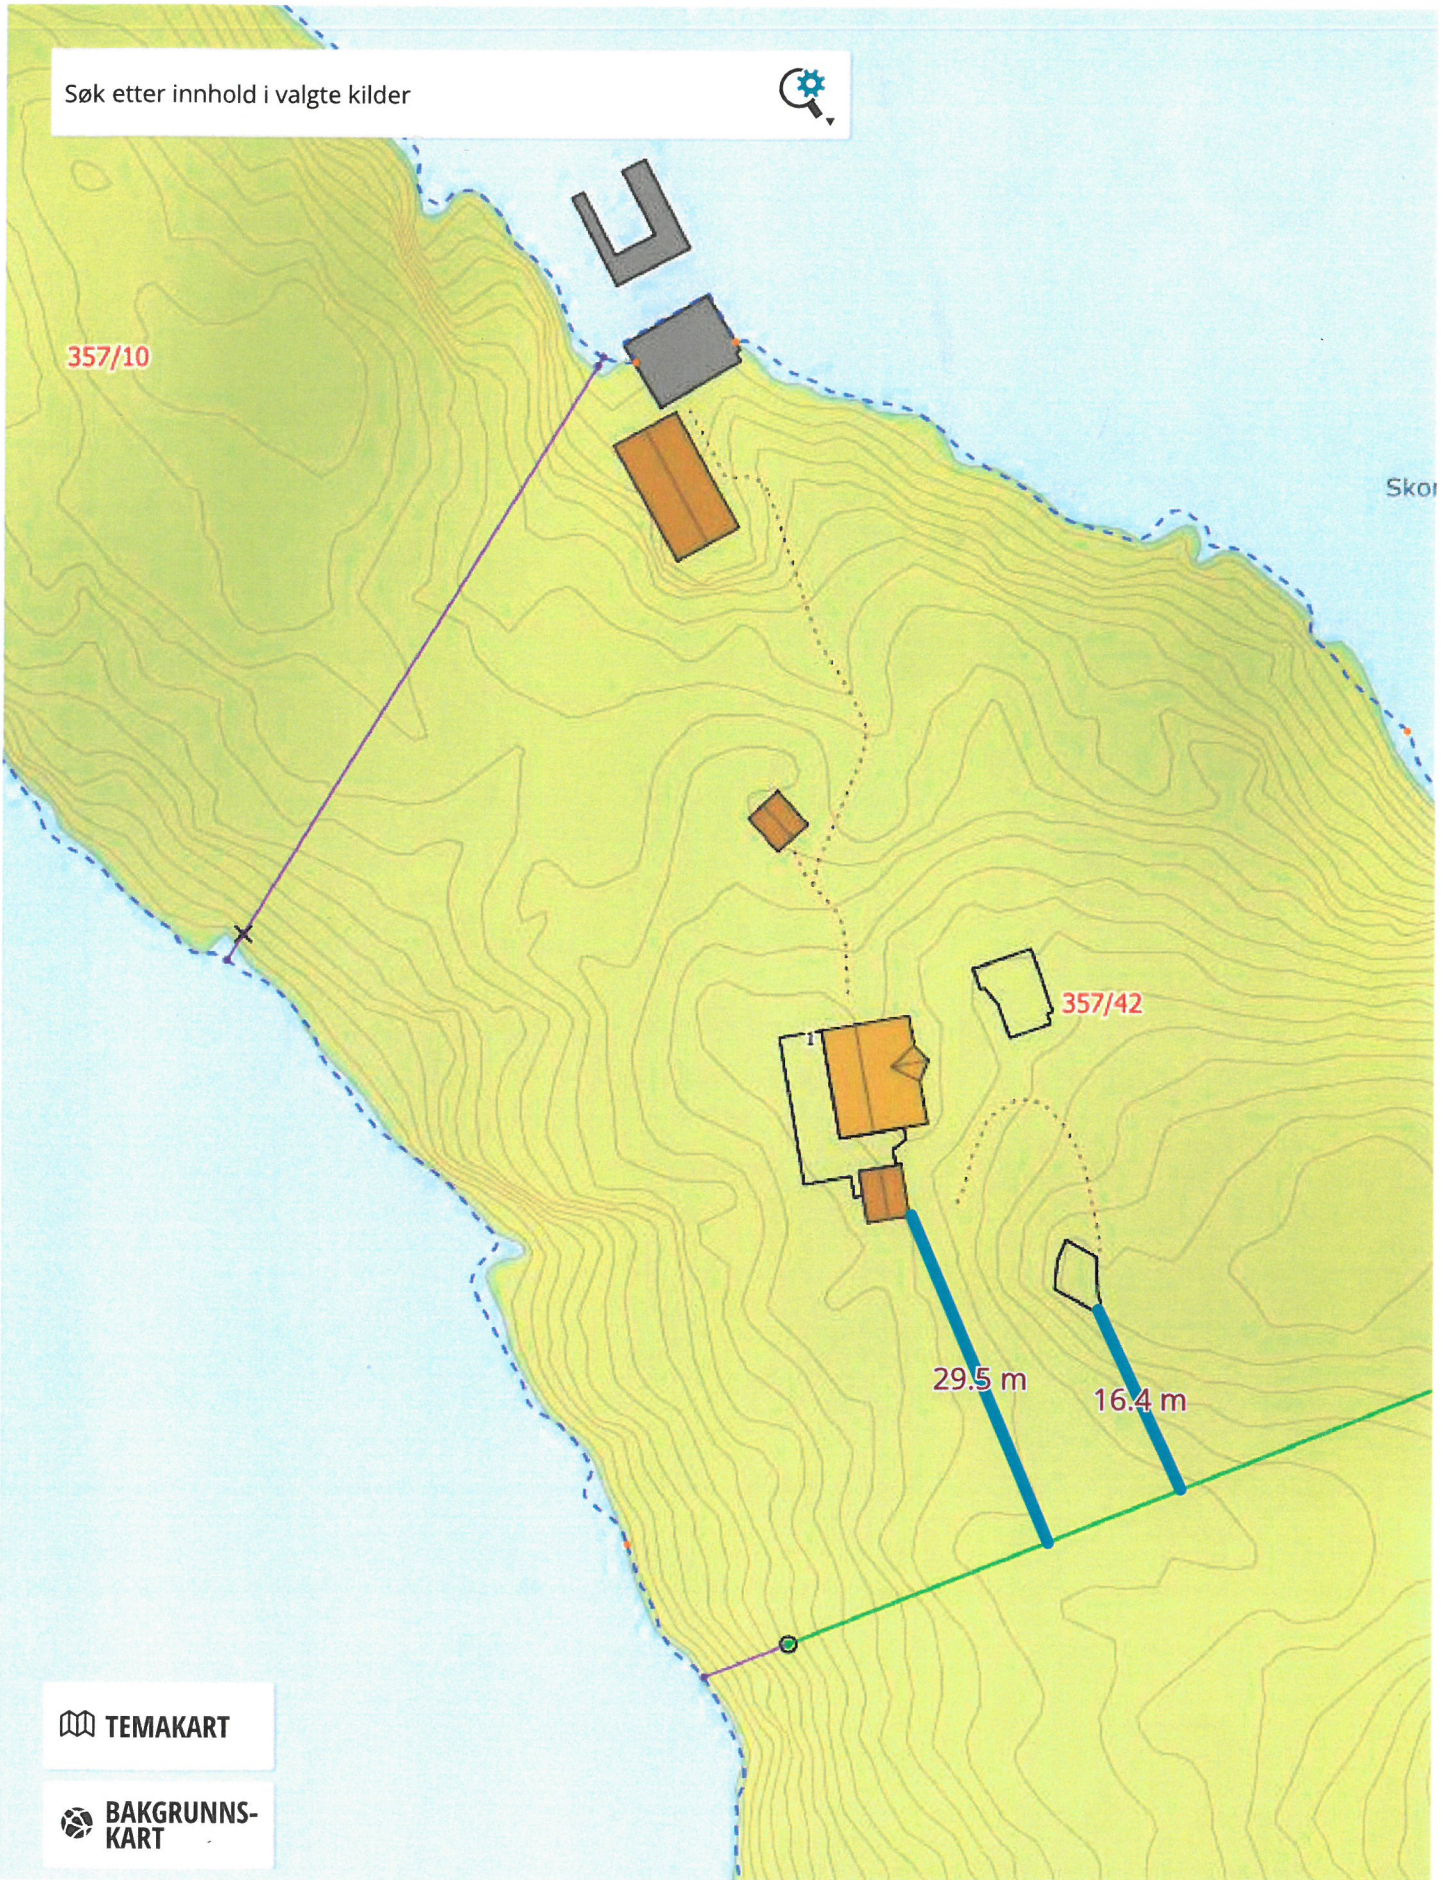

TEMAKART

BAKGRUNNSKART

EPSG:32632 ▾ N: 6723130 Ø: 280635

Målestokk 1 : 625 ▾

Søk etter innhold i valgte kilder




BAKGRUNNS-
KART

TEMAMAKART

EP5G:32632 • N: 6723280 Ø: 280539

Målestokk 1 : 2 500

©Kartverket

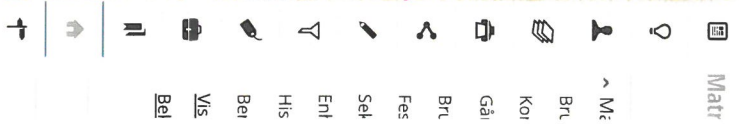

Matt
Mi:
Brl
Koi
Gål
Brl
Fec
Sel
Enl
His
Ber
Vls
Bel