



Ing Taule AS  
Radøyvegen 1400  
5936 MANGER

Referanser:  
Dykkar:  
Vår: 21/10183 - 22/12079

Saksbehandlar:  
Hanne Marie Evensen  
hanne.marie.evensen@alver.kommune.  
no

Dato:  
10.02.2022

## **Vi treng fleire opplysningar før vi kan handsame søknaden - gbnr 134/333 Hilland**


Tiltak: Garasje  
Byggjestad: Gbnr: 134/333  
Tiltakshavar: Glenn Rongved  
Ansvarleg søkjar:

Kommunen stadfestar å ha motteke dykkar søknad 06.12.2021.

### **Mottakskontroll**

Kommunen har kontrollert søknaden og finn at den ikkje er fullstendig. Vi ber om at søknaden vert supplert med følgjande dokumentasjon:

1. Teikningar skal vise plan, snitt, og fasade. Dei skal vere målsett og vise kotehøgde (planert, ferdig golv, møne/gesims). Teikningane skal vise ny/gamal situasjon.
2. Det er regulert byggegrense mot veg, utifrå innsendt situasjonskart vurderer kommunen at ny garasje kjem i konflikt med byggegrense. Det må difor søkjast om dispensasjon frå regulert byggegrense. Dispensasjonar må nabovarlast.

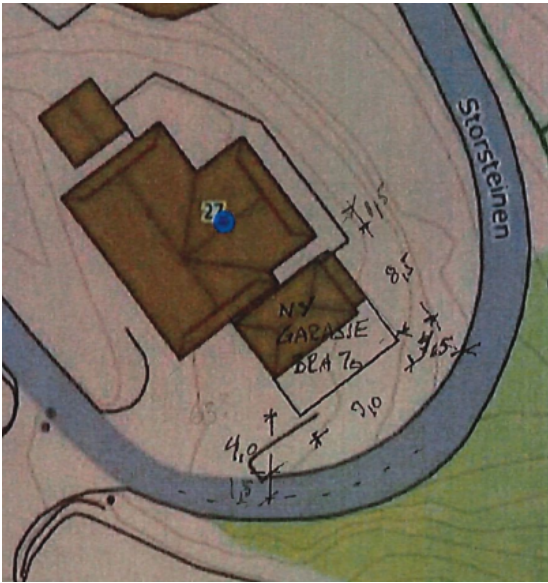

Kommunen ber om at tilleggsinformasjon vert sendt inn samla innan 10.03.2022. Dersom informasjonen ikkje er sendt til kommunen innan fristen, vert saka tatt til handsaming ut frå dei opplysningane som ligg i søknaden.

Det vert gjort merksam på at dette ikkje er ein fullstendig gjennomgang av søknaden. Denne tilbakemeldinga er gjort på bakgrunn av dei forholda som er kontrollert ved kommunen sin mottakskontroll. Vi oppmodar søkjar om å ta ein ny gjennomgang av søknaden før innsending av etterspurd dokumentasjon slik at ein unngår ytterlegare forsenkingar i saksgangen.

### Sakshandsamingsfrist

Tidsfristar for sakshandsaming går fram av plan- og bygningslova § 21-7, jf. SAK § 7-1.

### Gebyr

Gebyr vert rekna ut i frå Lokal forskrift om gebyr for teknisk forvaltningsteneste. Det vert sendt ut krav om gebyr i samsvar med gjeldande forskrift når saka er ferdig handsama.

Med vennleg helsing  
Alver kommune, Plan og byggesak

Are Frøysland Grande  
Avdelingsleiar

Hanne Marie Evensen  
Rådgjevar

*Dette dokumentet er elektronisk godkjent og har difor ingen signatur.*

### Mottakarar:

Ing Taule AS

Radøyvegen 1400

5936

MANGER