

Fra: Ole Bakkebø <olebakkebo@gmail.com>
Sendt: onsdag 16. februar 2022 12:15
Til: Postmottak Alver
Emne: Driftsbygning på 58/9 i Alver kommune.

https://www.icloud.com/attachment/?u=https%3A%2F%2Fcvws.icloud-content.com%2FB%2FARSHHCzlaaVhjlvkBGLiQhhRywRaAXyOckvZn8tf3m-8gM_2MOsp-K_O%2F%24%7Bf%7D%3Fo%3DAo_N1PVjSPAIESLSc1Gi7lYnmMljtq2vX1X50IldXvhv%26v%3D1%26x%3D3%26a%3DCAoguwbu7tcKavCvEo-gvSCRNKf5S2uUdIVliWsPbwQuZz4SeBD3hvmR8C8Y95b05fklvlgEAKgkC6AMA_wdHRJNSBFHLBFpaBCn4r85qJgwKQ3BjKV5z9-8YdiP19X1Gm4XhUNhkg8Rurv8pMcU2o_15Y1ZsciZ1RWQbNd1SQ_ggdNr5vNBrtFD_OWCJkZxzxyPplbBPZg31RHQXg%26e%3D1647602109%26fl%3D%26r%3D42122AB4-439A-4CBC-B6E7-891B8DBFEBA2-1%26k%3D%24%7Buk%7D%26ckc%3Dcom.apple.largeattachment%26ckz%3D69502445-70FD-4492-B4E4-C5154900FCAB%26p%3D63%26s%3DIAvaqieVJ_rABwZzcXtwqg6SWWQ&uk=jDR0r07Kn8_M8kq74EjchQ&f=Images.zip&sz=18808491

[Last ned bilder med full oppløsning](#)
[Tilgjengelig til 18. mar. 2022](#)

Eg sender over denne byggesøknaden om landbruksbygg mindre enn 1000 kvm. Eg har litt problem med å signere den sidan eg ikke har kopimaskin og scanner. Men kanskje det er andre måter å gjere det på :

1. Eg kan ettersende signer byggesøknad
2. Eller er det andre måter å gjere dette på - elektronisk ?

Så vil eg naturlegvis ha rask tilbakemelding på om søknaden i seg sjølv er utført slik at den kan handsamast av kommunen.

Med helsing Ole Bakkebø

[Klikk for å laste ned](#)

Grindbygg.eml
25,2 MB

Sendt fra min iPhone

NR 7

Mulltill

Kvittering for nabuværnet (under kvitteringen skrives navn og adresse)










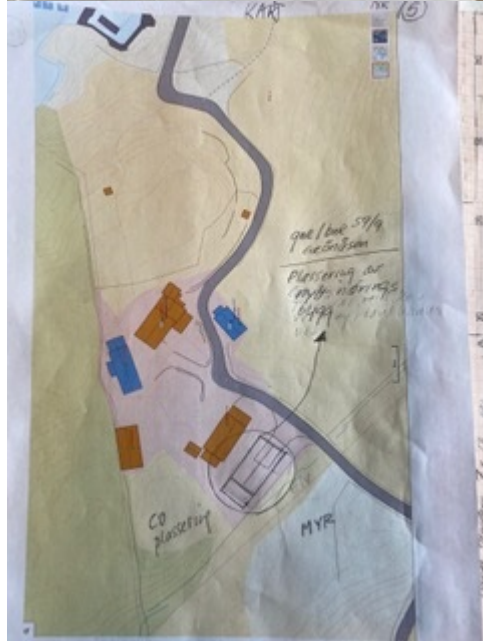

- 3
- Tak: forvanset bjelkeløkk
 - Vindu: 17 stk diameter 78x715 cm
 - Chapt plate: - granulat, 70 cm break
 - granulat, grunde 12x10 = 120 cm
 - Alle mål med 100 mm i tillegg
 - Det er et bygg med 2 etg
 - Spalteleg 2 etg over forvanset post

