



Fasade ved IG

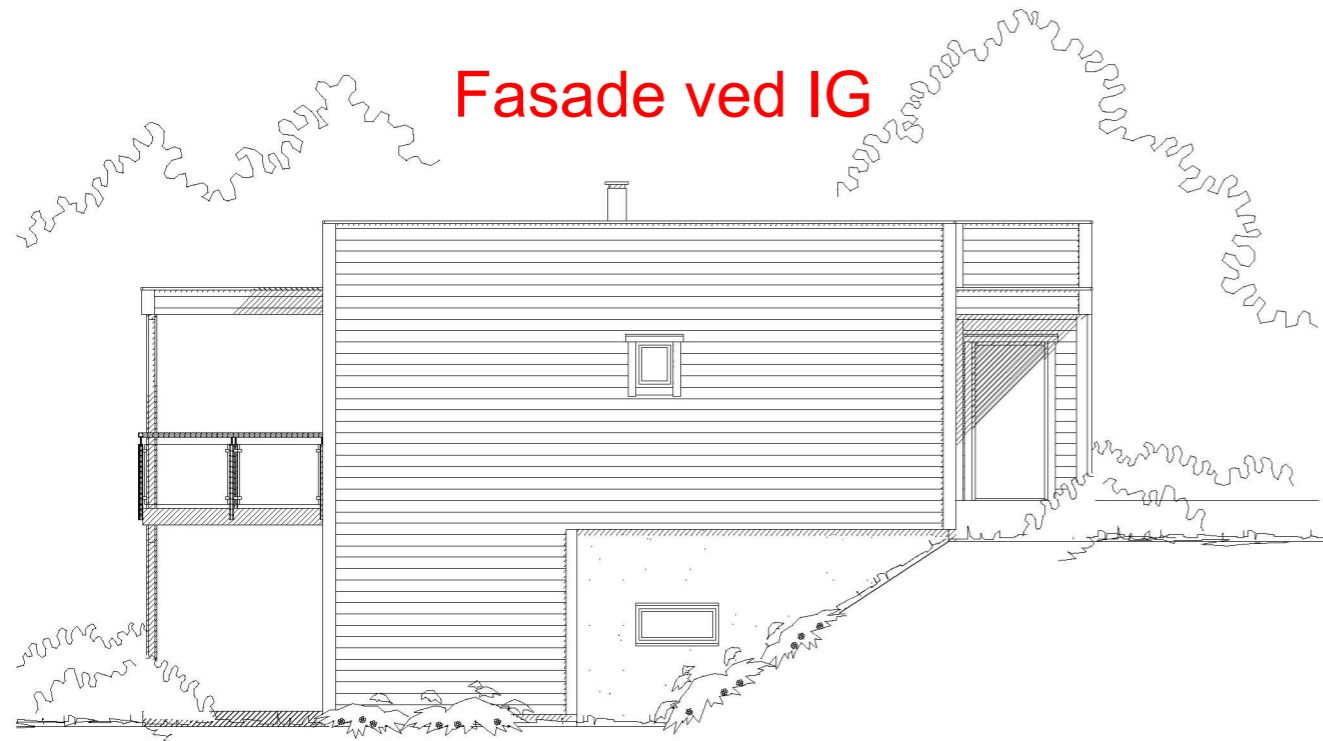


Fasade mot nord-vest


Endring

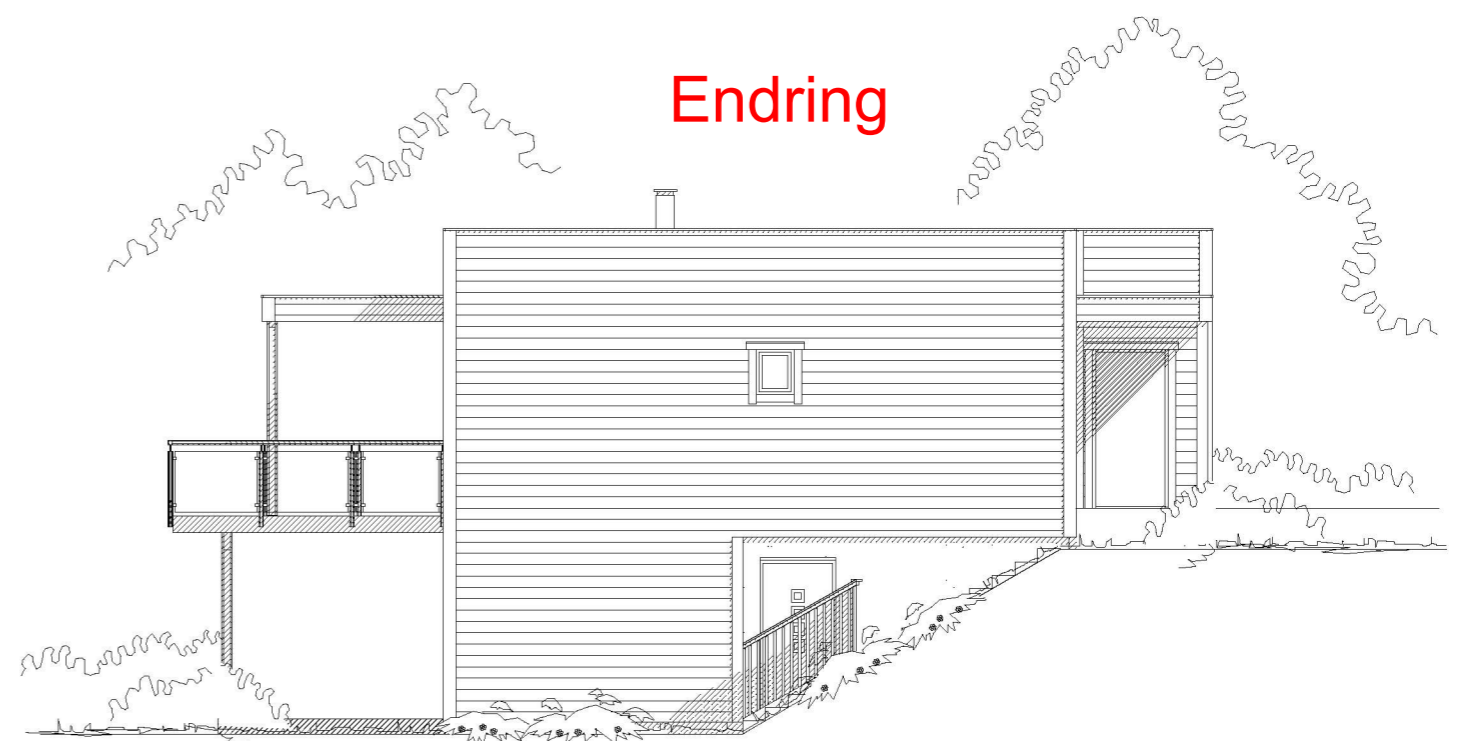

Fasade mot nord-vest

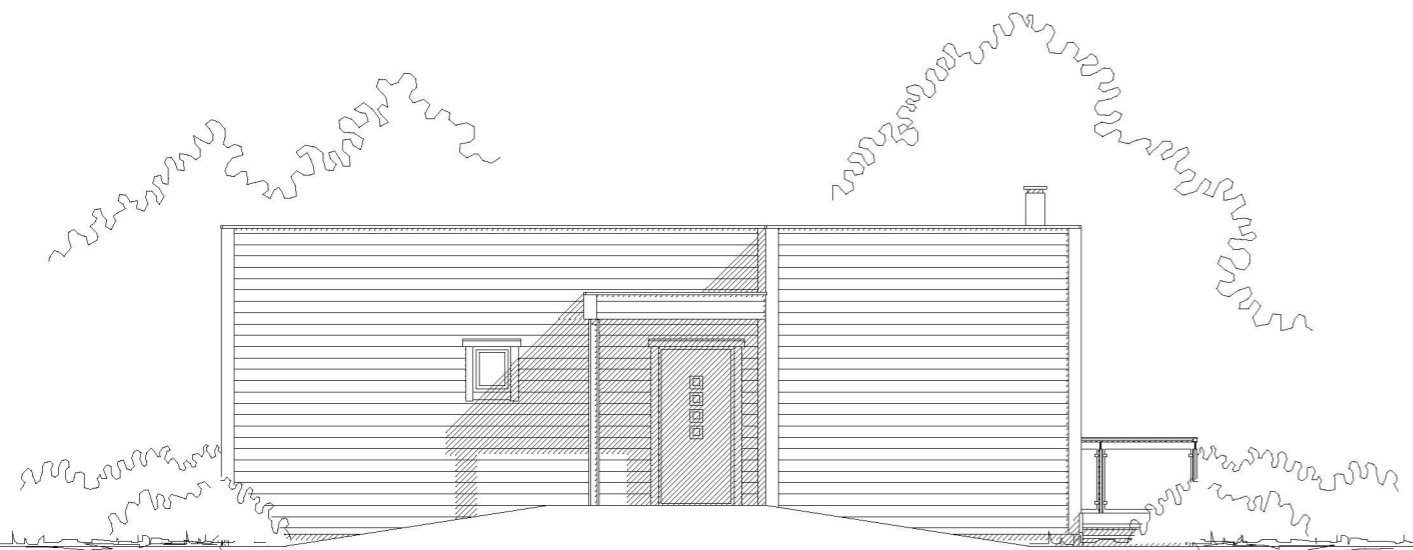


Fasade mot sør-vest

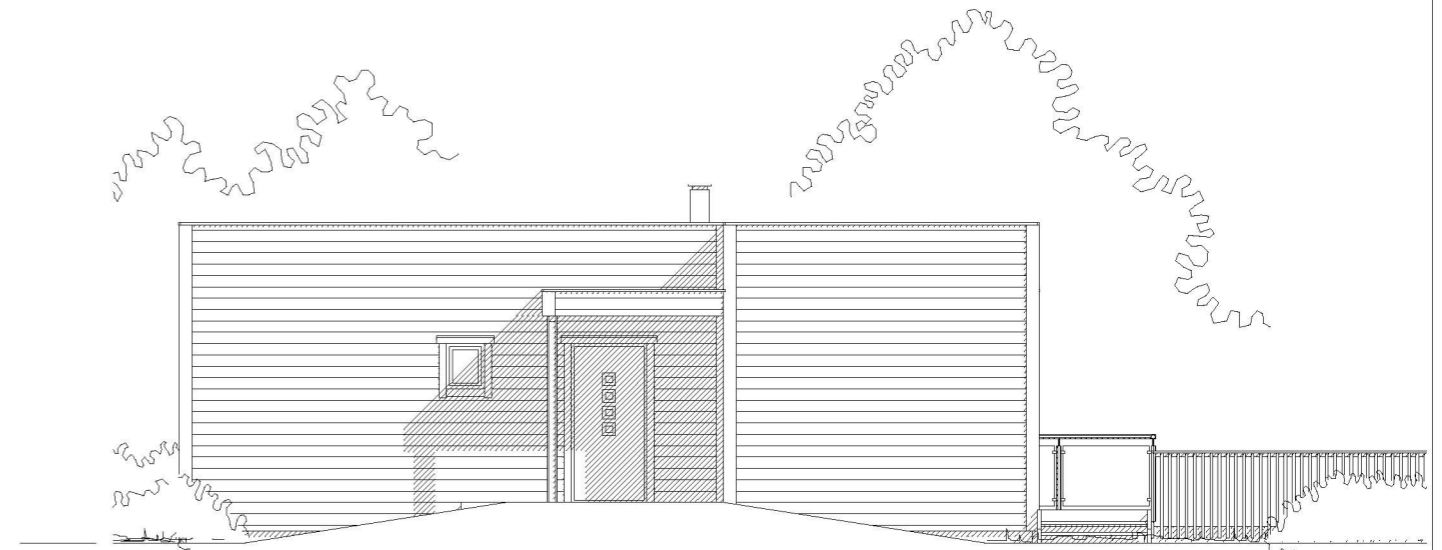

Fasade mot sør-vest

Denne tegningen tilhører Hedalm Anebyhus AS og kan ikke benyttes uten skriftlig samtykke.

Tiltakshaver: Fløssvika Utvikling AS		Målestokk 1 : 100	SPnr. SP00547	Dato: 16.11.2017	
Byggeplass/(Gnr./Bnr): Luna 3, Leknesvegen, 5915 Hjelmås		195/235	Prosj. nr. PN0976	Sign.: FBA	
Hustype: Utg. Luna	Arknr. 503	Fasade 1 og 2	E-nr.: E1:85	Tegn.nr.: 8496	


C Utv. balkong 15.11.2021 FBA
B Innv. og utv. endr. 25.05.2021 FBA
A Innv. og utv. endr. 05.05.2021 FBA

Fasade ved IG



Fasade mot sør-øst

Endring

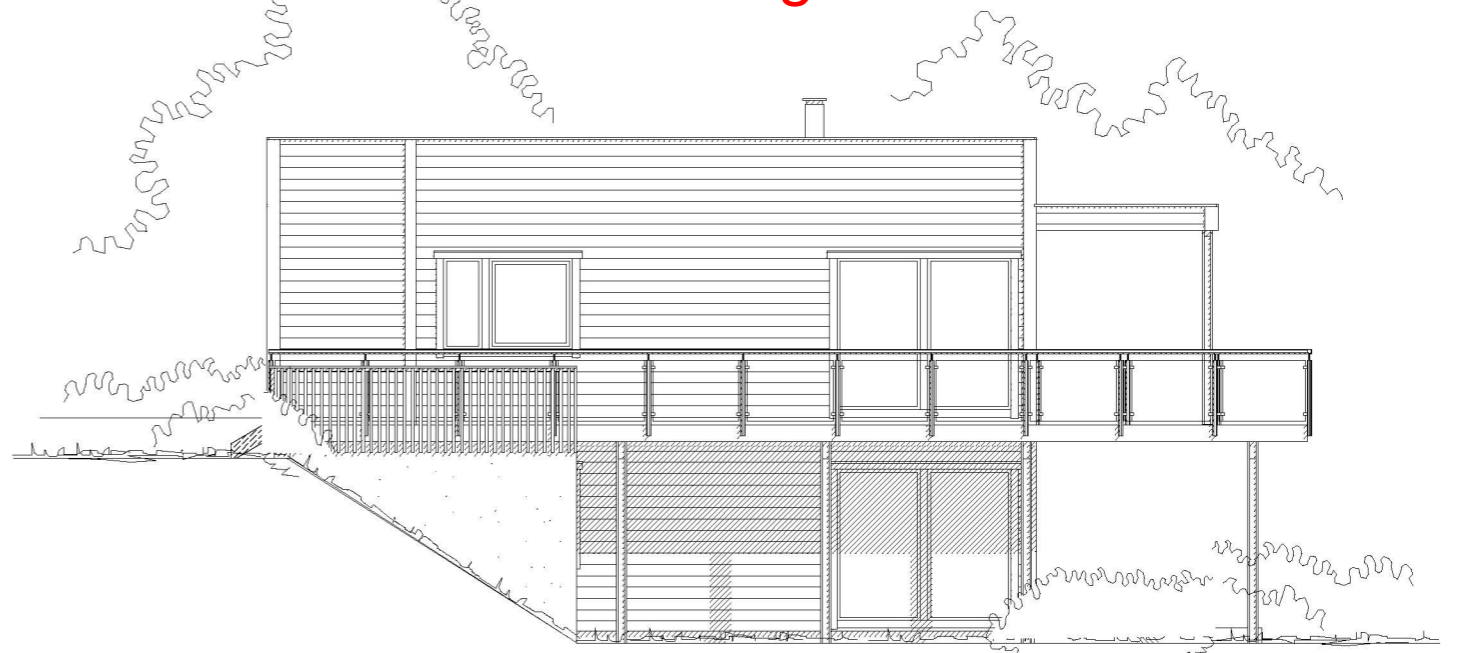

Fasade mot sør-øst




Fasade mot nord-øst



Fasade mot nord-øst

Denne tegningen tilhører Hedalm Anebyhus AS og kan ikke benyttes uten skriftlig samtykke.

Tiltakshaver: Fløssvika Utvikling AS		Målestokk 1 : 100	SPnr. SP00547	Dato: 16.11.2017	
Byggeplass/(Gnr./Bnr): Luna 3, Leknesvegen, 5915 Hjelmås			Prosj. nr. PN0976	Sign.: FBA	
Hustype: Utg. Luna	Arknr. 504 Fasade 3 og 4	E-nr.: E1:85	Tegn.nr.: 8496	Rev.: C	

C Utv. balkong 15.11.2021 FBA
 B Innv. og utv. endr. 25.05.2021 FBA
 A Innv. og utv. endr. 05.05.2021 FBA