

Alver Kommune  
 v/byggesak  
 att: Anne Lise Molvik  
 Postboks 4  
 5904 Frekhaug

Dykkar ref: **SAK: 21/1015**

Knarvik, 25.02.2022

#### VISJON:

HEILSKAP  
 OG KVALITET

Osterfjordv.124  
 5914 Isdalstø

Org.nr :  
 982 231 345

epost: [post@reigstadbygg.no](mailto:post@reigstadbygg.no)

heimeside: [www.reigstadbygg.no](http://www.reigstadbygg.no)

Dagleg leiar:  
**Geir Reigstad:**  
 92 60 82 35  
[geir@reigstadbygg.no](mailto:geir@reigstadbygg.no)

#### Bygg

Fagleg leiar:  
**Håkon Reigstad**  
 92 50 82 36  
[hakon@reigstadbygg.no](mailto:hakon@reigstadbygg.no)

Fagleg leiar  
 byggesak og  
 prosjektering:  
**Kjell Reigstad**  
 97 74 79 64  
[kjell@reigstadbygg.no](mailto:kjell@reigstadbygg.no)

Teikning  
 Prosjektering,  
 Byggesak  
 Nybygg  
 Tilbygg  
 Bustad  
 Garasjer  
 Hytter

#### Entreprenør

Fagleg leiar  
**Rolf Reigstad**  
 90 03 97 61  
[rolf@reigstadbygg.no](mailto:rolf@reigstadbygg.no)

Graving,  
 Boring  
 Sprenging  
 Transport  
 Støyping  
 Natursteins  
 Muring  
 Uteareal  
 Grøntareal

### Søknad om dispensasjon fra rekkefølgekrav kubbaliyetet

Me viser til Teamsmøte i dag 250202022

I samband med bruksløyve/ferdigattest for bustad 5, som er bygg nr. 1 på område BB2, utløser dette «nye» rekkefølgekrav for bustadfeltet på Kubbalietet.  
 Jf. Grunngjeving under søker me om dispensasjon fra nokre rekkefølgekrav i 3 mnd, fram til 15. juni 2022.

Søknaden gjeld dispensasjon/utsetjing av følgjande rekkefølgjekrav.

- A. Gangveg o\_Gv2 ut i Tuftamyra
- B. Leikeplass f\_L8 i same område
- C. Delar av kyststi i same område.
- D. Kryss o\_V4- o\_V3 (det kan gå ved rask byggesak)

#### Grunngjeving for utsetjing

- A. Gangveg o\_Gv2

Manglande byggeløyve i sak 21/8185.

(søknad innsendt 23.09, mangelbrev 03.12, supplerande innsendt 09.12)

Det har difor ikkje vore mogeleg å setje i gang arbeidet med gangvegen.

- B. Leikeplass f\_L8 i same område- ein treng lengre tid på å ferdigstille dette pga grunnarbeid som skal gjerast i pkt. A, samt grunnarbeid for bygg 6 og 7 som er under oppføring på BB2 som må kome lengre før ein kan ferdigstille leikeplassen, og ta denne sikkert i bruk.
- C. Kyststi i same område, same argument som i pkt.B, samt grunnarbeid rundt bygg 6 og 7 gjer det lite hensiktsmessig og tryggleiksmessig å gje tilgang til publikum i denne delen av feltet no.

- D. Kryss o\_V4- o\_V3

Vi har hatt dialog med vegavdelinga om å behalde krysset slik det er i dag. Vi har nyleg fått avklart at svingradius i samsvar med reguleringsplan (trekant ca 5m2) lyt utførast. Byggesak for dette er sendt inn i veke 7. Tiltaket kan truleg ferdigstilla innan 15. mars.

Hovudlinja i punkta over er at vi ikkje har fått kome i gang med gangvegen pga manglende byggeløyve for denne, vidare er vi heller ikkje kome langt nok med grunnarbeidet rundt bygg 6 og 7, slik at kyststi og leikeplass f\_L8 kan ferdigstilla.

#### HMS/Tryggleik for publikum

Vi ser området og arbeidet ved gangveg/leikeplass/kyststi under eitt. Sjølv om vi kan bli ferdig med delar av punkta (leikeplass/kyststi) noko tidlegare, ser vi det som ikkje forsvarleg ut i frå HMS omsyn for publikum (eller for dei som skal utføre arbeidet), å opne opp delar av området før pkt. A, B og C er ferdigstilt. Vi har difor i vedlagte skisse under sett ei (rød) linje som avgrensning av området for publikum fram til 15 juni.

#### Konsekvensar for planen i høve desse punkta

Intensjonen i planen har vore at når område BB2 vert opna for bruk skal fleire leikeplassar, kyststi og gangveg ut i Tuftamyra etablerast.

I den samanheng er den største leikeplassen innan planen, f\_L4 no etablert, likeså er kyststien fram til og med f\_L4 etablert. Bygg 5 er nærmeste nabo til desse tiltaka.

Dei fleste av punkta (A/B/C) gjeld område rundt gangveg o\_GV2 ved Tuftamyra og ligg i motsett ende av bygg 5 og dei andre bustadene som er innflytta tidlegare.


Det er ca 30 bueiningar som er etablert i feltet frå før, bygg 5 kjem til med «berre» 10 nye einingar. Talet bueiningar totalt er pr. i dag såleis lågt i høve planen med totalt 133 einingar i nedre del. Konsekvensane for beboarane, at dei nemnde tiltaka ved Tuftamyra vert utsett i 3 mnd. lyt seiast å vere minimale.

#### Framdrift og ferdigstilling.

A/B/C Området ved gangsti Tuftamyra og ved bygg 6 og 7:


Det vert oppstart av arbeidet så snart det ligg føre byggeløyve.

Ferdigstilling av pkt. A/B/C ca 15. juni. (3 mnd utsetting)

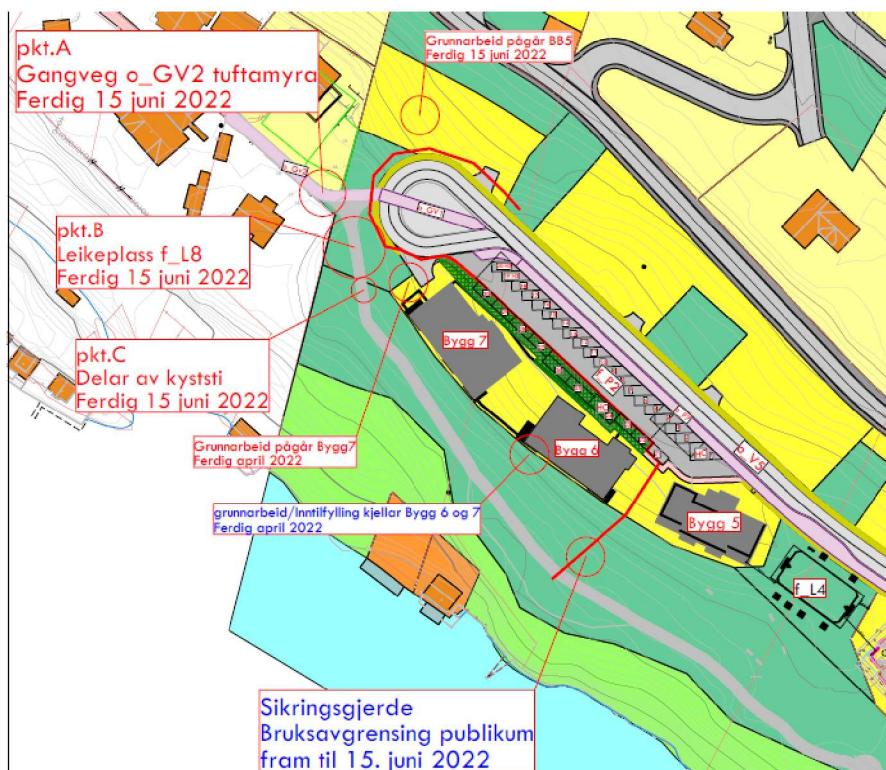

D) Kryss o\_V3/o\_V4

Krysset har (alltid) vore i bruk då dette er veg til gamlefeltet i Kubbåletet. I høve utføring i samsvar med reguleringsplan, manglar det svingradius mot kubbaleitet.

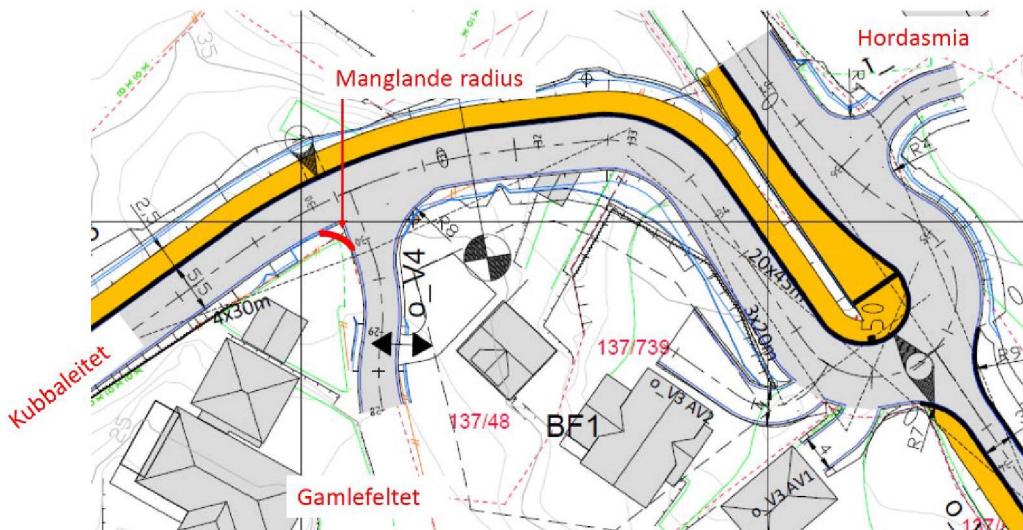

Det er sendt inn byggsak på o V4.

Det fysiske arbeidet tek om lag 1 dag/lett grunnarbeid og 5m<sup>2</sup> asfalt. Ved rask byggesakshandsaming vil vi vere ferdig med dette til 15.mars.

## Oppsummering

Innan innflytting av bustad 5, som er sett til 15. mars 2022, er det nokre rekkefølgekrav vi ikkje rekk å ferdigstille. Vi ber om dispensasjon/utsetjing av desse til 15. juni 2022. Vi vurderer konsekvensane av utsetjinga som små, og vil gjelde ei kort tid.

Med vennleg helsing  
For Reigstad Bygg og Eigedom as

Kjell-A. Reigstad