


**Frå:** Larissa Dahl  
**Send:** mandag 28. februar 2022 11:01  
**Til:** Thor-Henrik Fredriksen; kjell@reigstadbygg.no  
**Kopi:** Are Frøysland Grande; Anne Lise Molvik; Arne Helgesen  
**Emne:** Trenger avklaring av vegforhold gbnr 137/90, 137/773 o\_GV2 sak 21/8185 - infrastruktur veg, VA Kubbaleitet

Hei! Jeg viser til tidligere brev datert 3.12.21, hvor vi ba i pkt.2 om signert avtale frå grunneigere på privat veg gbnr 137/90 for å gjennomføre tiltaket på deres grunn. Du skriver i søknaden at gangveg o\_GV2 skal plasseres 0 meter frå gbnr 137/90, men slik kartutsnitt vider nedenfor berører GV2 del av gbnr 137/90:

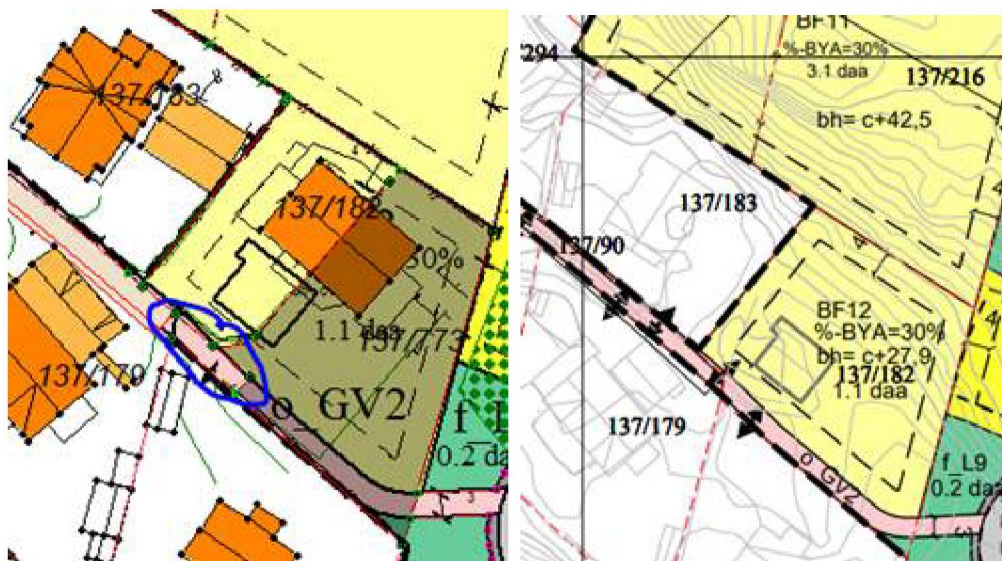

Dere har sendt inn samtykker frå både eigere av gbnr 137/773 og 137/178 den 8.12.21. Eg venter på uttale frå Arne Helgesen på VA-avdelinga, om veg og VA-struktur er i orden for VA-avdelinga, kan eg godkjenne min sak. Da godkjennes det deler av regulert o\_GV2. Problemet deres er at rekkefølgekrav er ikkje på plass, når det er søkt om opparbeiding av delar av o\_GV2, då siste vegstykke på gbnr 137/90, merket med blå ring ovenfor, blir ikkje opparbeidet.

**Larissa Dahl** | Rådgjevar Plan og byggesak

E-post: [byggesak@alver.kommune.no](mailto:byggesak@alver.kommune.no)

Innbyggjarservice: +47 56 37 50 00

[www.alver.kommune.no](http://www.alver.kommune.no)

Ved ytterlegare spørsmål, ver venleg å ta kontakt med oss på innbyggjarservice. Informasjon om opningstider finn du på [www.alver.kommune.no/innhald/plan-bygg-og-eiendom/treng-du-hjelp/](http://www.alver.kommune.no/innhald/plan-bygg-og-eiendom/treng-du-hjelp/) eller ved å ringe telefon 56 37 50 00.

Innsending av søknadar og anna dokumentasjon i saker skal sendast til [post@alver.kommune.no](mailto:post@alver.kommune.no)