


Existerende seksjonering

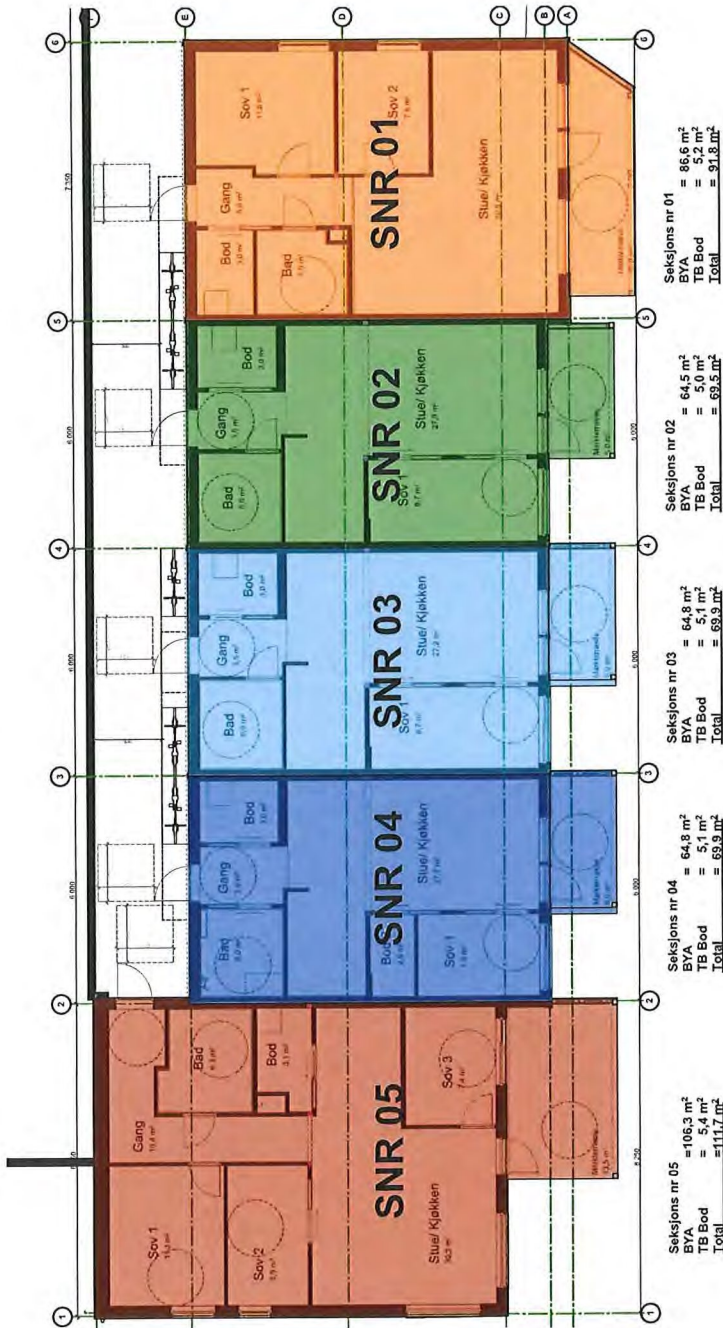

Seksjons nr 05
 BYA = 106,3 m²
 TB Bod = 5,4 m²
 Total = 111,7 m²

Seksjons nr 04
 BYA = 64,8 m²
 TB Bod = 5,1 m²
 Total = 69,9 m²

Seksjons nr 03
 BYA = 64,8 m²
 TB Bod = 5,1 m²
 Total = 69,9 m²

Seksjons nr 02
 BYA = 64,5 m²
 TB Bod = 5,0 m²
 Total = 69,5 m²

Seksjons nr 01
 BYA = 86,6 m²
 TB Bod = 5,2 m²
 Total = 91,8 m²

Seksjons Nr	Seksjon	Total
1		91,8 m ²
2		69,5 m ²
3		69,9 m ²
4		69,9 m ²
5		111,7 m ²
6		91,3 m ²
7		91,6 m ²
8		91,2 m ²
9		90,6 m ²
10		113,7 m ²
11		92,9 m ²
12		69,6 m ²
13		69,9 m ²
14		69,9 m ²
15		109,8 m ²
16		91,3 m ²
17		91,7 m ²
18		91,1 m ²
19		90,6 m ²
20		113,7 m ²

PROSJEKT
 Hordasmibakken

TILTAKSHAVER
 Byggmester Markhus AS

PROSJEKTNR.:
 Prosjektnr.

DATE:
 24.08.2017

TEGN. NR.:
 .01

TEGN. AV
 PMF

KONTR.

FASE
 Seksjonering

ENTREPRENØR
 Byggmester Markhus





















Målestokk:
 1:200

Revidert/korrigert:
 05.09.2017

ARK
 Roger Berland for:

Plan 1. Hus A



Seksjons Nr	Seksjon	Total
1		91,8 m ²
2		69,5 m ²
3		69,9 m ²
4		69,9 m ²
5		111,7 m ²
6		91,3 m ²
7		91,6 m ²
8		91,2 m ²
9		90,6 m ²
10		113,7 m ²
11		92,9 m ²
12		69,6 m ²
13		69,9 m ²
14		69,9 m ²
15		109,8 m ²
16		91,3 m ²
17		91,7 m ²
18		91,1 m ²
19		90,6 m ²
20		113,7 m ²



PROSJEKT
Hordasmibakken

TILTAKSHAVER
Byggmester Markhus AS

PROSJEKTNR.:
Projektnr.
Målestokk: 1:200

DATE: 24.08.2017
Revider/korrigert: 05.09.2017

TEGN. NR.: .02
TEGN. AV: PMF
KONTR.:


















 


FASE
Seksjonering


ENTREPRENØR

ARK
Roger Berland for:



Plan 2. Hus A

Seksjons Nr	Seksjon	Total
1		91,8 m ²
2		69,5 m ²
3		69,9 m ²
4		69,9 m ²
5		111,7 m ²
6		91,3 m ²
7		91,6 m ²
8		91,2 m ²
9		90,6 m ²
10		113,7 m ²
11		92,9 m ²
12		69,6 m ²
13		69,9 m ²
14		69,9 m ²
15		109,8 m ²
16		91,3 m ²
17		91,7 m ²
18		91,1 m ²
19		90,6 m ²
20		113,7 m ²

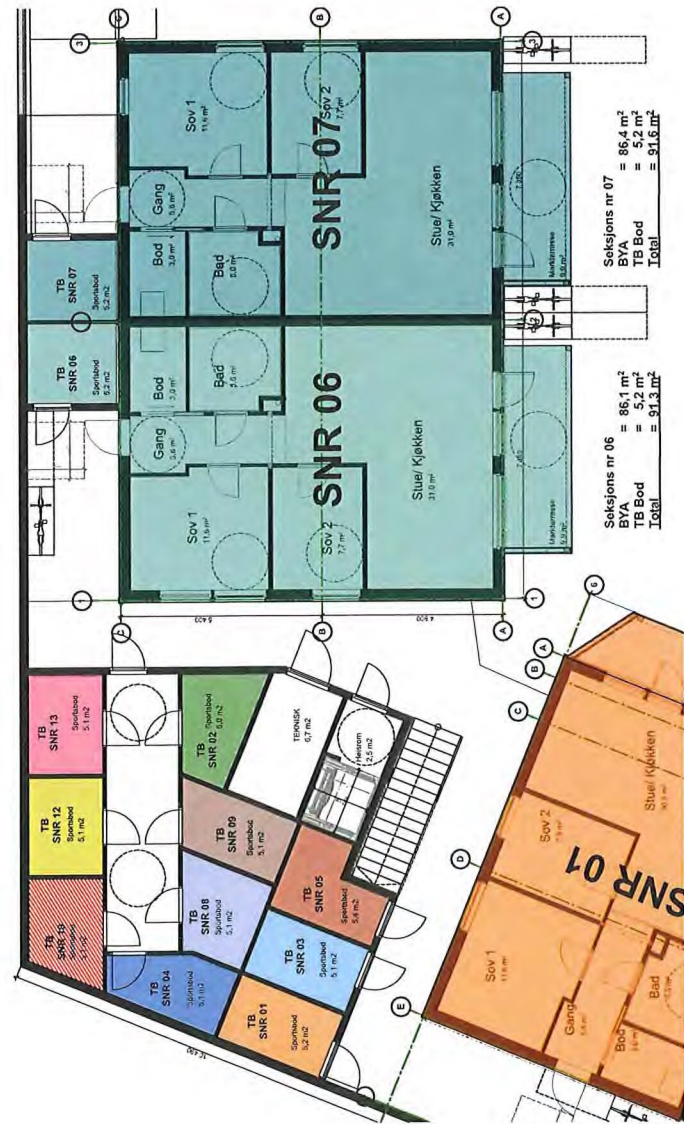

PROSJEKT
Hordasmibakken

TILTAKSHAVER
Byggmester Markhus AS

PROSJEKTNR.:
Projektnr.
Målestokk:
1:200

DATE:
24.08.2017
Revider/korrigert:
05.09.2017

TEGN. NR.:
.03

TEGN. AV
PMF

KONTR.

FASE
Seksjonering

Plan 1 HUS B, boder og
heis







Seksjons Nr	Seksjon	Total
1		91,8 m ²
2		69,5 m ²
3		69,9 m ²
4		69,9 m ²
5		111,7 m ²
6		91,3 m ²
7		91,6 m ²
8		91,2 m ²
9		90,6 m ²
10		113,7 m ²
11		92,9 m ²
12		69,6 m ²
13		69,9 m ²
14		69,9 m ²
15		109,8 m ²
16		91,3 m ²
17		91,7 m ²
18		91,1 m ²
19		90,6 m ²
20		113,7 m ²

PROSJEKT
Hordasmibakken

TILTAKSHAVER
Byggmester Markhus AS

PROSJEKTNR.:
 Prosjektnr.
 Målestokk: 1:200
 DATO: 24.08.2017
 Revidert/korrigert: 05.09.2017


TEGN. NR.: .04
 TEGN. AV: PMF
 KONTR.:

FASE
 Seksjonering

ARK
 Roger Berland for:

ENTREPRENØR

Plan 2 HUS B, boder og
 heis

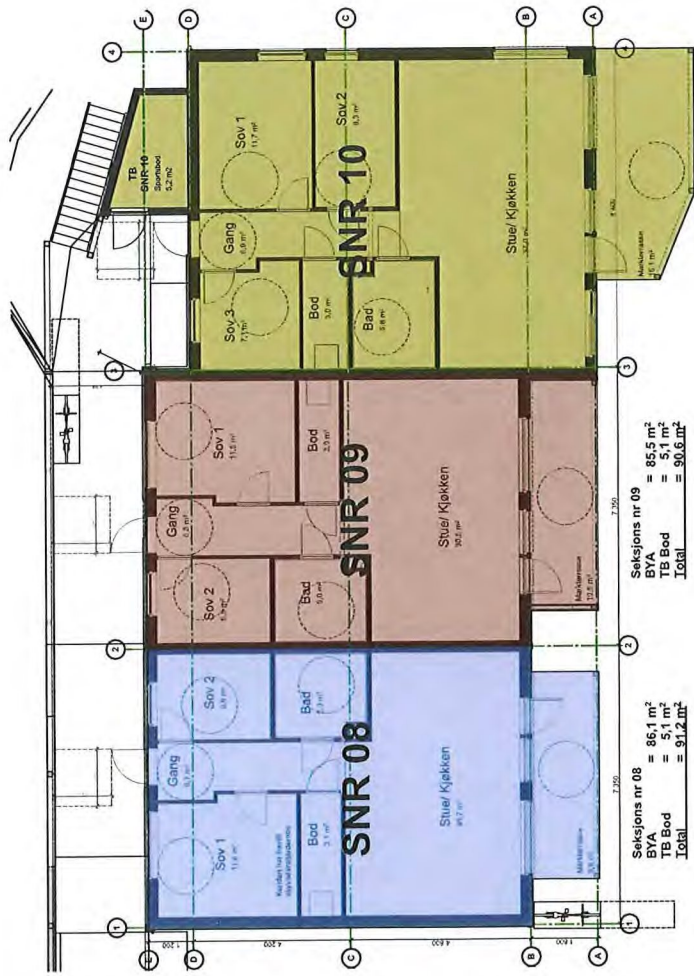

Seksjons nr 08
 BYA = 86,1 m²
 TB Bod = 5,1 m²
 Total = 91,2 m²

Seksjons nr 09
 BYA = 85,5 m²
 TB Bod = 5,1 m²
 Total = 90,6 m²

Seksjons nr 10
 BYA = 108,5 m²
 TB Bod = 5,2 m²
 Total = 113,7 m²

Seksjons Nr	Seksjon	Total

PROSJEKT

Hordasmibakken

FASE

Seksjonering

TILTAKSHAVER

Byggmester Markhus AS

ENTREPRENØR



PROSJEKTNR.:

Projektnr.

Målestokk:

1:200

DATO:

24.08.2017

Revidert/korrigert:

05.09.2017

TEGN. NR.: .05

TEGN. AV PMF


KONTR. _____

ARK

Roger Berland for:

Plan 1 HUS C



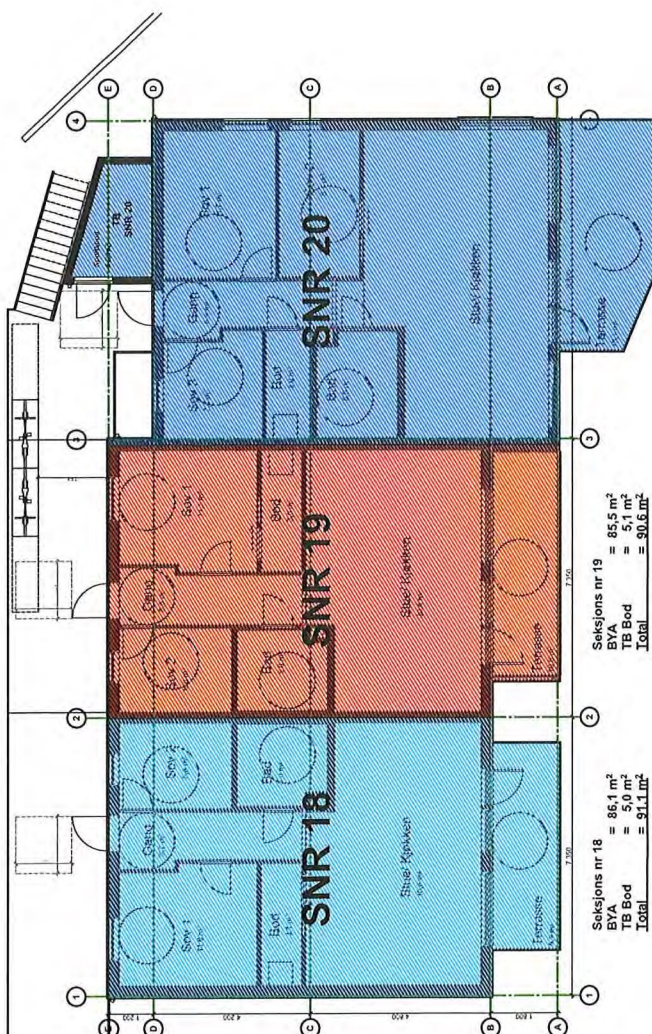




Seksjons Nr	Seksjon	Total

PROSJEKT

Hordasmibakken

TILTAKSHAVER

Byggmester Markhus AS

PROSJEKTNR.:

Projektnr.

DATO:

24.08.2017

TEGN. NR.:

.06

TEGN. AV

PMF

KONTR.

ARK

Roger Berland for:

Målestokk: 1:200

Revidert/korrigert: 05.09.2017

FASE


Seksjonering

Plan 2 HUS C



ENTREPRENØR

Nye seksj. tegninger

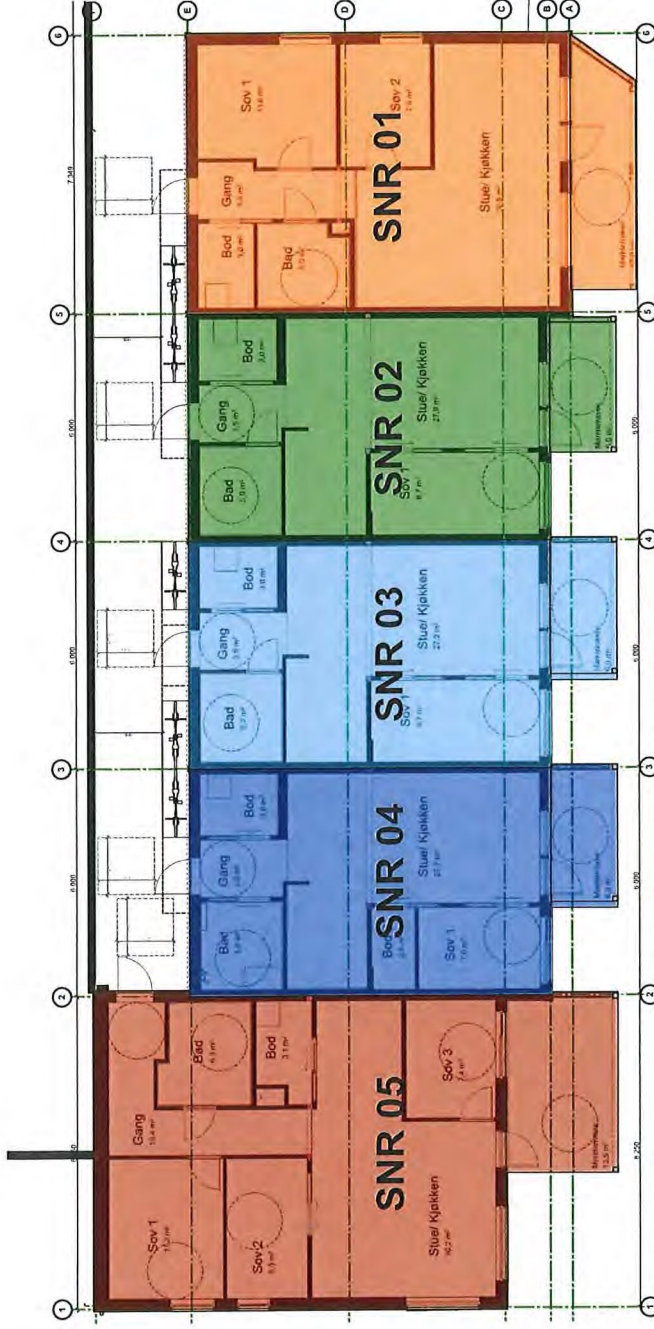

Seksjons nr 05
 BYA = 106,3 m²
 TB Bod = 5,4 m²
 Total = 111,7 m²

Seksjons nr 04
 BYA = 64,8 m²
 TB Bod = 5,1 m²
 Total = 69,9 m²

Seksjons nr 03
 BYA = 64,8 m²
 TB Bod = 5,1 m²
 Total = 69,9 m²

Seksjons nr 02
 BYA = 64,5 m²
 TB Bod = 5,0 m²
 Total = 69,5 m²

Seksjons nr 01
 BYA = 86,6 m²
 TB Bod = 5,2 m²
 Total = 91,8 m²

Seksjons Nr	Seksjon	Total
1		91,8 m ²
2		69,5 m ²
3		69,9 m ²
4		69,9 m ²
5		111,7 m ²
11		91,3 m ²
12		91,6 m ²
15		91,2 m ²
16		90,6 m ²
17		113,7 m ²
6		92,9 m ²
7		69,6 m ²
8		69,9 m ²
9		69,9 m ²
10		109,8 m ²
13		91,3 m ²
14		91,7 m ²
18		91,1 m ²
19		90,6 m ²
20		113,7 m ²

PROSJEKT

Hordasmibakken

TILTAKSHAVER

Byggmester Markhus AS

PROSJEKTNR.:

Projektnr.

DATE:

24.08.2017

TEGN. NR.:

.01

TEGN. AV

PMF

KONTR.

ARK

Revidert/korrigert:

19.10.2021

FASE





















Seksjonering

Plan 1. Hus A



ENTREPRENØR



Seksjons Nr.	Seksjon	Total
1		91,8 m ²
2		69,5 m ²
3		69,9 m ²
4		69,9 m ²
5		111,7 m ²
11		91,3 m ²
12		91,6 m ²
15		91,2 m ²
16		90,6 m ²
17		113,7 m ²
6		92,9 m ²
7		69,6 m ²
8		69,9 m ²
9		69,9 m ²
10		109,8 m ²
13		91,3 m ²
14		91,7 m ²
18		91,1 m ²
19		90,6 m ²
20		113,7 m ²



PROSJEKT

Hordasmibakken

TILTAKSHAVER

Byggmester Markhus AS

PROSJEKTNR.:

Prosjektnr.

DATE:

24.08.2017

TEGN. NR.:

.02

TEGN. AV

PMF

KONTR.

ARK

Revidert/korrigert:

19.10.2021

Målestokk:

1:200





















FASE


Seksjonering

Plan 2. Hus A

ENTREPRENØR



Seksjons Nr	Seksjon	Total
1		91,8 m2
2		69,5 m2
3		69,9 m2
4		69,9 m2
5		111,7 m2
11		91,3 m2
12		91,6 m2
15		91,2 m2
16		90,6 m2
17		113,7 m2
6		92,9 m2
7		69,6 m2
8		69,9 m2
9		69,9 m2
10		109,8 m2
13		91,3 m2
14		91,7 m2
18		91,1 m2
19		90,6 m2
20		113,7 m2

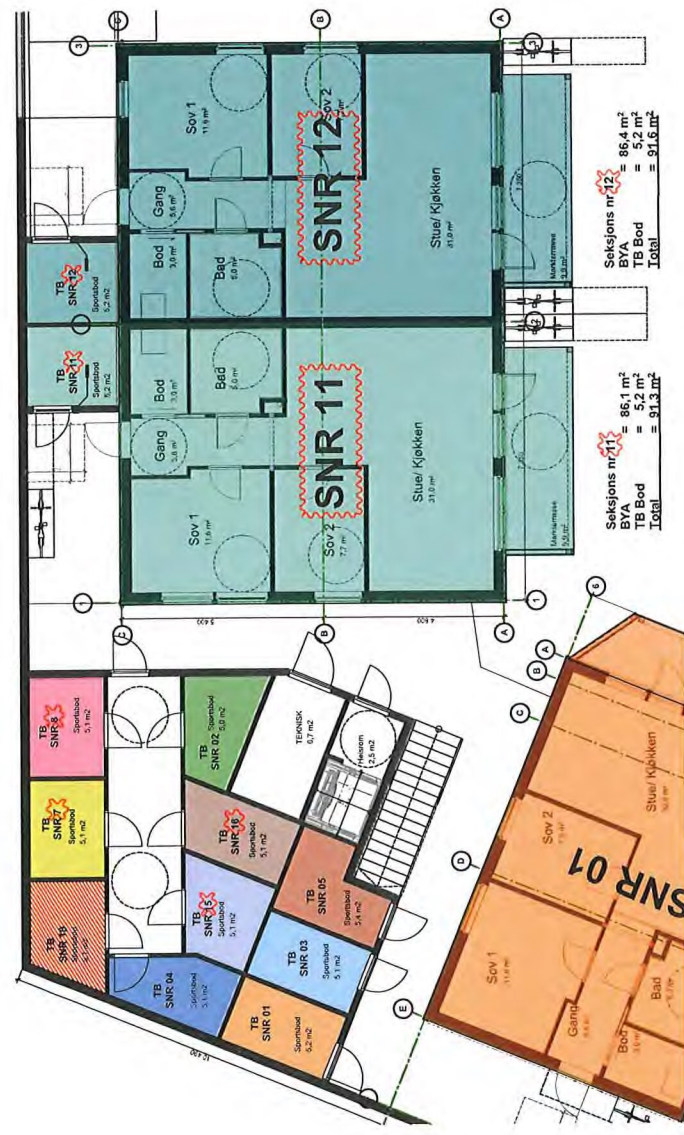

PROSJEKT

Hordasmibakken

TILTAKSHAVER

Byggmester Markhus AS

PROSJEKTNR.:

Prosjektnr.

DATE:

24.08.2017

TEGN. NR.:

.03

TEGN. AV

PMF

KONTR.

Målestokk:

1:200

Revidert/korrigert:

19.10.2021

ARK

FASE

Seksjonering

Plan 1 HUS B, boder og heis

ENTREPRENØR





Seksjons nr 13
 BYA = 86,1 m²
 TB Bod = 5,2 m²
 Total = 91,3 m²

Seksjons nr 14
 BYA = 86,4 m²

Seksjons Nr	Seksjon	Total

PROSJEKT

Hordasmibakken

TILTAKSHAVER

Byggmester Markhus AS

PROSJEKTNR.:

Prosjektnr.

DATE:

24.08.2017

TEGN. NR.:

.04

TEGN. AV

PMF

KONTR.

Målestokk:

1:200

Revidert/korrigert:

19.10.2021

ARK

FASE





















Seksjonering


ENTREPRENØR

Byggmester Markhus AS

Plan 2 HUS B, boder og
heis



Seksjons Nr	Seksjon	Total
1		91,8 m ²
2		69,5 m ²
3		69,9 m ²
4		69,9 m ²
5		111,7 m ²
11		91,3 m ²
12		91,6 m ²
15		91,2 m ²
16		90,6 m ²
17		113,7 m ²
6		92,9 m ²
7		69,6 m ²
8		69,9 m ²
9		69,9 m ²
10		109,8 m ²
13		91,3 m ²
14		91,7 m ²
18		91,1 m ²
19		90,6 m ²
20		113,7 m ²

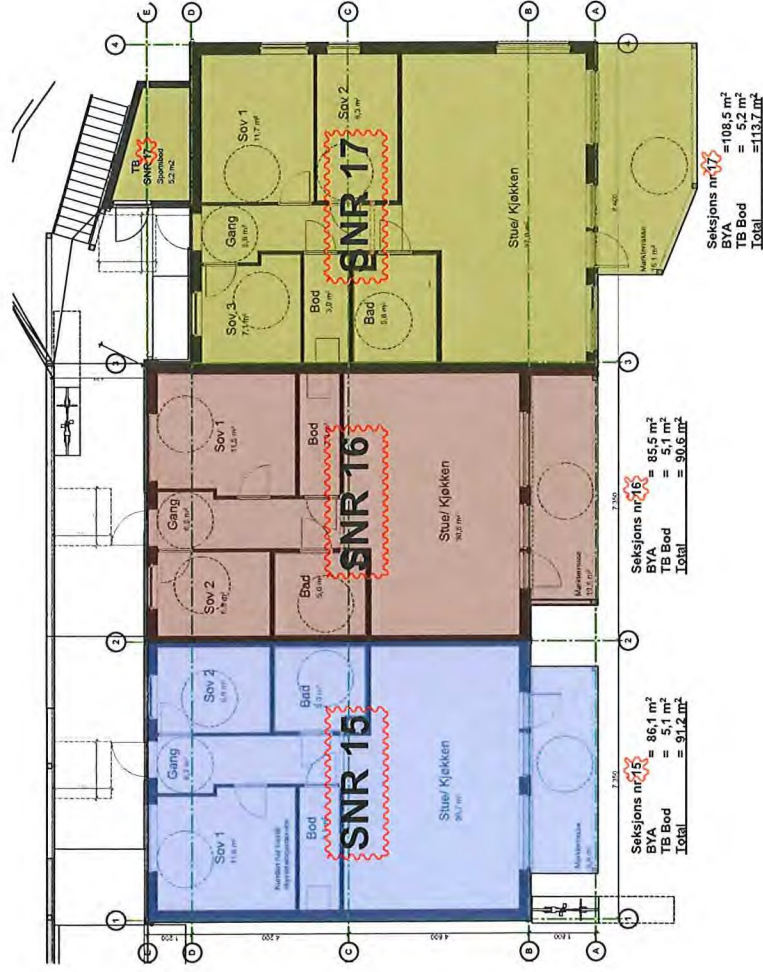

PROSJEKT

Hordasmibakken

TILTAKSHAVER

Byggmester Markhus AS

PROSJEKTNR.:

Projektnr.

Målestokk:

1:200

DATO:

24.08.2017

Revidert/korrigert:

19.10.2021

TEGN. NR.:

.05

TEGN. AV

PMF

KONTR.:

ARK


FASE

Seksjonering

Plan 1 HUS C



Seksjons Nr	Seksjon	Total
1		91,8 m ²
2		69,5 m ²
3		69,9 m ²
4		69,9 m ²
5		111,7 m ²
11		91,3 m ²
12		91,6 m ²
15		91,2 m ²
16		90,6 m ²
17		113,7 m ²
6		92,9 m ²
7		69,6 m ²
8		69,9 m ²
9		69,9 m ²
10		109,8 m ²
13		91,3 m ²
14		91,7 m ²
18		91,1 m ²
19		90,6 m ²
20		113,7 m ²

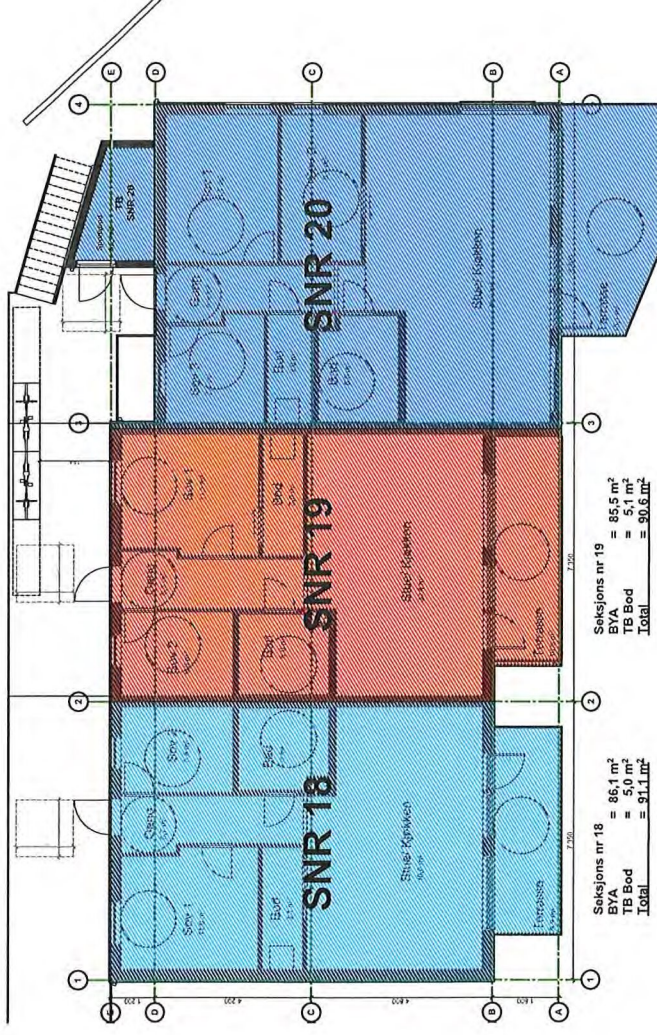

Seksjons nr 18
 BYA = 86,1 m²
 TB Bod = 5,0 m²
 Total = 91,1 m²

Seksjons nr 19
 BYA = 85,5 m²
 TB Bod = 5,1 m²
 Total = 90,6 m²

Seksjons nr 20
 BYA = 108,5 m²
 TB Bod = 5,2 m²
 Total = 113,7 m²

PROSJEKT

Hordasmibakken

TILTAKSHAVER

Byggmester Markhus AS

PROSJEKTNR.:

Projektnr.

DATE:

24.08.2017

TEGN. NR.:

.06

TEGN. AV

PMF

KONTR.

ARK

Revidert/korrigert:
19.10.2021

FASE

Seksjonering

ENTREPRENØR

Byggmester Markhus AS

Plan 2 HUS C

