



ISDALSTØBÅKKEN 101

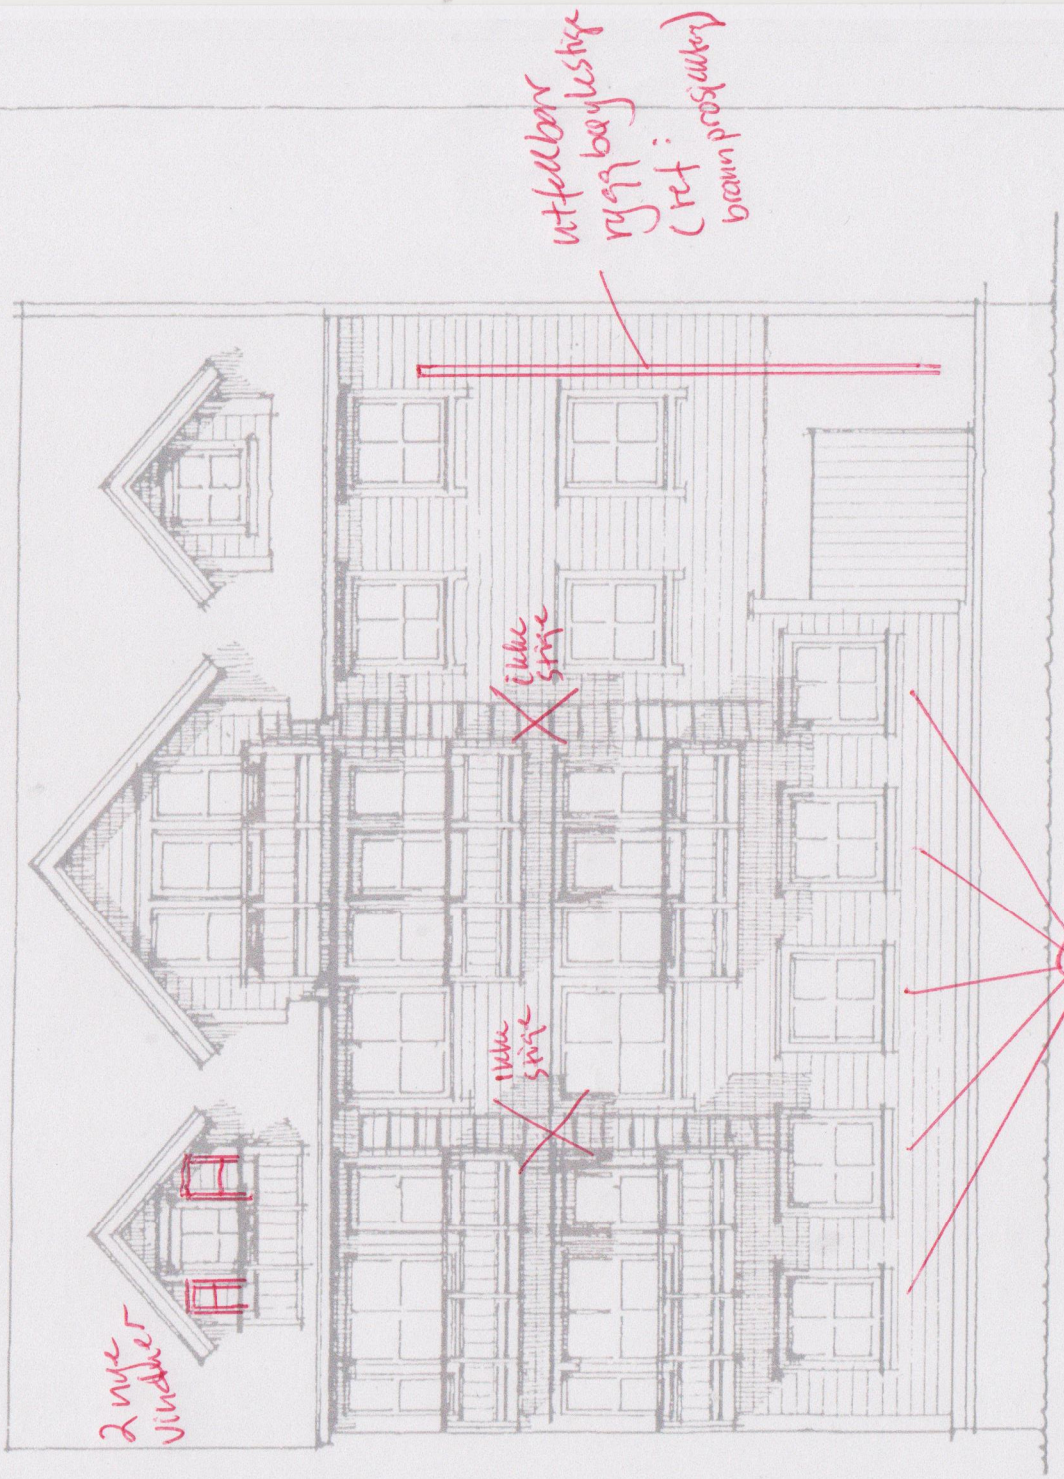

5 vinduer redusert til 4

FASADE UPR

- Godkjente tegninger i 2004
- Endring i sølenad i 2022

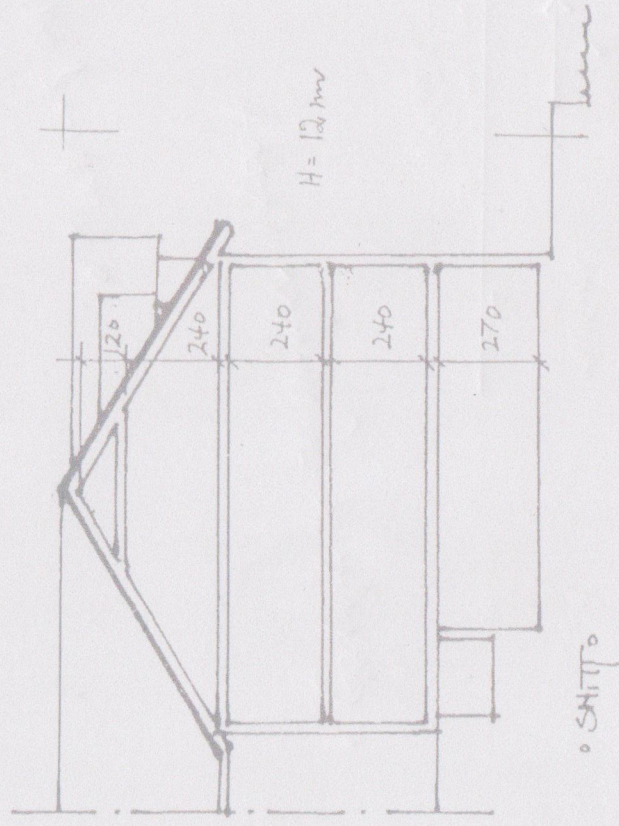

OMBYGG AV VERESTED I ISDALSTØ
 TILH. ÅGE VIÅLEIK NYHAMNER
 5700 ISDALSTØ
 TEKN. OKT.-98 AV ARK.
 V.R. SAMNØY

