OMBYGG AV FABRIKK
ISDALSTØBAKKEN 101,
5916 ISDALSTØ
TILH: AAGE VIGLEIK
NYHAMMER

aavn 9.10.2019

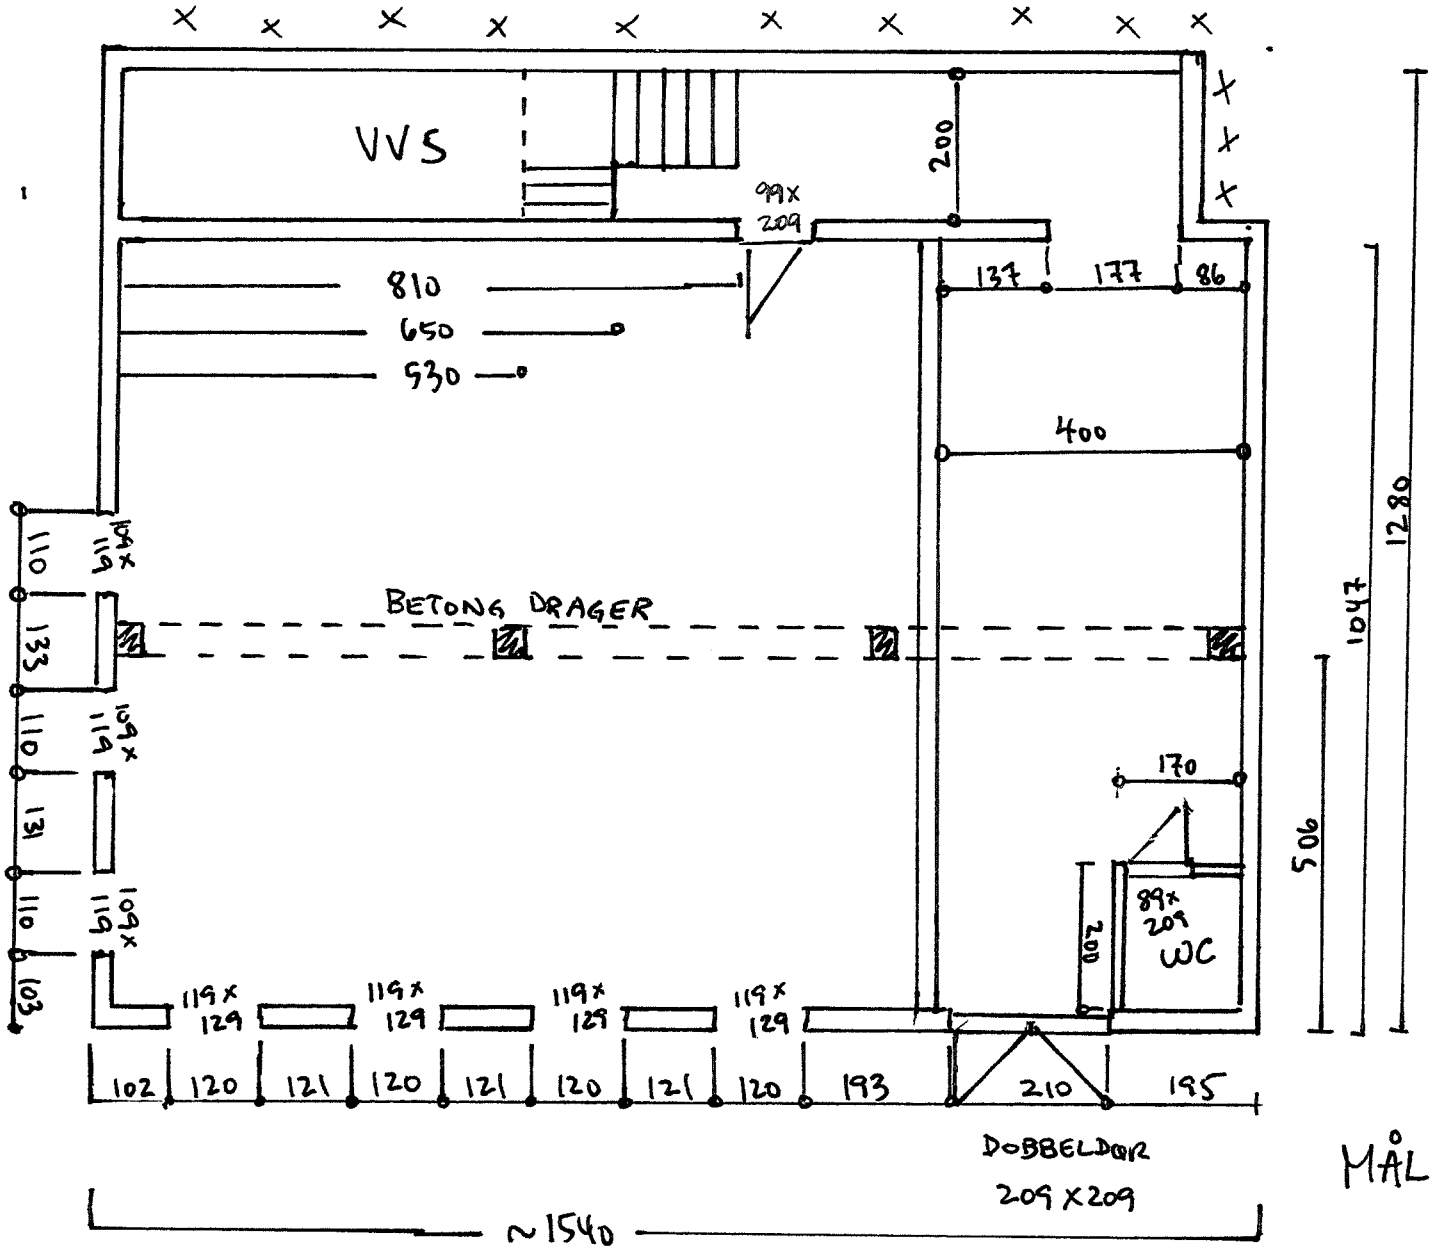

PLAN KJELLER ETG.

MÅL 1:100