OMBYGG AV VERKSTED I ISDALSTØ
TILH. VIGLEIK HYHAMMER, 5100 ISDALSTØ

PLAN 1 ETG. M 1:50

TEGN. DES.-02 AV ARK. V.R. SYNNEVÅG
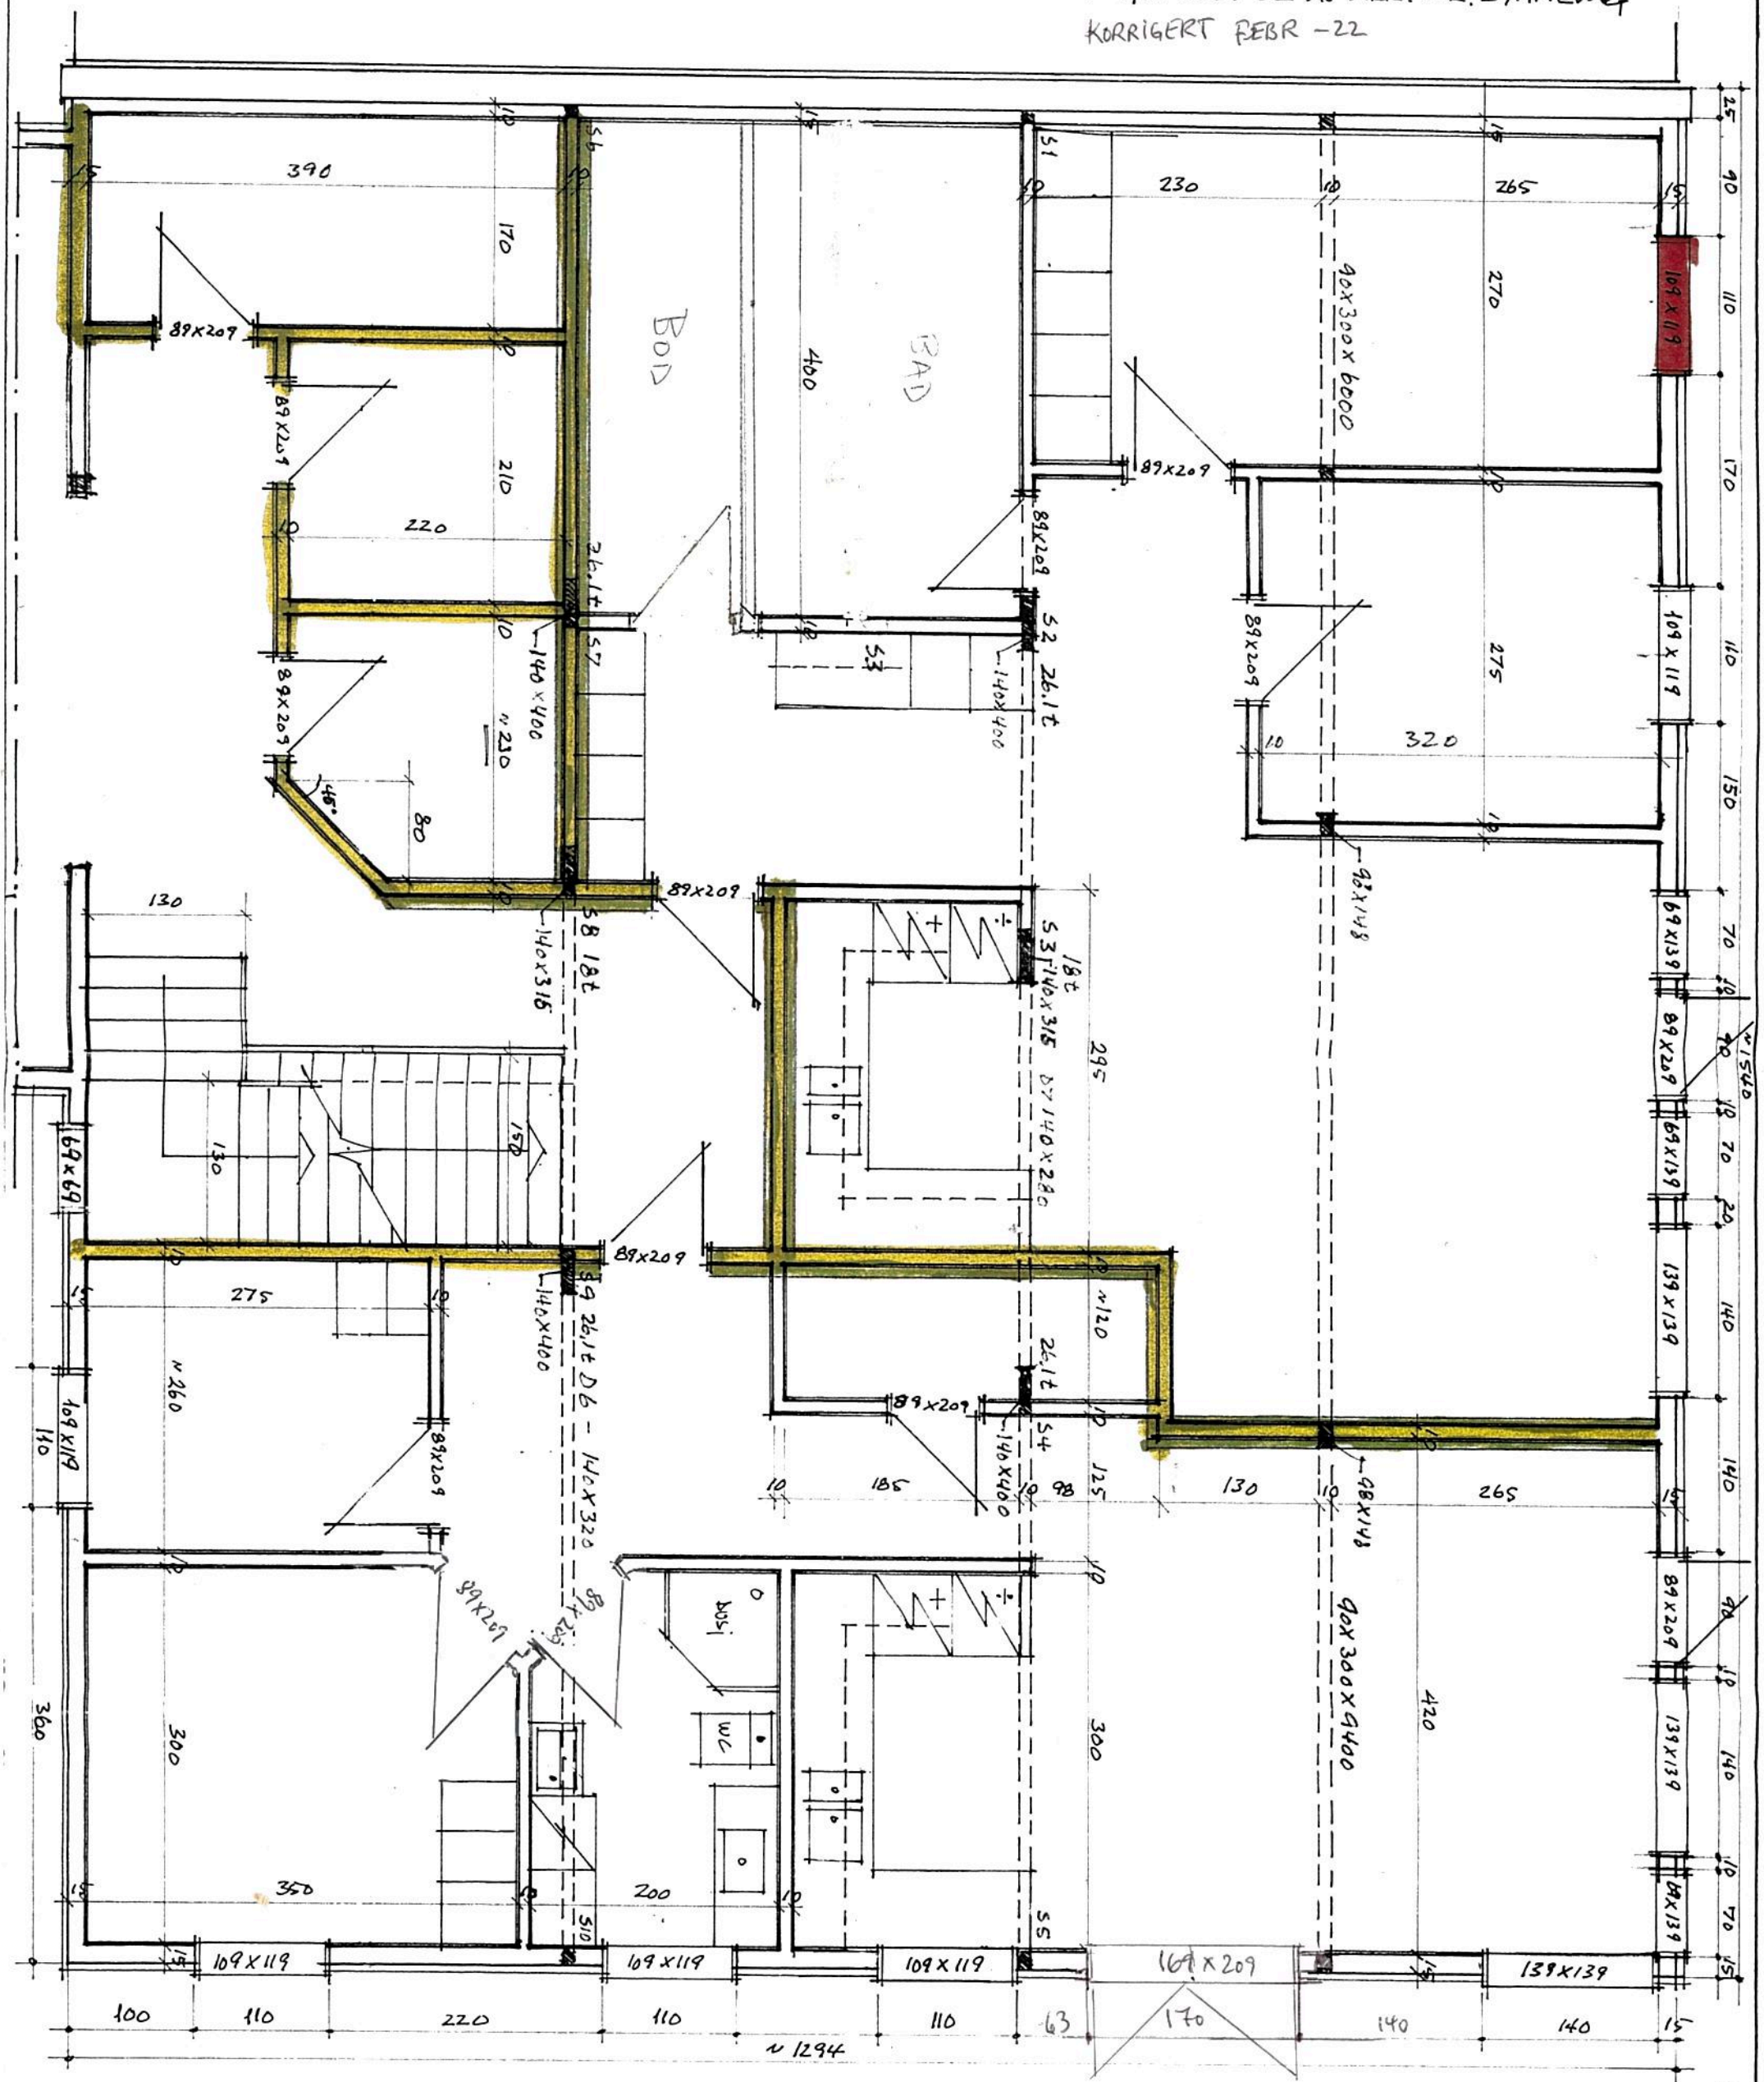
KORRIGERT FEBR -22