


PLAN 2 ETG. H. 1:50

KORR. 28.9.19

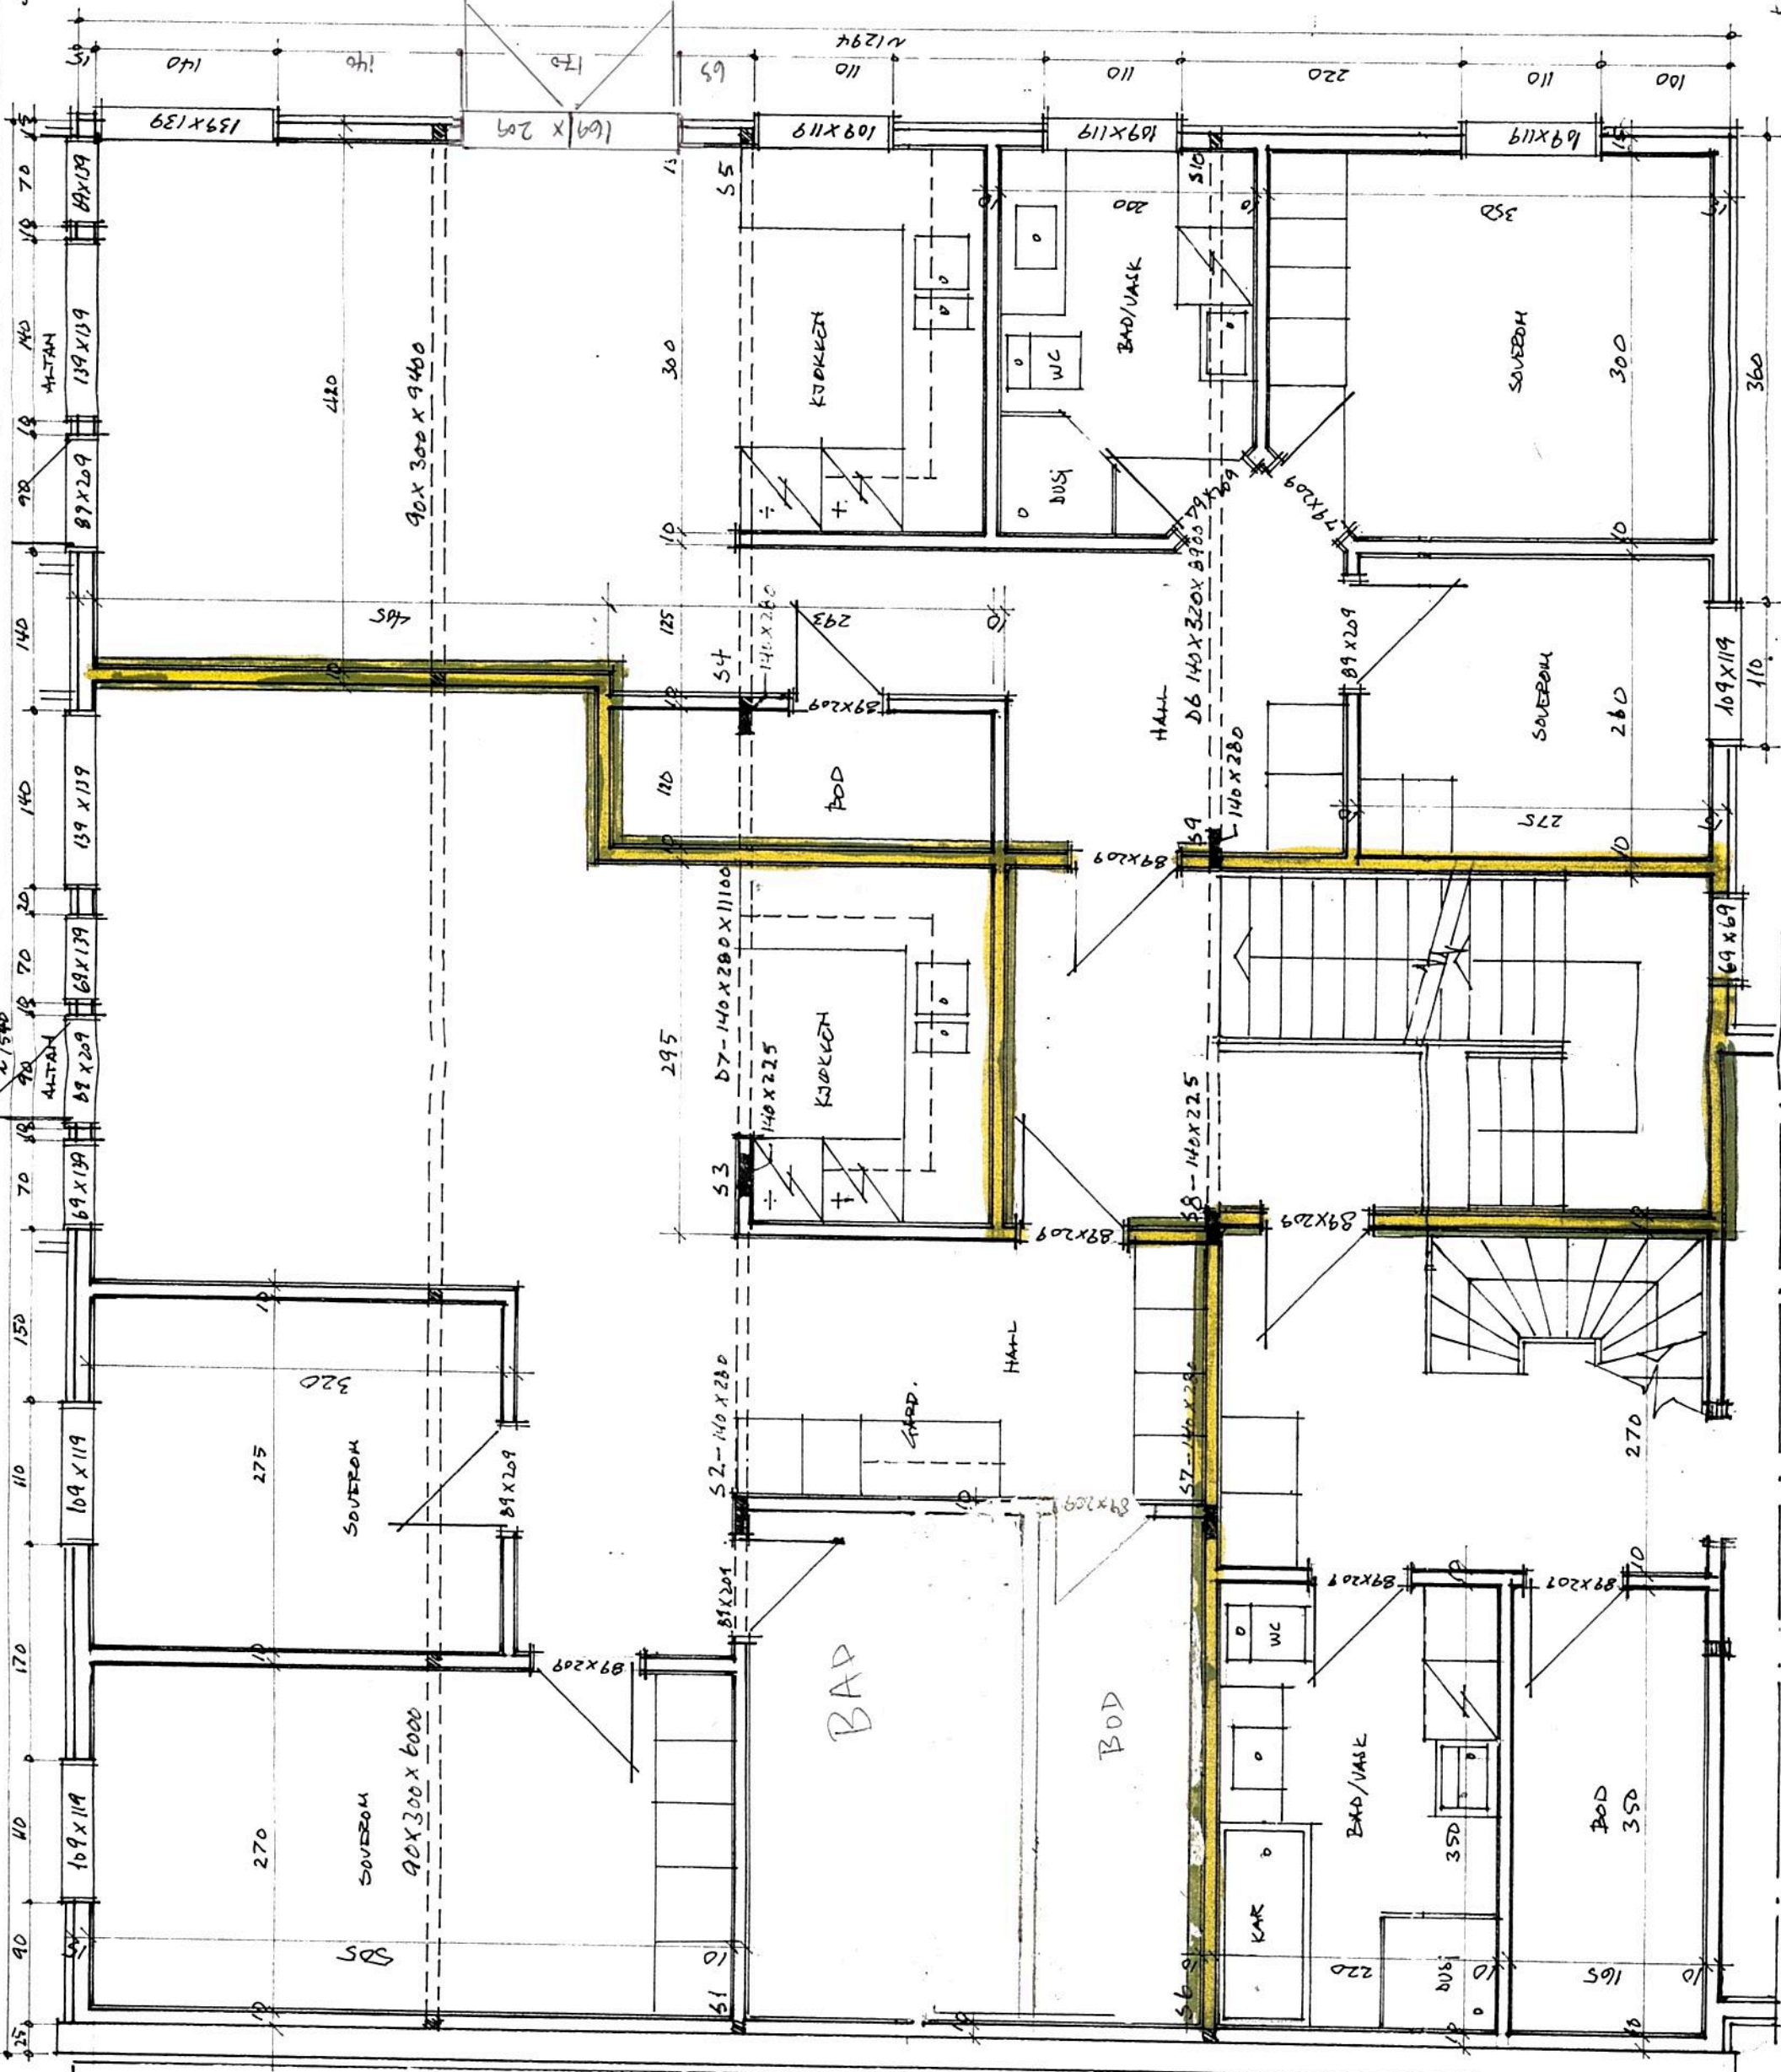

ÖBYGG AV VERKSTED I ISDÄSTAD
 TIT. VILTR NYHÄMME, 5100 ISDÄSTAD
 PLAN 2. ETG. H. 1:50
 TEKN. DES.-02 AV ARK. V.R. SYNNEVÄG
 KORRIGERT FEBR-22