



NY VEGTRASÉ FOR NEDRE DEL AV FELLES TILKOMSTVEG


Vegprofil 60 er endret fra løsning med forstøtningsmur, til skråning.

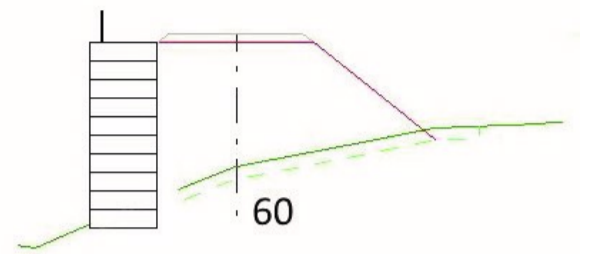


Vegprofil 60 - forstøtningsmur (tidl. versjon)

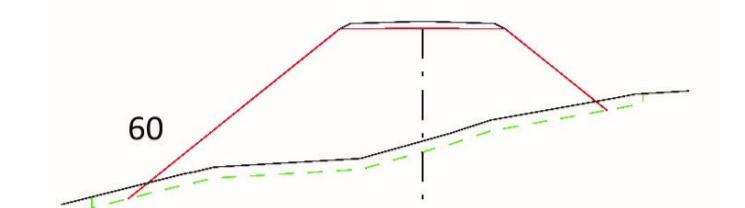

Vegprofil 60 - skråning (ny versjon)

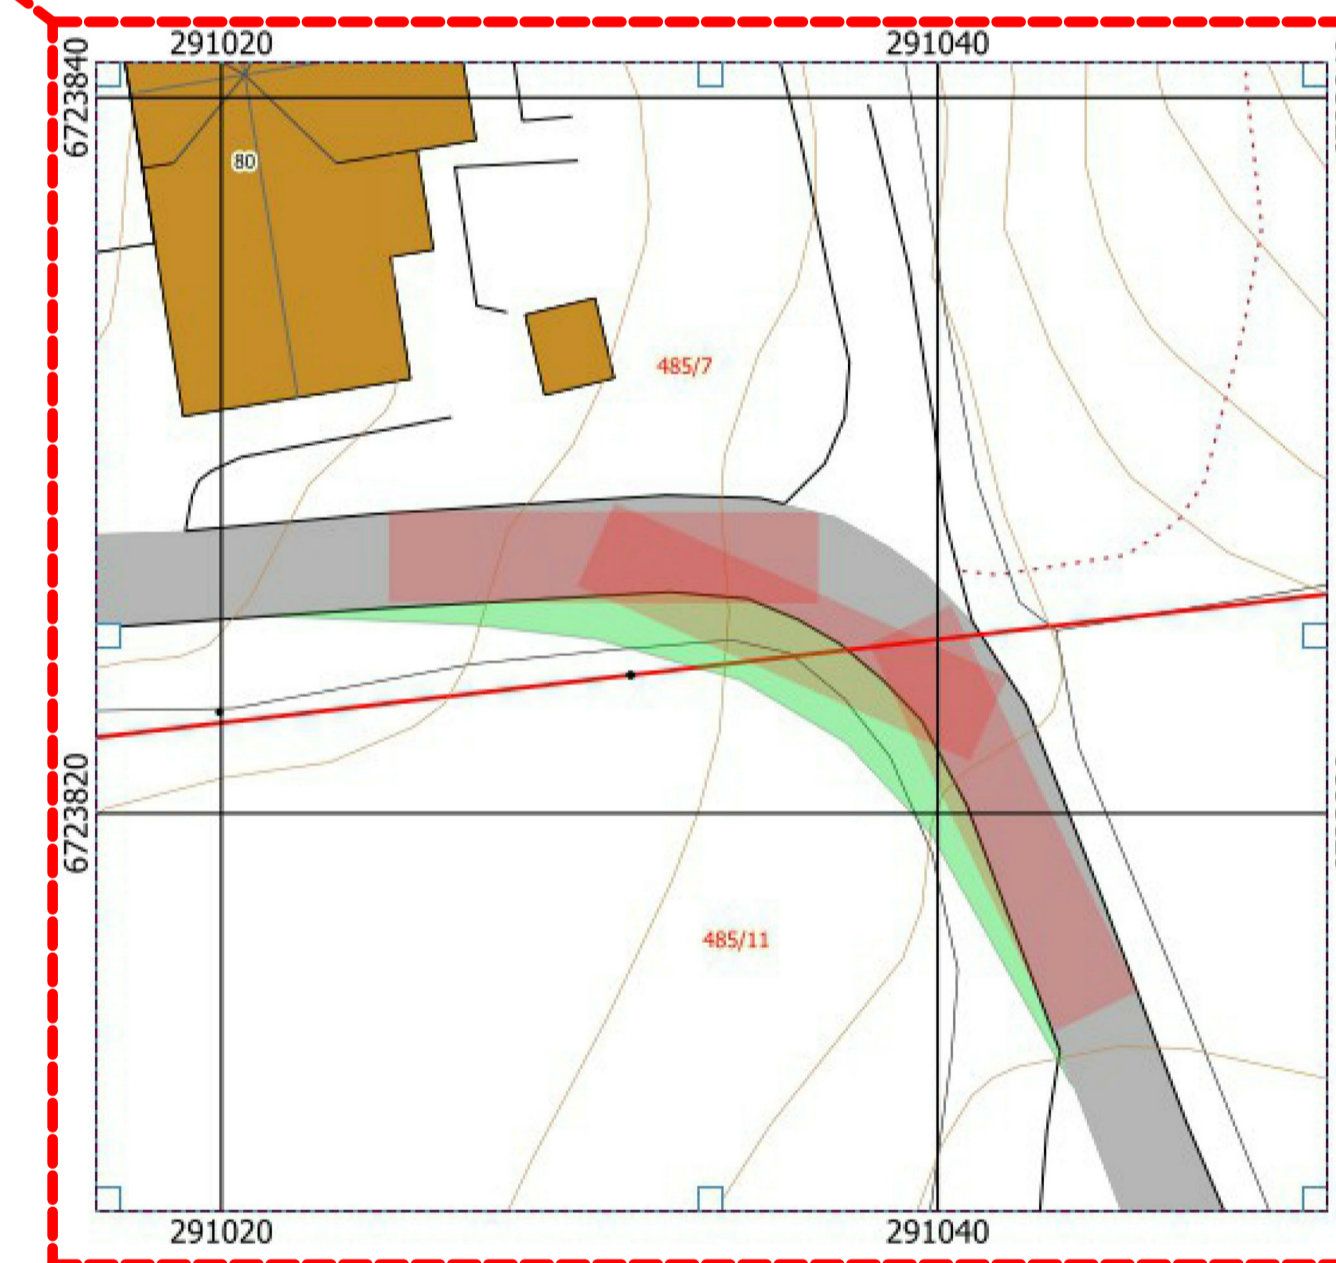


UTVIDELSE AV SVING FOR BEDRE RADIUS

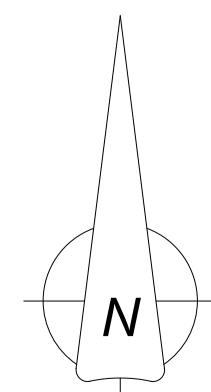


KARTUTSNITT - MÅLESTOKK 1:1000 v/ARKSTR. A1


18020	ARKITEKTKONTORET BØRTVEIT & CARLSEN AS	
PROSJEKTNR. 18020	HAGELIJA 6 - 5914 ISDALSTØ	
TEKNET AV PJC	TELEFON 400 41 614	
ANSV. AV PJC	BO@bca.no	
ARKITETTBILLEGE A1		
MÅLESTOKK 1 : 1000	TEKNIKUMER Johnny Vetås	
DATE 26.05.2021	GNR./BNR. 485/2 m.fl.	
For søknad	PROSJEKTNAVN Utbedring av tilkomstveg - Vetås	
TEGNINGNUMMER	TEGNINGENAVN	REVISJON
A1-001	Situasjonsplan	A

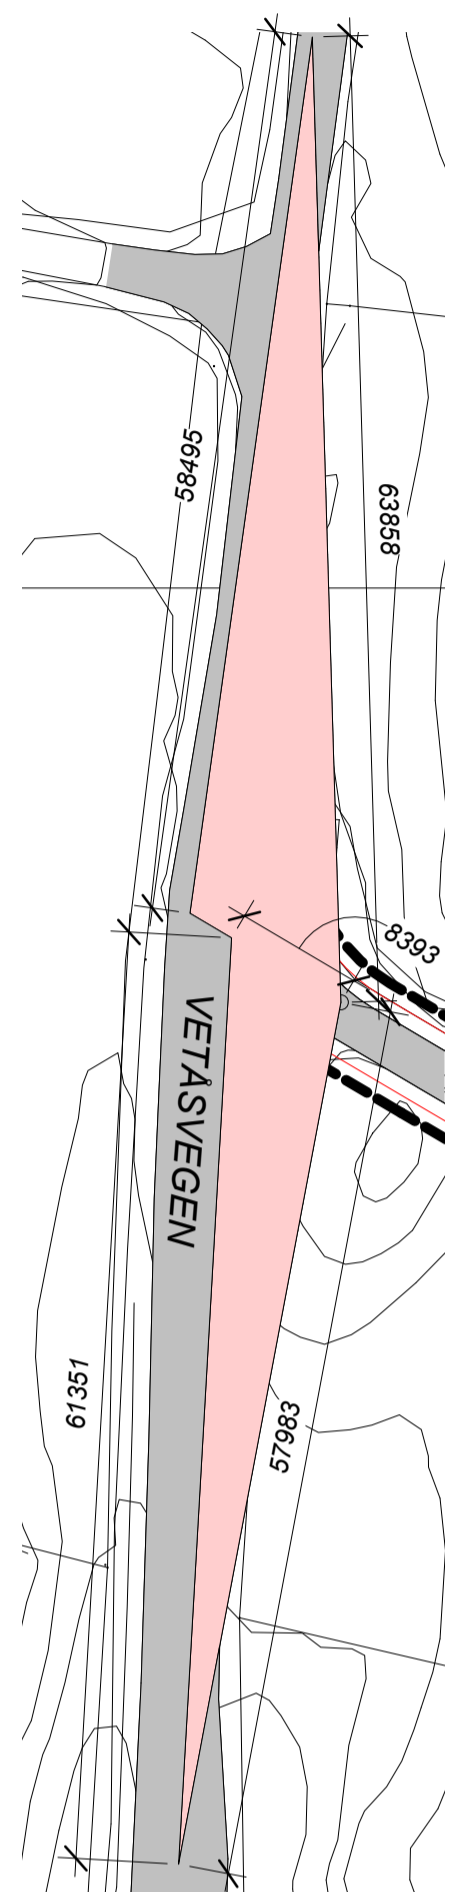


2 Siktlinjer, avkjørsel 1-500
1 : 500

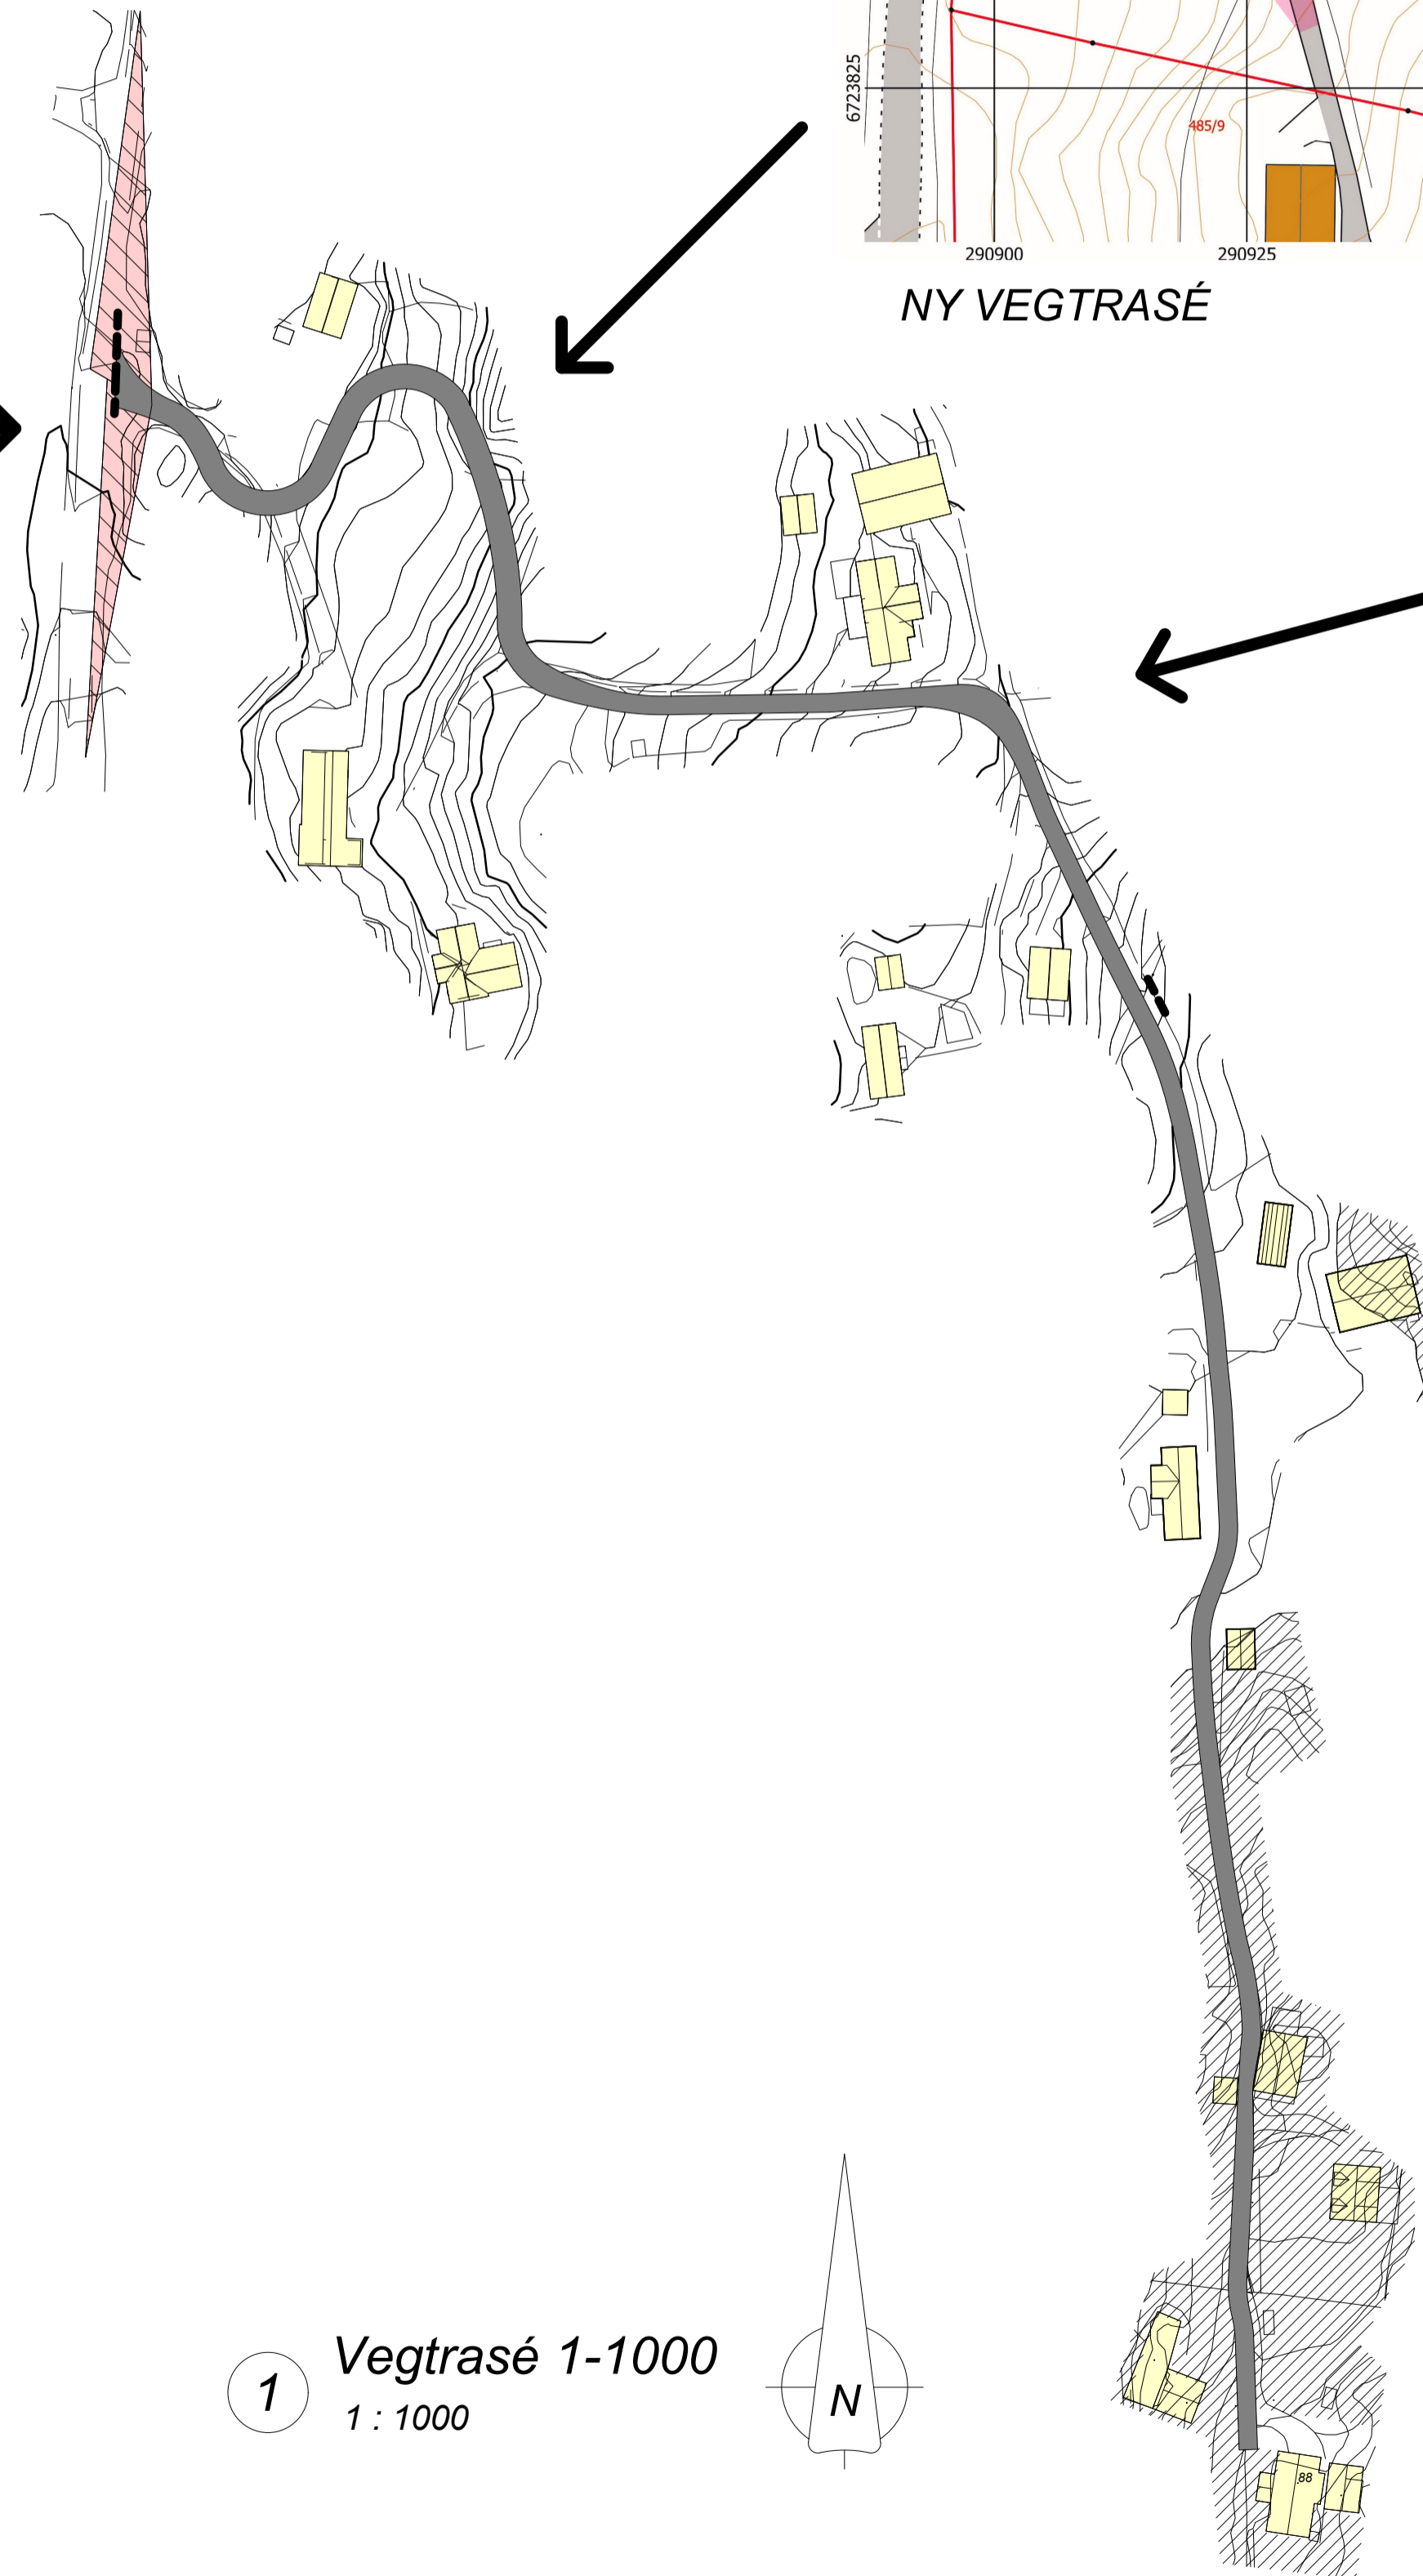

1 Vegtrasé 1-1000
1 : 1000

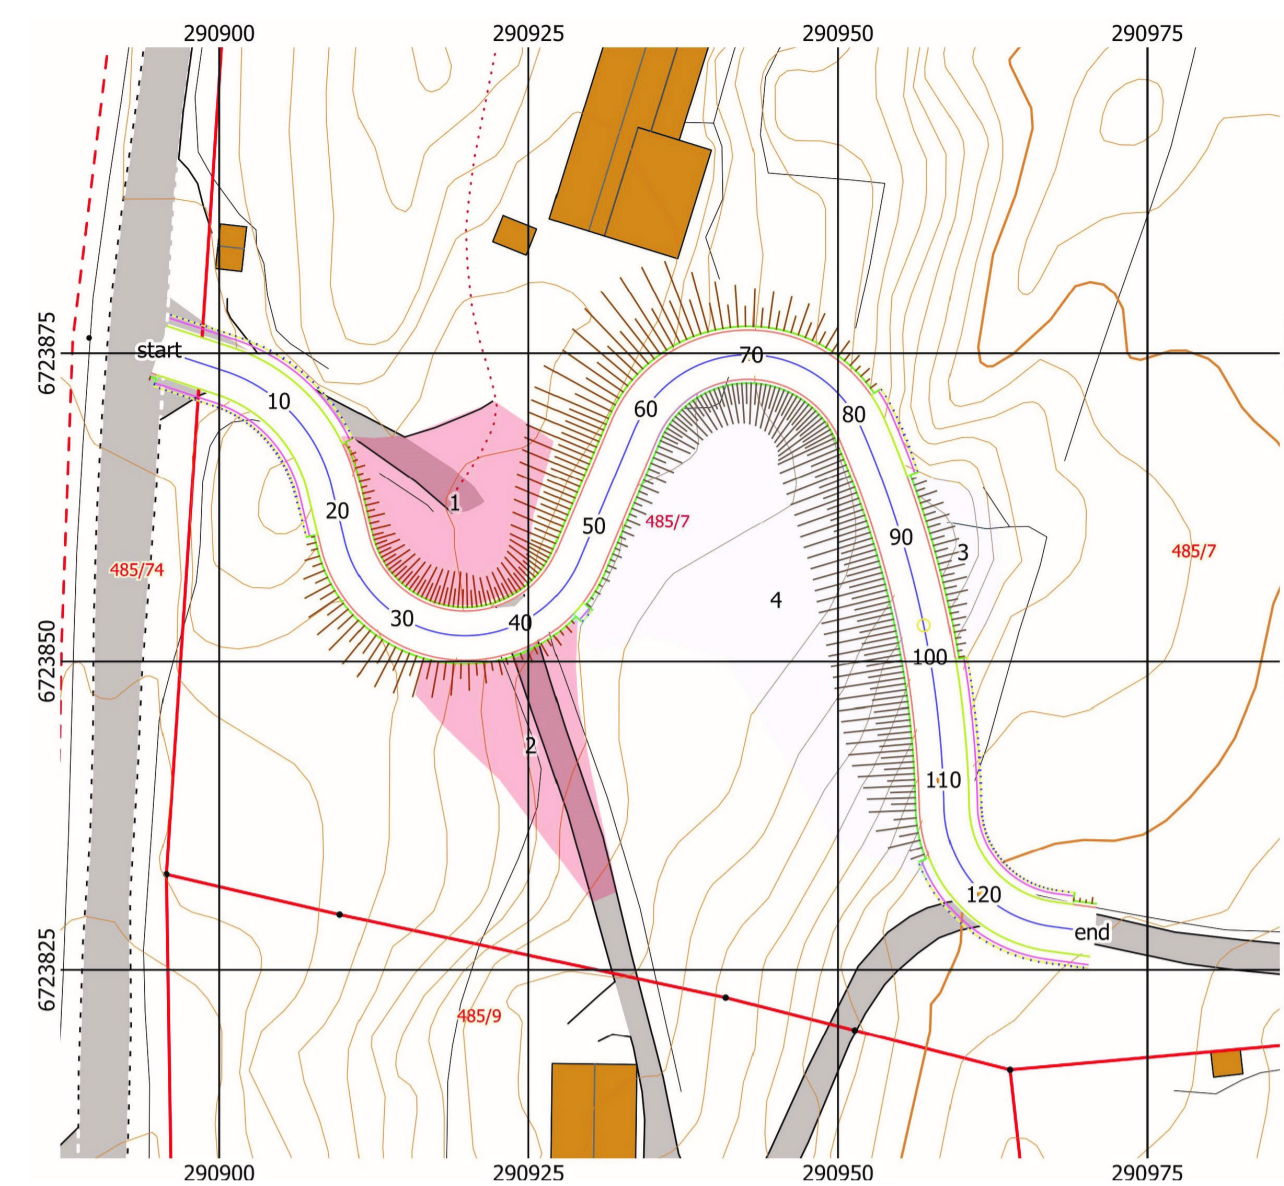


NY VEGTRASÉ

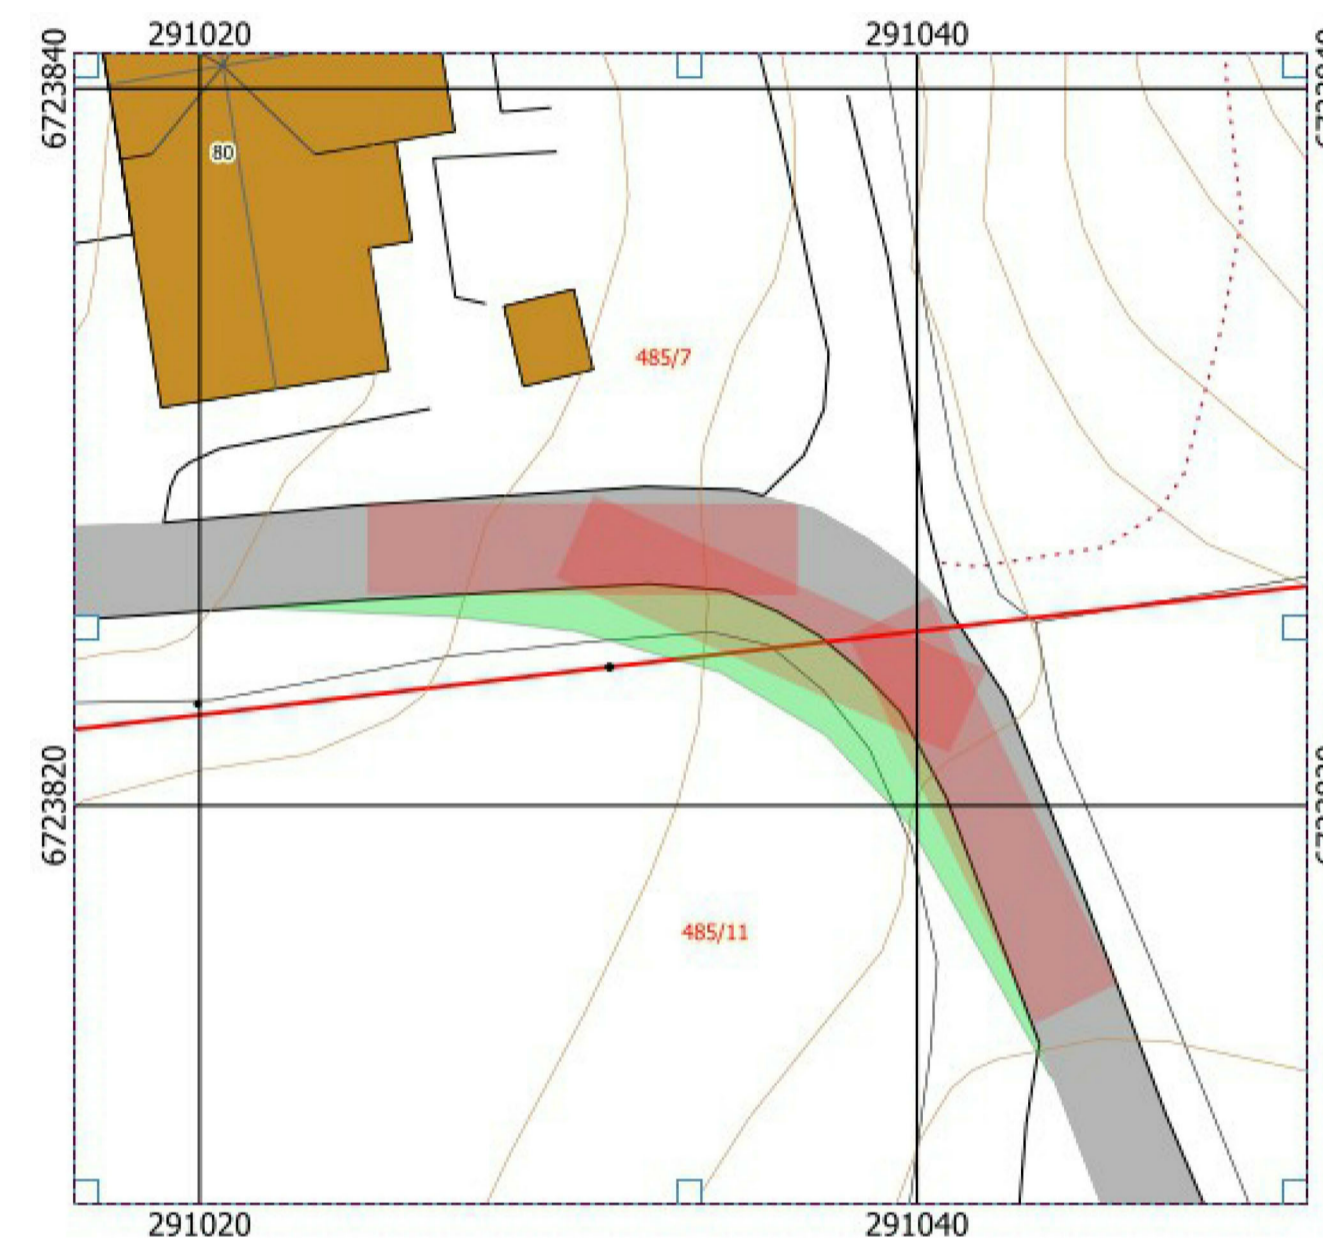

UTVIDET SVING

18020	ARKITEKONTORET BØRTVEIT & CARLSEN AS	TEKNOLOGI	Johnny Vetås
PROSJEKTNR. 18020	HAGELEIA 6 - 5914 ISDALSTØ	DRUKT AV FJC	485/2 m.fl.
TEKNET AV FJC	TELEFON 400 41 614	AVDR. AV FJC	PROSJEKTNAMN Utbedring av tilkomstveg - Vetås
ARKIVBREVLE A1	POST@BKA.NO	TEKNOLOGI	TEKNOLOGI

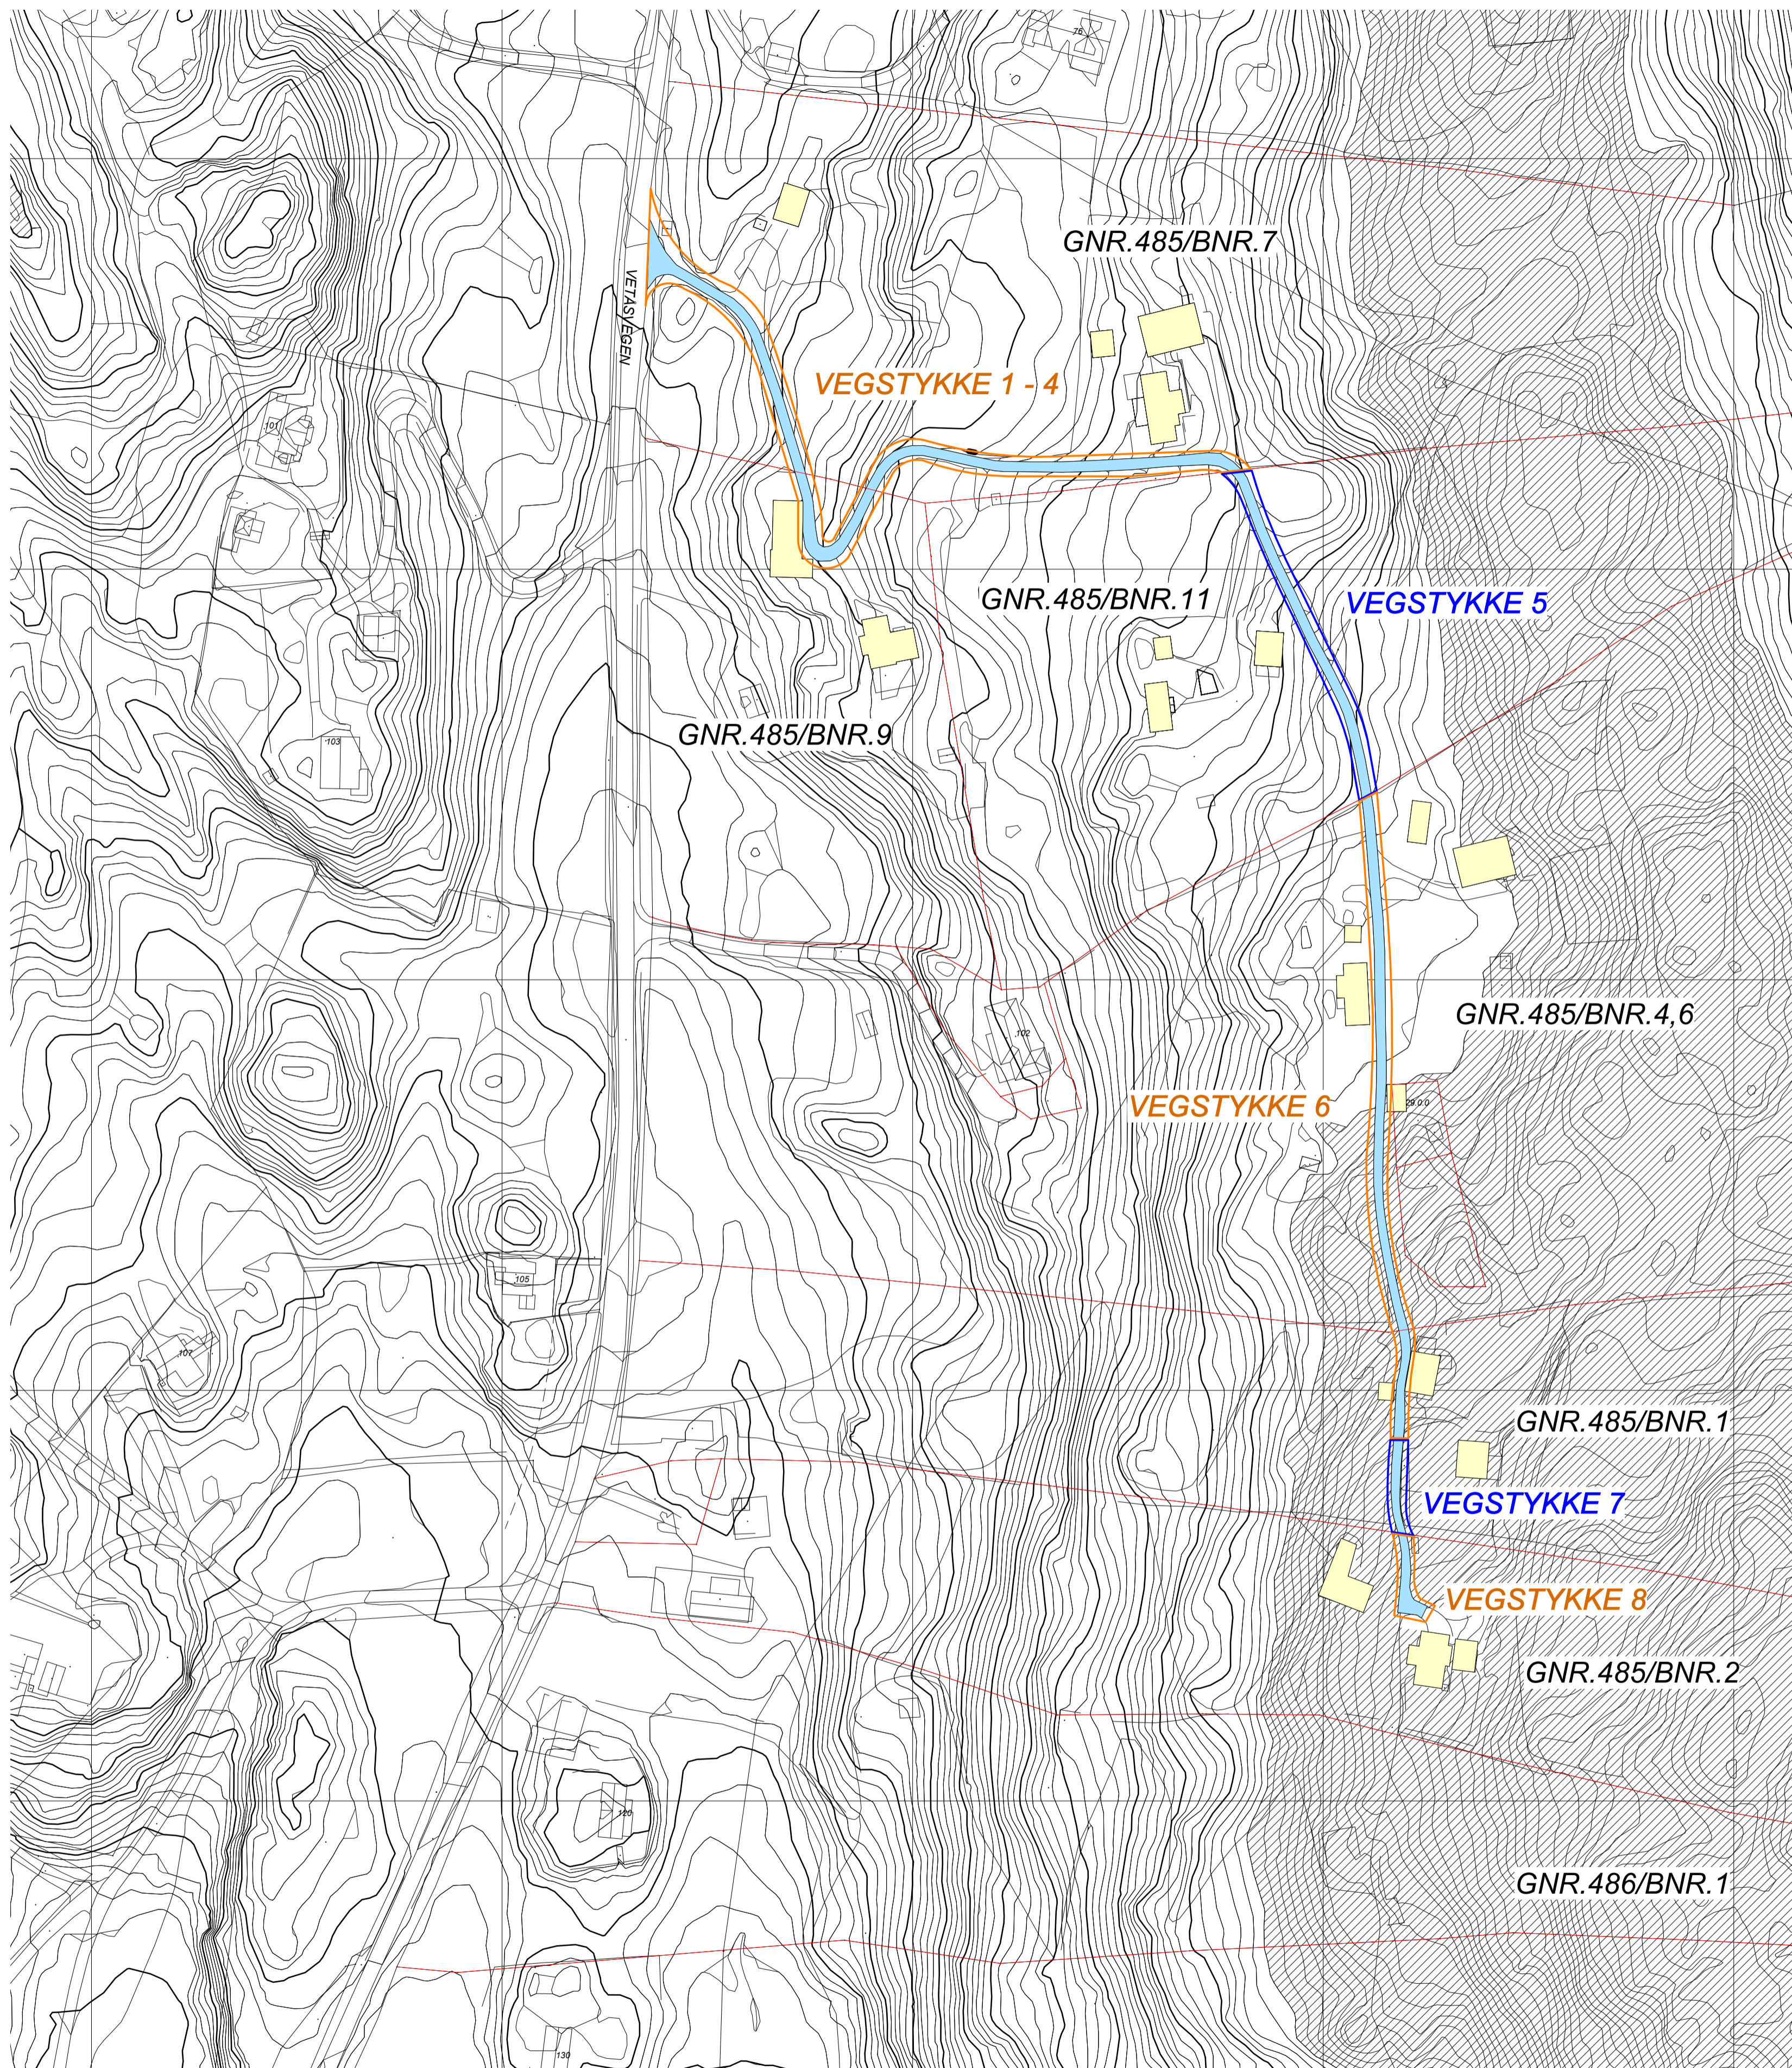

INDELING I VEGSTYKKER UT FRA ARKIV-TEKST

ARKIVUTSKRIFT

Treer

Følgende veier bestemtes til fremtidig bruk:

Nr. 1 begynner i den ved indmarkens utskiflingens limeside og går i sydøstlig retning etter en gammel gangsti til Skarsvandsveien i nord for 1844 skjøttingen.

Nr. 2 begynner i Skarsvandsveien, ca. 25 m nord for 5^{te} linje, og går i østlig retning, omløst etter en gammel gangsti over Kløppene til den ved Killelandet, følger så på lags deler langs vestre og søndre side og videre østover i ca. 20 m.

Nr. 3 begynner i nr. 2 nord og går østover langs Skarsvandsveien på østre side, av Killelandet og går i østlig retning til og forbi 2^{te} skjøttingen.

Nr. 4 begynner hvor nr. 2 ender og går sydover langs Smudalen på østre side til nr. 9^{te} linje.

Nr. 5 begynner ved nr. 11 indmark og går i sydlig retning til Ole Skarsvands utskiflingsstykke.

Nr. 6 begynner ved nr. 13 indmark og går sydover omløst etter en gammel gangsti ca. 50 m. Søndre for 139^{te} linje, hvor veien svinger og går i nordøstlig retning til nordre kant av Plummen og derfra omløst til og forbi en gammel gangsti til Skarsvandsveien ca. 20 m. Søndre for nr. 11 indmark.

Nr. 7 begynner ved nr. 2^{te} samvittspis og går sydover forbi 34^{te} linje til midt på stue, derfra nordøstover til 2^{te} linje, sydover til nr. 6 midt på stue.

Nr. 8 begynner i den veien, som nr. 6, kortet nr. 59 m. for 39^{te} linje og går derfra sydover til nr. 2^{te} linje.

Nr. 9 begynner hvor nr. 2 ender og går østover etter en gammel gangsti gjennom Skardet til ca. 10 m. nordvest for nr. 13. 13^{te} utmarkslags nordre side og går derfra nordover gjennom nr. 13, 9^{te} og 8^{te} utmarkslags til Brønndalsmyren, videre langs Brønndalsveien til og forbi 14^{te} skjøttingen til nr. 5, 10 og 12, skal ha rett til en gangsti over på denne vei til egne hager.

Nr. 10 begynner i Brønndalsveien og går nord og østover under Brønndalsveien til og forbi 7^{te} linje.

Nr. 11 begynner ved Kars Skarsvands indmark og går syd og østover etter en gammel gangsti til Skarsvandsveien.

Nr. 12 begynner ca. 10 m. nord for 32^{te} linje begynnelsespunkt og går i sydøstlig retning gjennom nr. 6 utskiflingsstykke til Brønndalsveien.

Nr. 13 begynner i nr. 12 ca. 20 m. søndre for nr. 13^{te} samvittspis og går derfra østover etter en gammel gangsti gjennom nr. 13^{te} utskiflingsstykke og derfra videre i nordøstlig og østlig retning på østre side av Gjeststolsmyren og videre derfra til og forbi 26^{te} linje.

Nr. 14 begynner i nr. 13 og går på østre side av Smudalen til og forbi 2^{te} linje.

Nr. 15 begynner i nr. 13 på østre side av Gjeststolsmyren og går derfra i sydøstlig retning til nr. 13^{te} indmark.

Nr. 16 begynner i nr. 6 og går østover til og forbi 40^{te} linje. (Nr. 1, 2, 3, 4, 5, 6, 7 og 8 kan opparbeides som gode kjørestier til en bredde av 2 m. mellom grøfter og skrautinger. De øvrige forarbeides eller repareres.)

Tvearbeide

Nr. 1, opparbeides og vedlikeholdes av nr. 1, 8 og 9 med hver 1/3 og av nr. 10 og 13 med hver 1/3.

Nr. 2, opparbeides og vedlikeholdes av nr. 7, 8 og 9 med 1/3 av hver.

Nr. 3, opparbeides og vedlikeholdes av nr. 7.

Nr. 4, 5, 6, 7, 8, 9, 10, 11, 12, 13, 14, 15, 16 og 17 med hver 1/3.

Nr. 18, opparbeides og vedlikeholdes av nr. 2.



1920	ARKITEKTKONTORET BØRTVEIT & CARLSSEN AS
PROSJEKT NR. 1920	HAGELIJA 6 - 5914 ISDALSTØ
TEKST NR. PJC	TELEFON 402 41 914
AKTIVIT. PJC	POST@BAC.NO
ANSVARELSE A1	TEKSTANSV. Johnny Vetås
MAKSTOK 1:1000	GNR./BNR. 485/2 m.fl.
DATE 02.03.2022	PROSJEKTNAV. Utbedring av tilkomstveg - Vetås
For søknad	TEKSTANSV. REVUSON
TEKSTANSV. A1-007	Dagens veg - rettigheter og plikter