


----- OPPRINNELIG TERRENG
 PLANERT TERRENG

A	MURBLOKKER	25.06.21	IS	
Rev Nr	Beskrivelse	Dato	Sign	Kontr

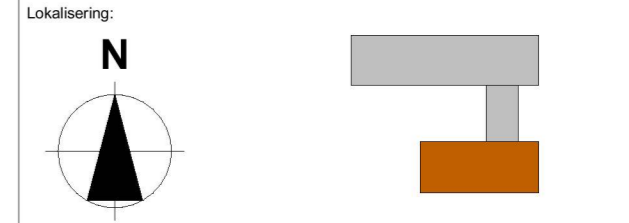

- Prosjekteringsgruppen
- ARK : BYGGRAAD AS
Fleislandsvegen 235 A
 5258 BLOMSTERDALEN
 Tlf: 5555 0005
 ivar.sohlem@byggraad.no
 - RIB : Rådg. ing. Bygg
RIBveien 18
 0000 RIBbyen
 Tlf: 000 00 000
 rib@rifirma.no
 - RIE : Rådg. ing. Elektro
RIEveien 18
 0000 RIBbyen
 Tlf: 000 00 000
 rie@rifirma.no
 - RV : Rådg. ing. VVS
RVveien 18
 0000 RIBbyen
 Tlf: 000 00 000
 rv@rifirma.no

Fase
Byggemelding



Tiltakshaver Anita Henriksen og Knut Asle Geitle	Godkjent #Approved by
Prosjekt Henriksen/Geitle Marøyvegen 25 5931 MANGER	Kontroll prosjekt.
	Filenavn Geitle mur rev. A.pln
	Dato 08.12.2021
	Målestokk 1:100
	Kontroll utførende
Gnr./Bnr./Festnr.: 428/127	Sign. Kontroll IS
Prosjektnr.: 1882	Tegningsnr.: 1882-1
Type tegning: Snitt og oppriss etter endring	Prosjektnr. for prosjekterende/lev.