


Tilkobling avløpsledning Leknes for:

Gnr 196 Bnr 107

Gnr 195 Bnr 69

Gnr 195 Bnr 108

Bildene viser tilkobling av nevnte gårds og bruksnummer til ny avløpsledning. Punkt for tilkobling er markert med grønn prikk på kartskisse under. Pilene på bilde nederst viser hvor gammel avløpsledning kommer ut fra fylling på overside og blir ført ned på ny trase.

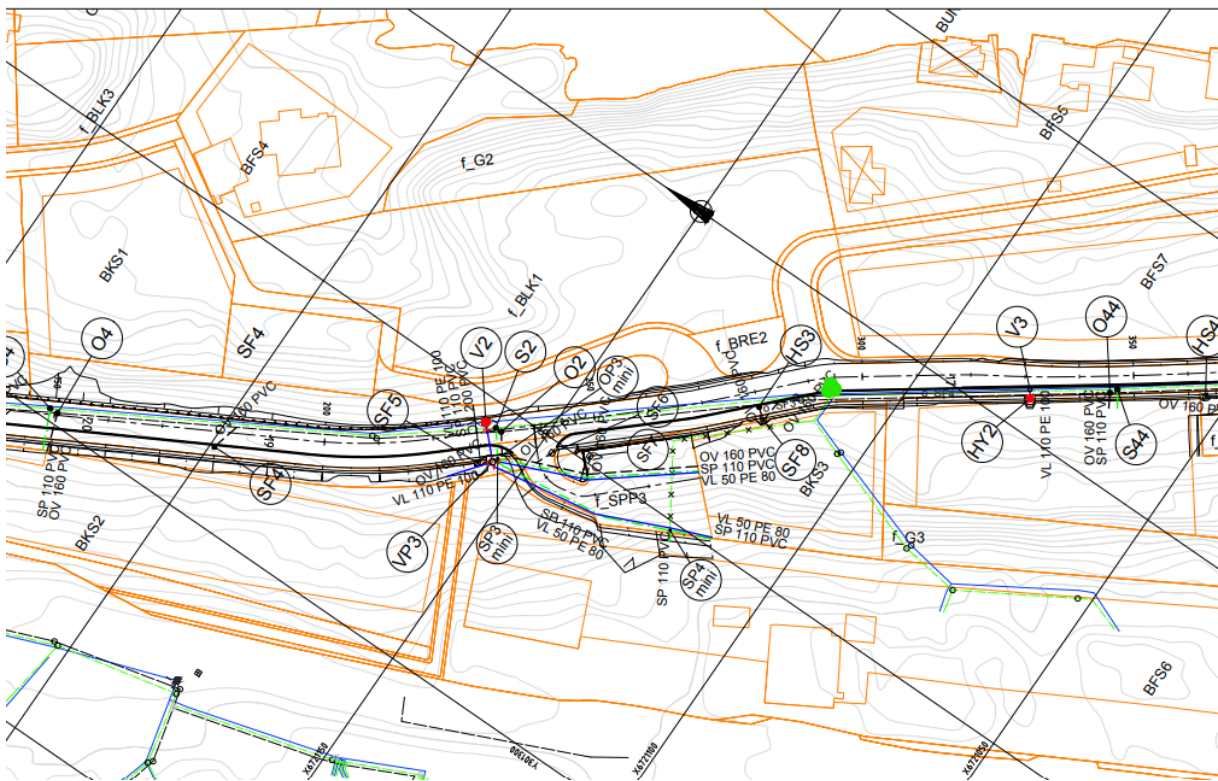

Som en kan se på tegningen er den gamle SP 110mm traseen merket som utgått. Dette stemmer ikke. Den er koblet inn på ny trase.



