




137/832

Overvatn til oljeutskiller går ut.  
Eksisterande anlegg vert flytta inn i  
nytt bygg

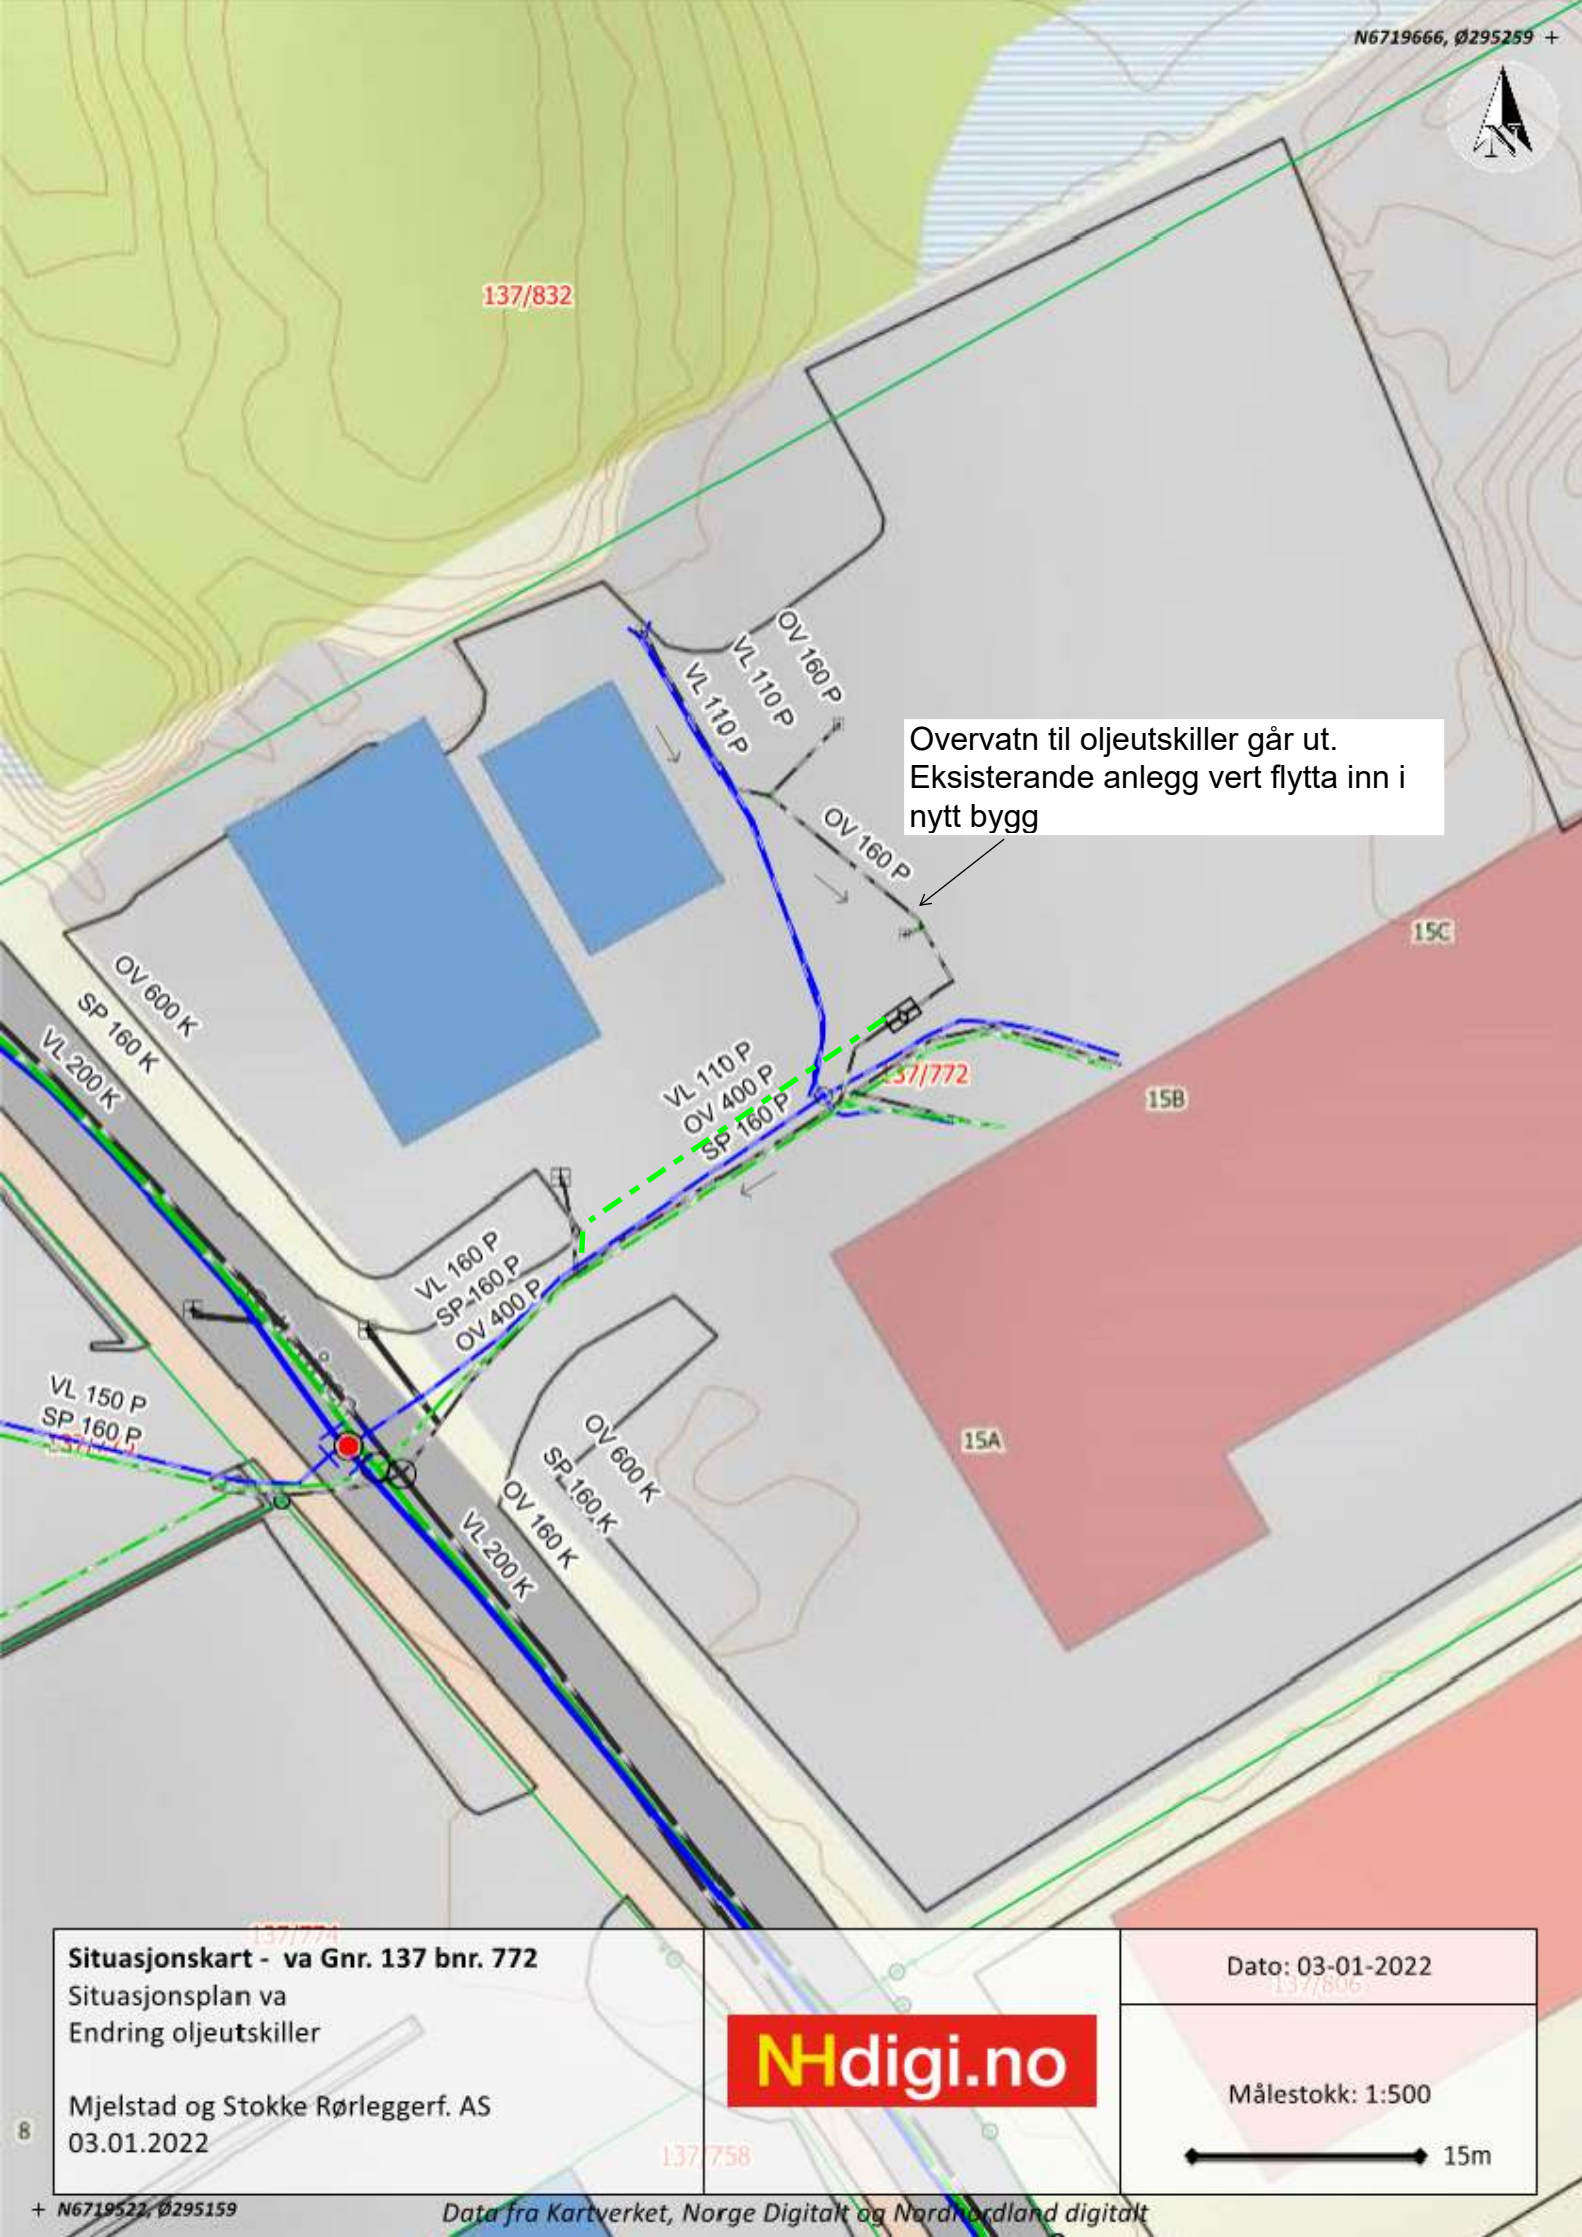

**Situasjonskart - va Gnr. 137 bnr. 772**

Situasjonsplan va  
Endring oljeutskiller

Mjelstad og Stokke Rørleggerf. AS  
03.01.2022

**NHdigi.no**

Dato: 03-01-2022

Målestokk: 1:500

15m