


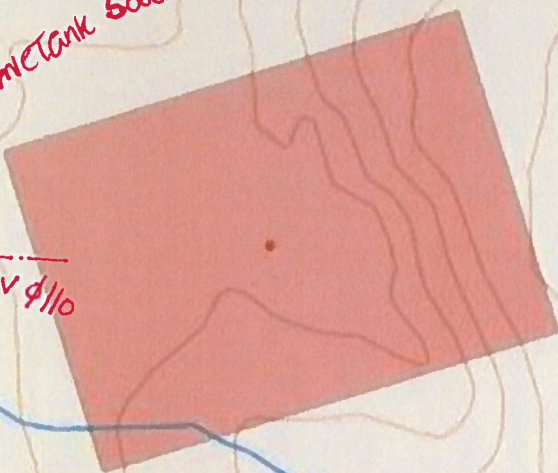

106/12

Tett samletank 5000 l m/ Nivåvare/Varsting

SPV d/10



106/17

Fonnebostvegen

254

Situasjonskart -
Marius Rødland, Melkefjøs
GBnr. 106/17



Dato: 10-03-2022

252 Målestokk: 1:500

