


①

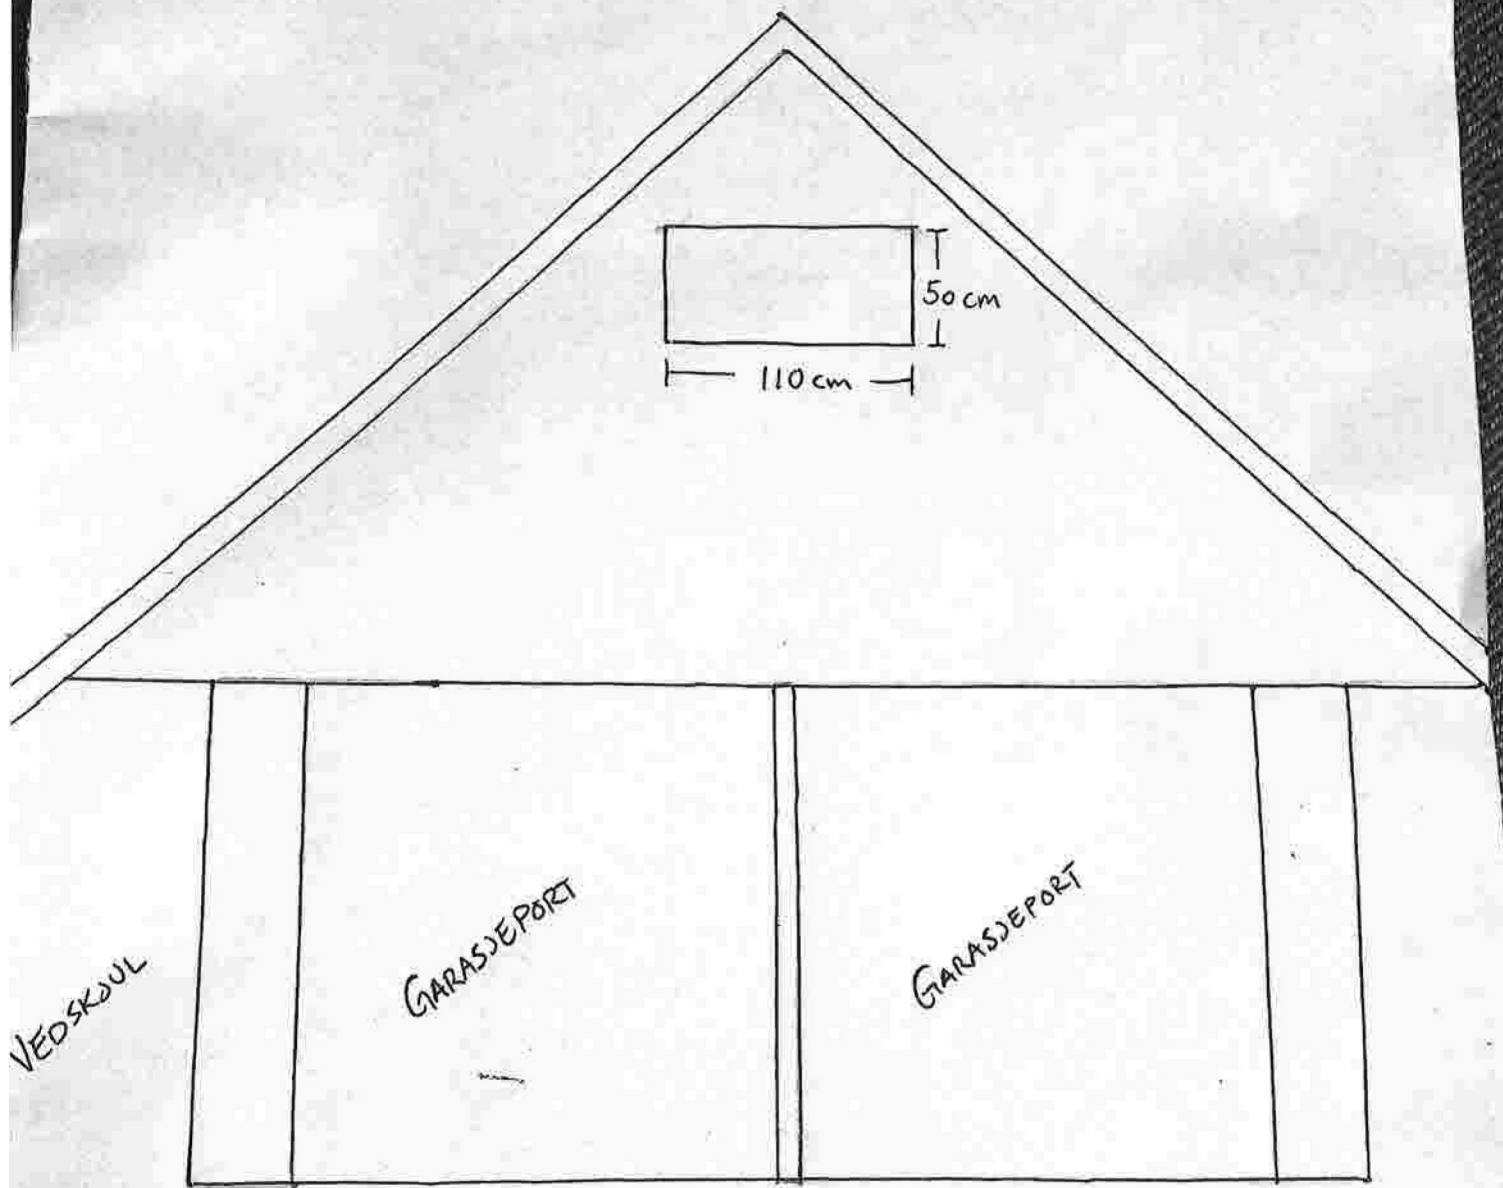


GARASJE DALEMARKA 121

GNR. 21 BNR 55

DATO: 07.02.22 (SLIK DEN ER NÅ)

3

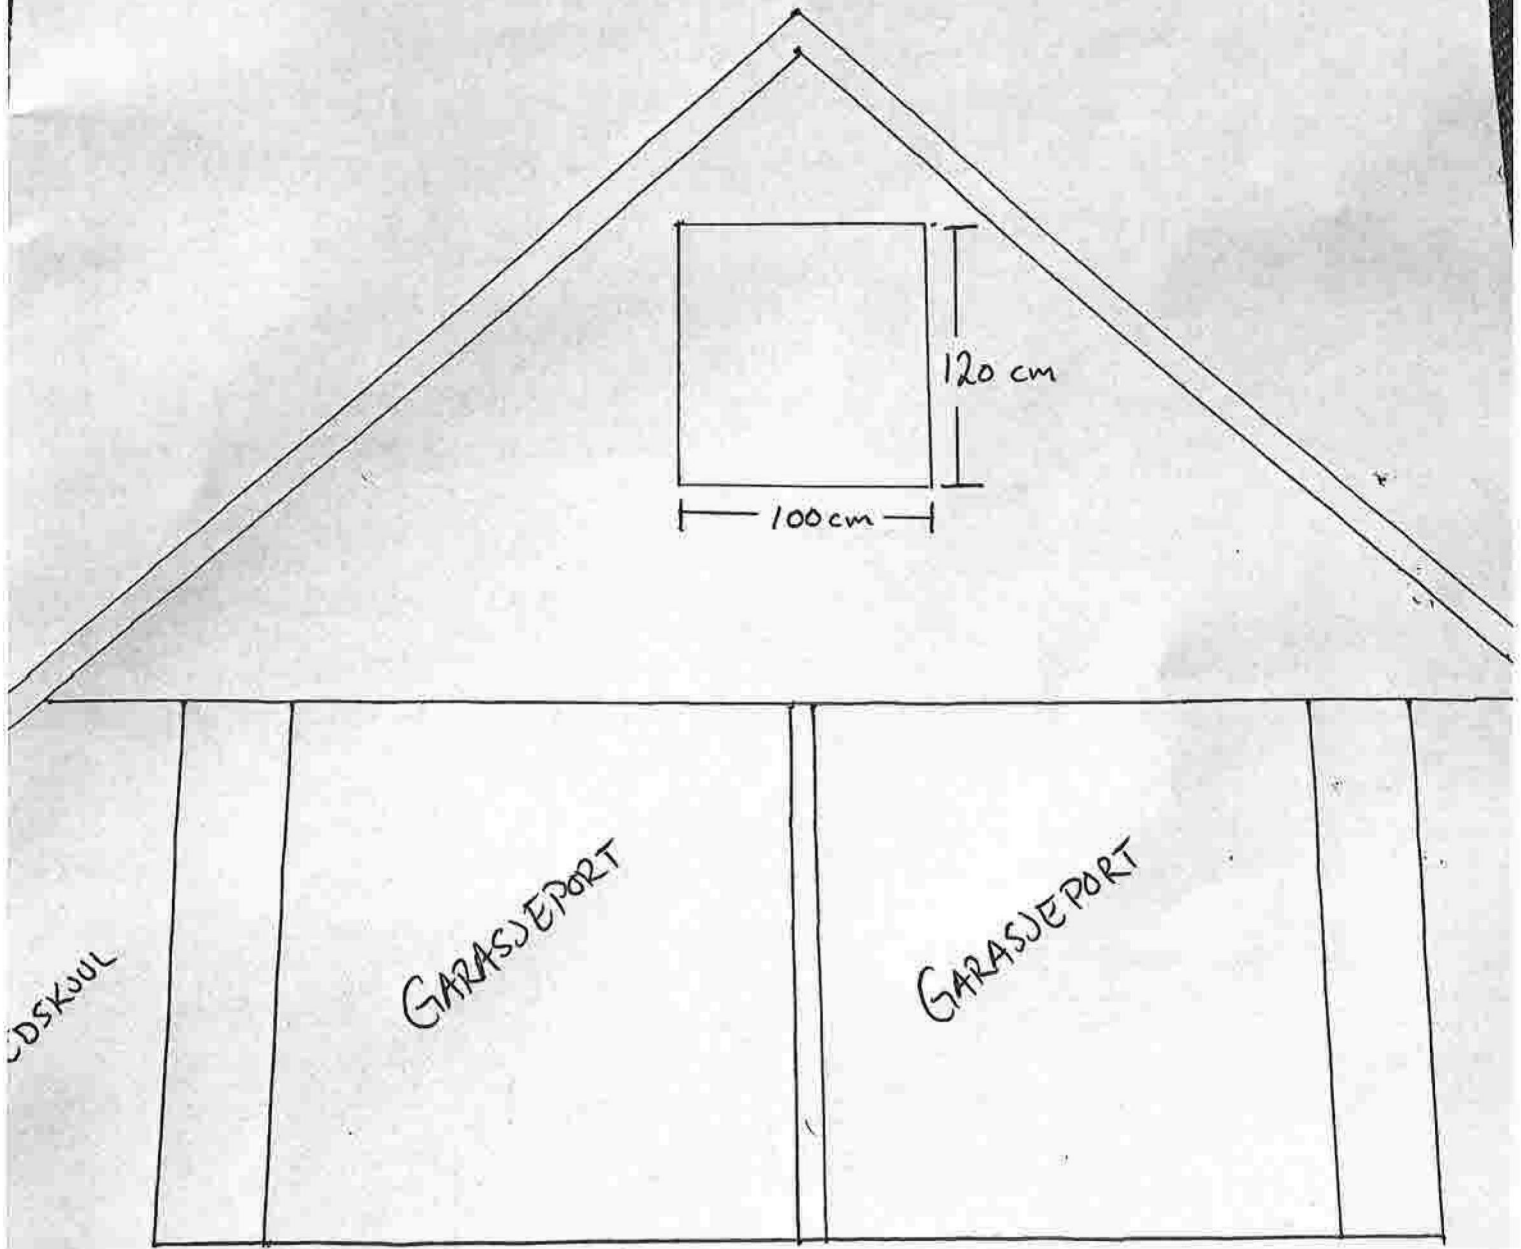


GARASJE DALEMARKA 121

GNR. 21 BNR. 55

TILTENKT ENDRING.

(2)

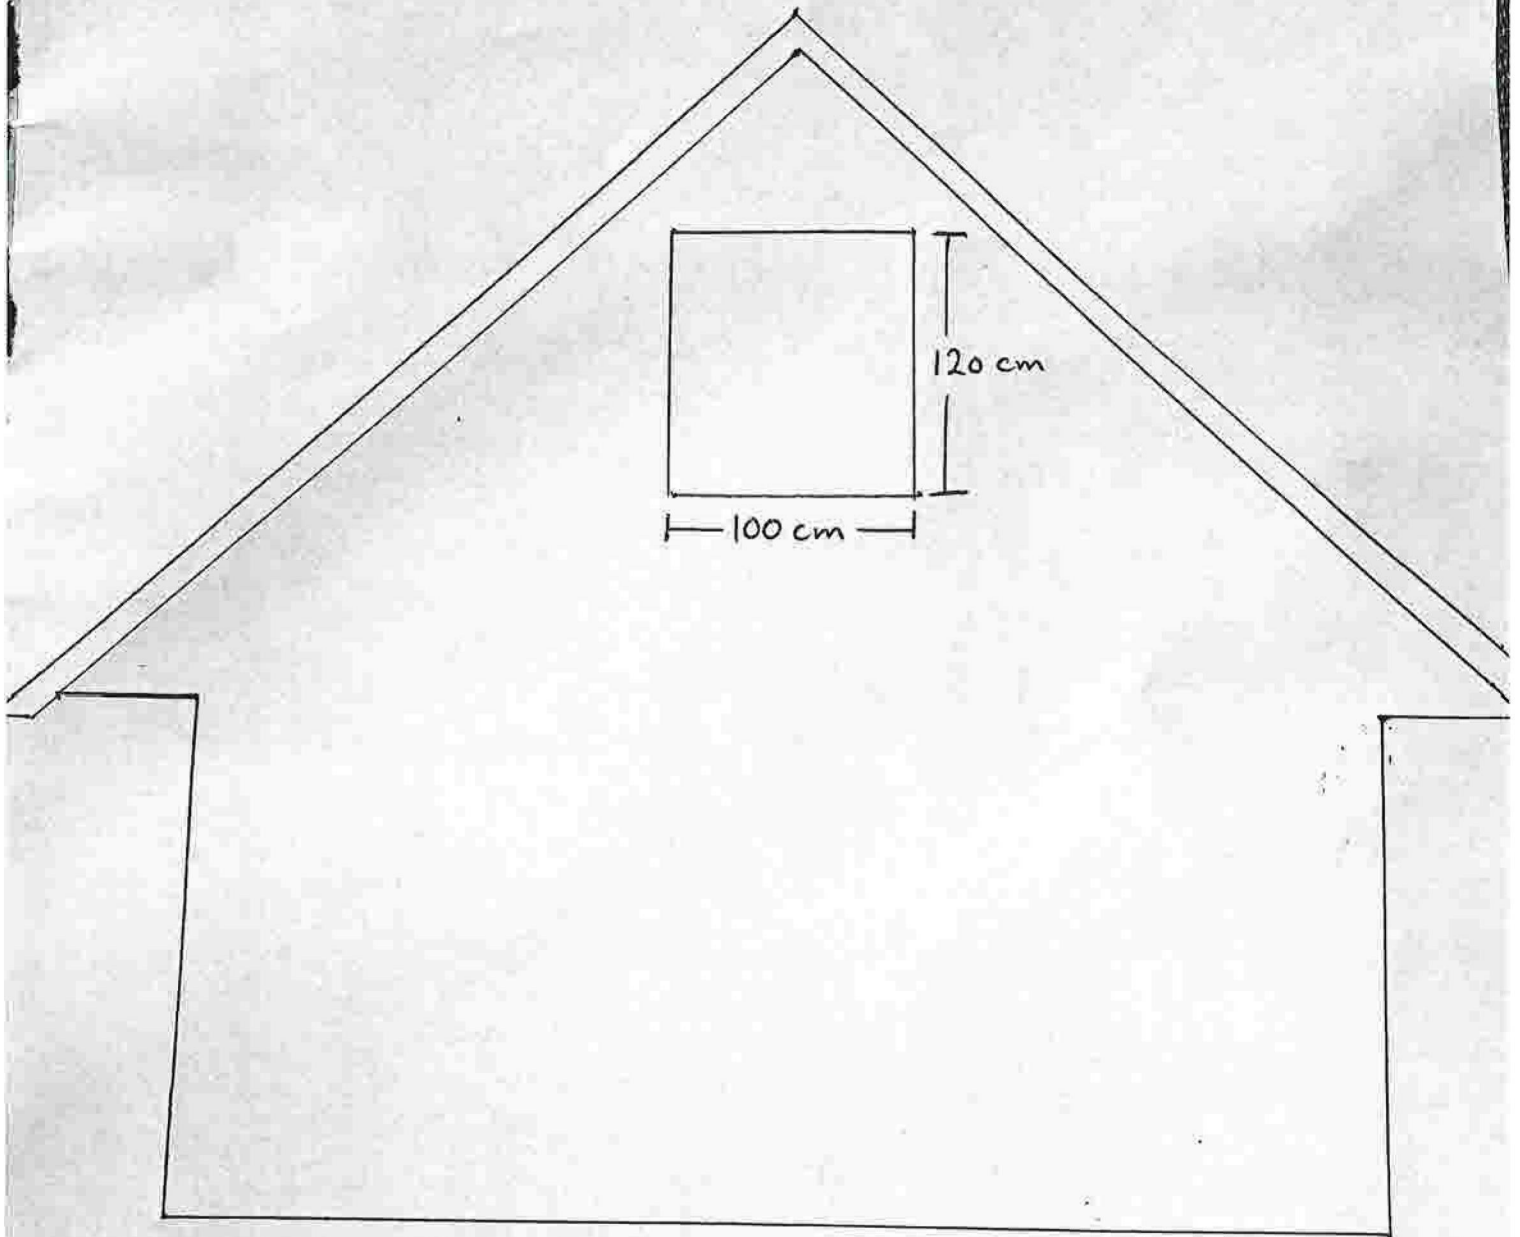


GARASJE, BAKSIDE, DALEMARKA 121

GNR. 21 BNR. 55

DATO: 07.02.21 (SLIK DEN ER NÅ)

DENNE SIDEN VENDER UT MOT HERDLAFJORDEN,
IKKE SYNLIG FOR ANDRE NABOER.

4

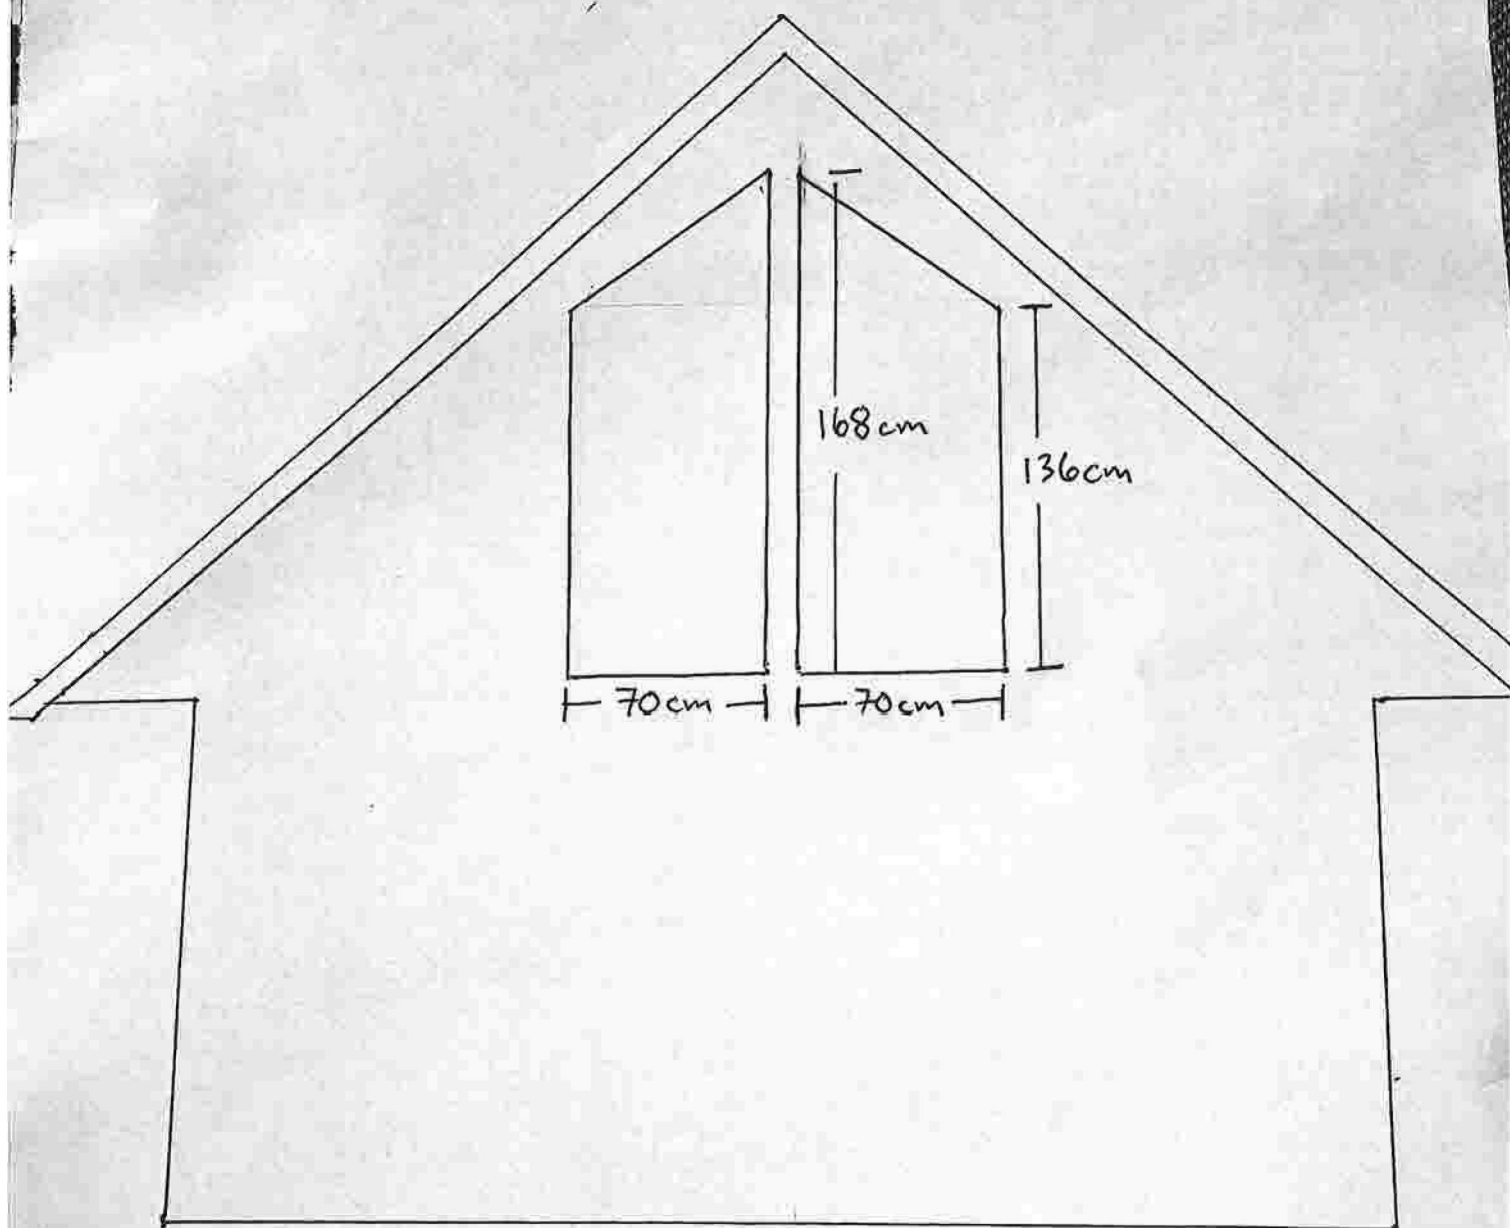


GARASJĚ, BAKSIDE, DALEMARKA 121

GNR. 21 BNR. 55

TILTENKT ENDRING

DENNE SIDEN VENDER UT MOT HERDLAFJORDĚN,
IKKE SYNLIG FOR ANDRE NABOER.

(4)

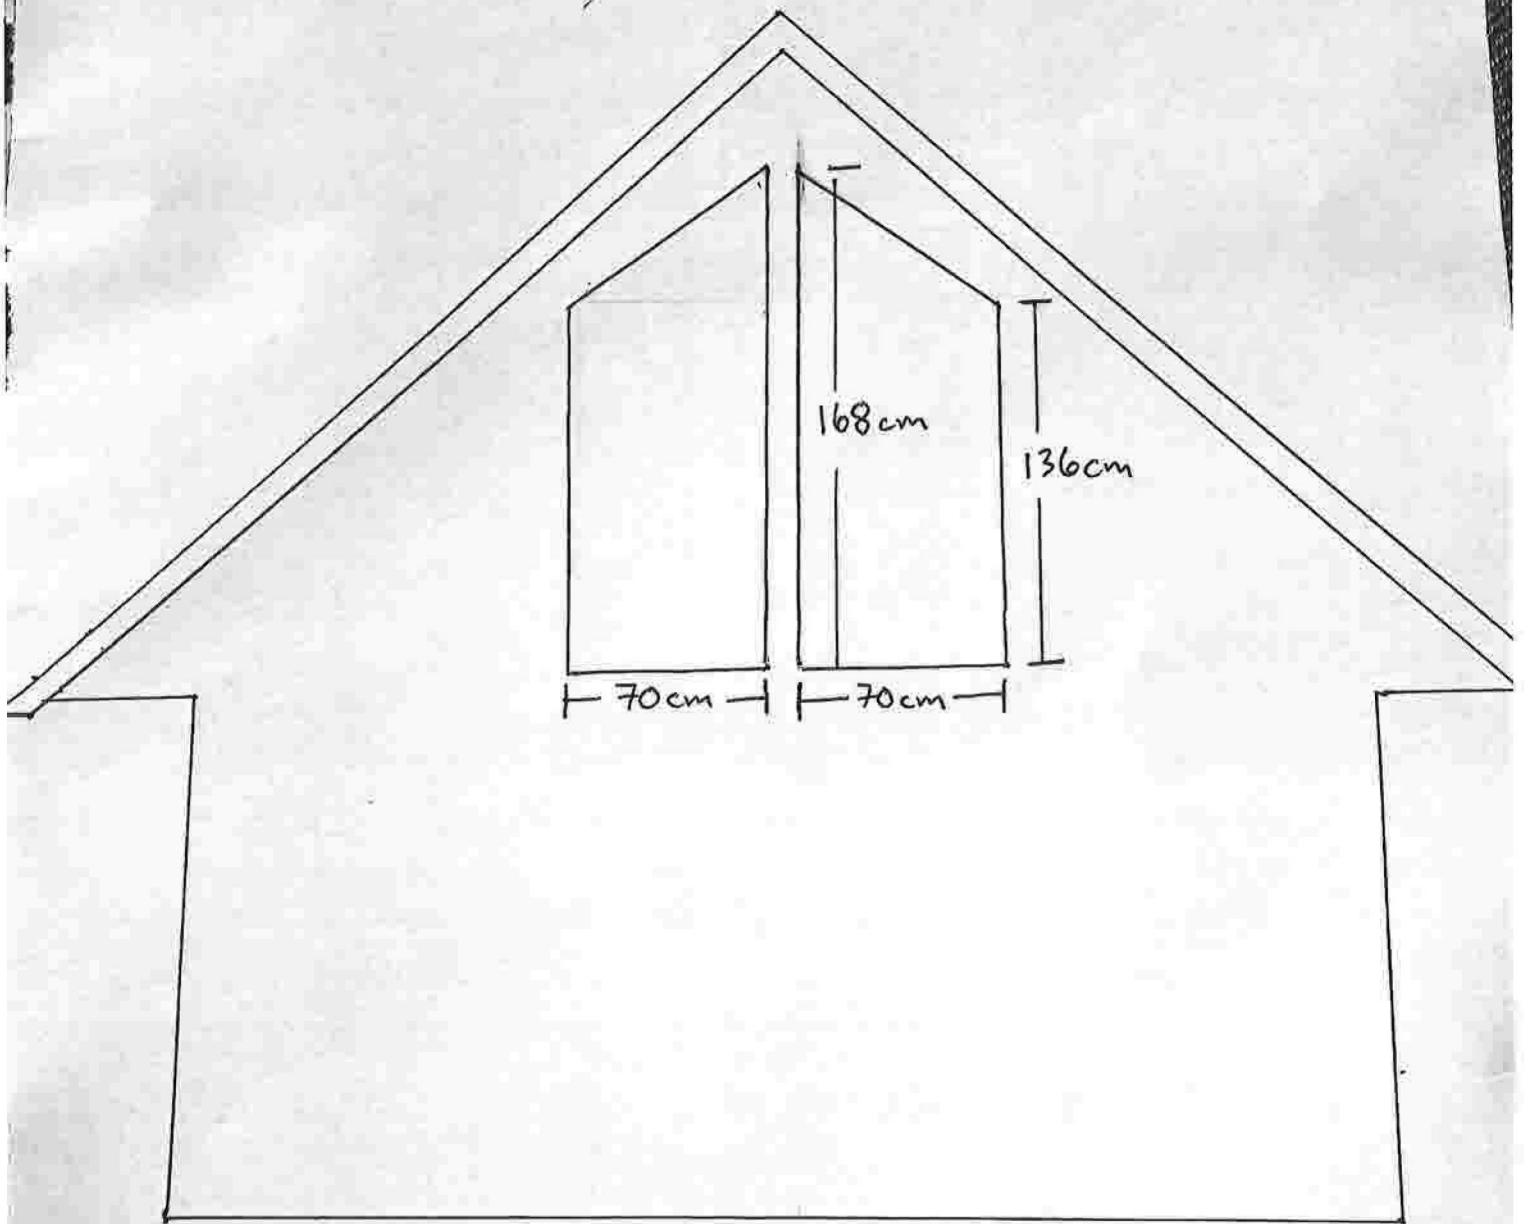

GIARASJE, BAKSIDE, DALEMARKA 121

GNR. 21 BNR. 55

TILTENKT ENDRING

DENNE SIDEN VENDER UT MOT HERDLAFJORDEN,
IKKE SYNLIG FOR ANDRE NABOER.