


M=1:500  
15m  
D1

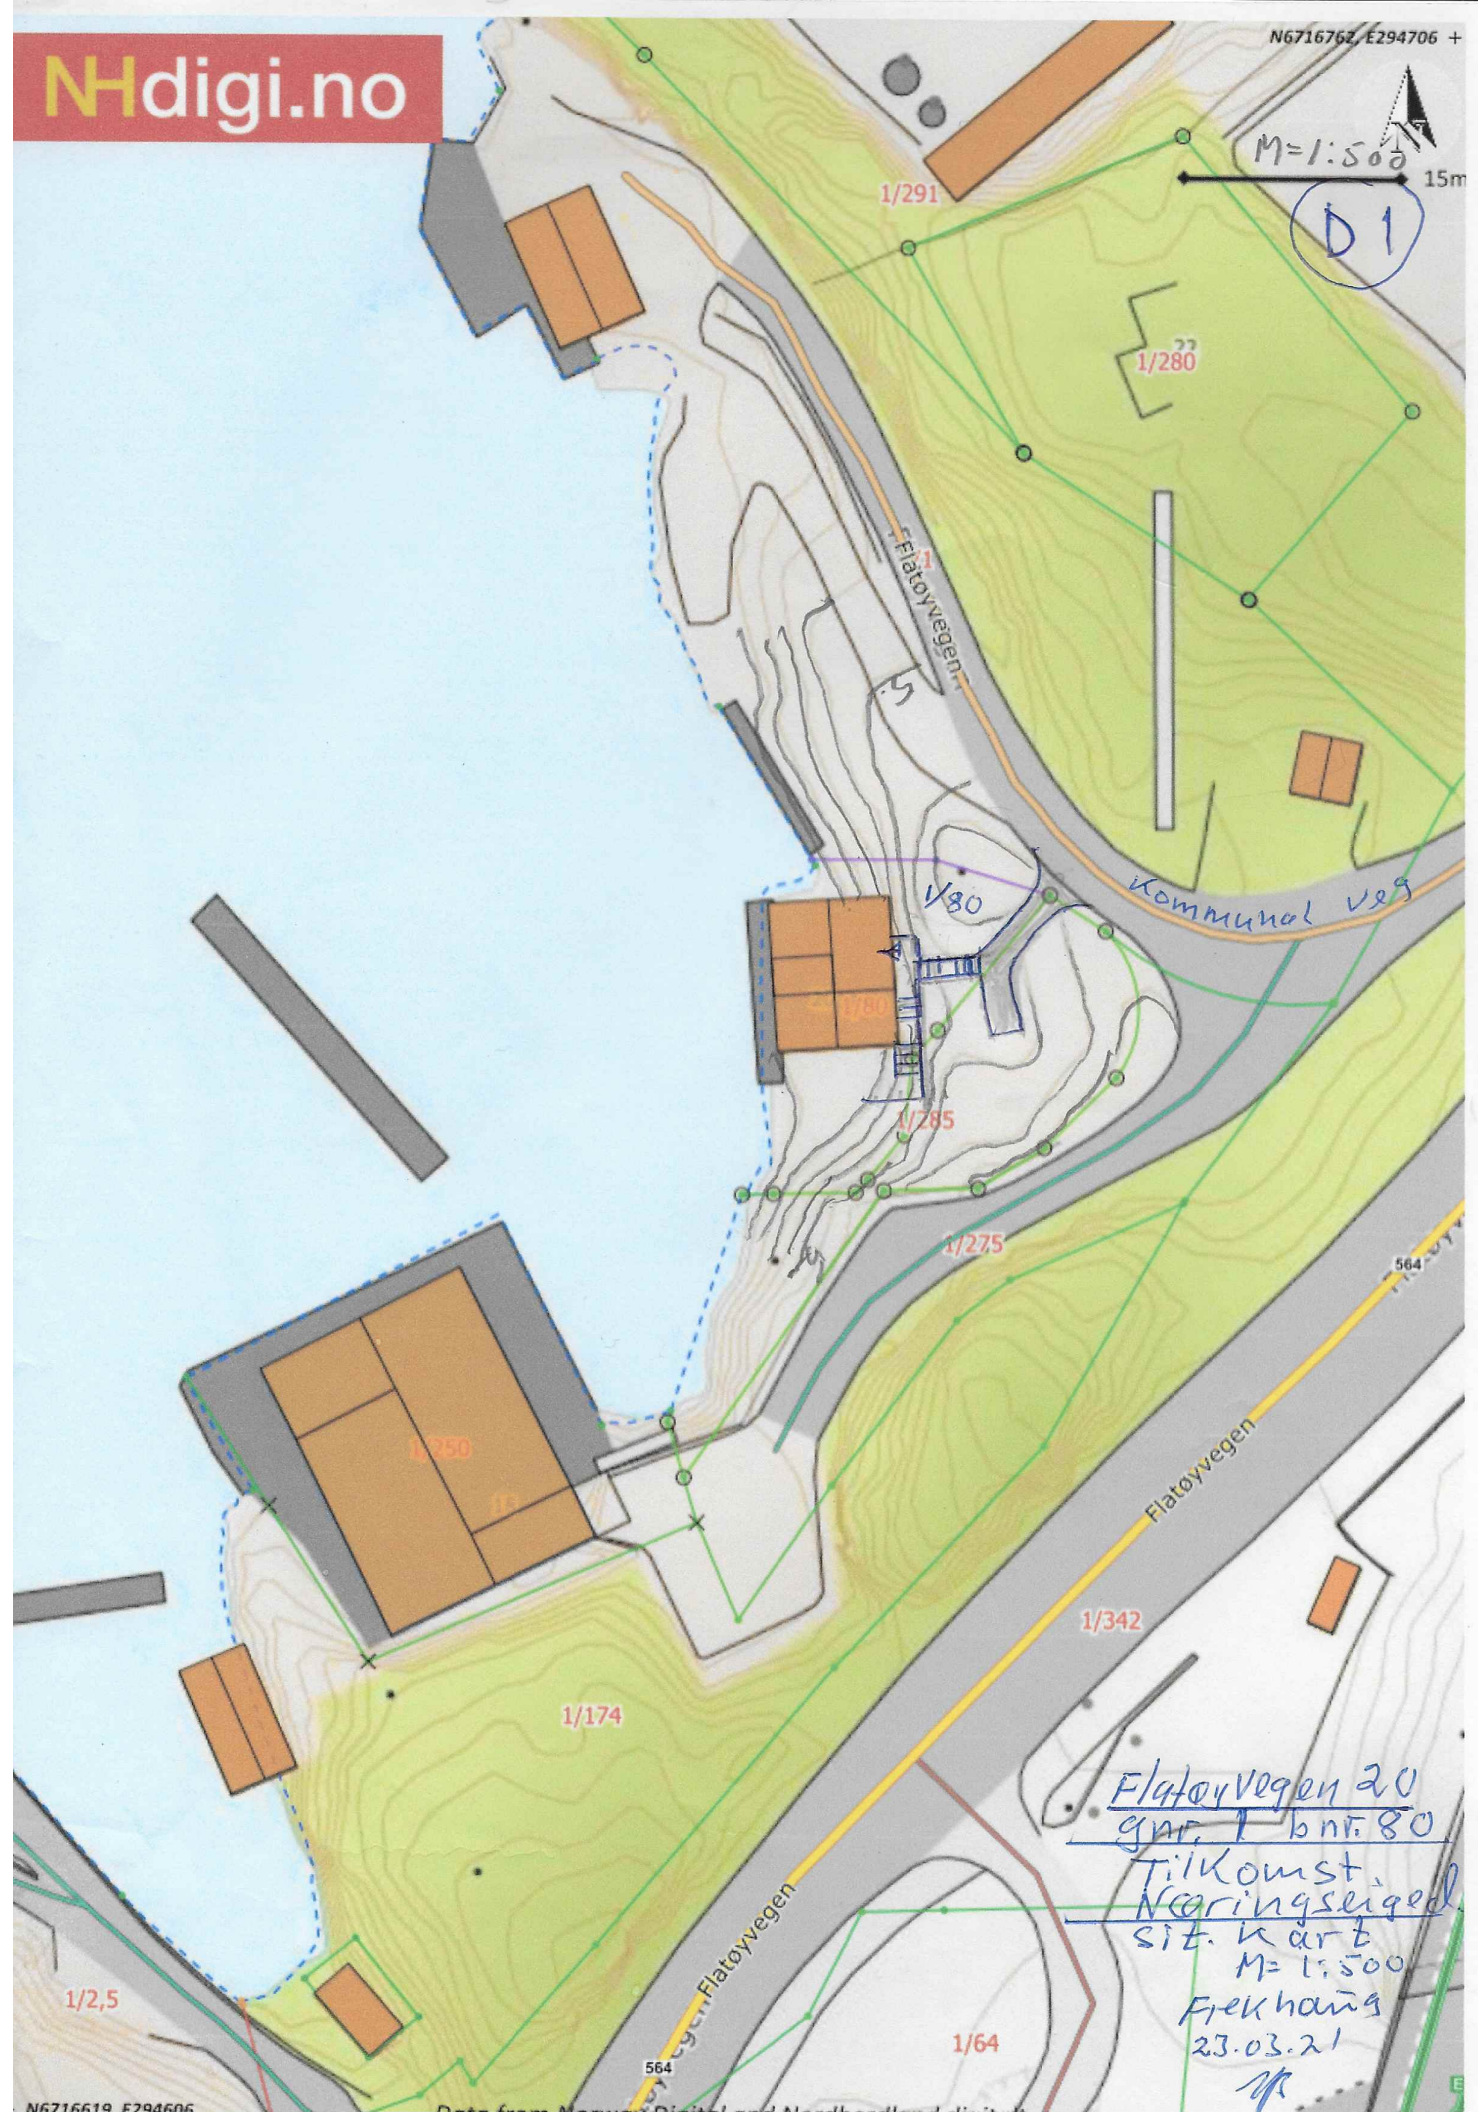

Flatøyvegen 20  
gnr. 1 bnr. 80  
Tilkønst.  
Næringsseiged  
sit. kart  
M=1:500  
Flekhaug  
23.03.21  
JK