

Alver kommune
Plan og analyse
Postboks 4
5906 FREKHAUG


Referanser:
Dykkar:
Vår: 21/6905 - 22/22728

Saksbehandlar:
Josep Gayrbekov
josep.gayrbekov@alver.kommune.no


Dato:
18.03.2022

Oversender søknad til uttalelse - gbnr 24/154

Saka gjeld søknad om endring av gitt tillatels. Ved etablering av veg i et bustadfelt ble det gjort endringar tre stader langs veg SV1 i forhold til det som er regulert i plankartet. Det søkjast dispensasjon for to av endringane. Den tredje endringa vil bli retta opp i følge søkar.

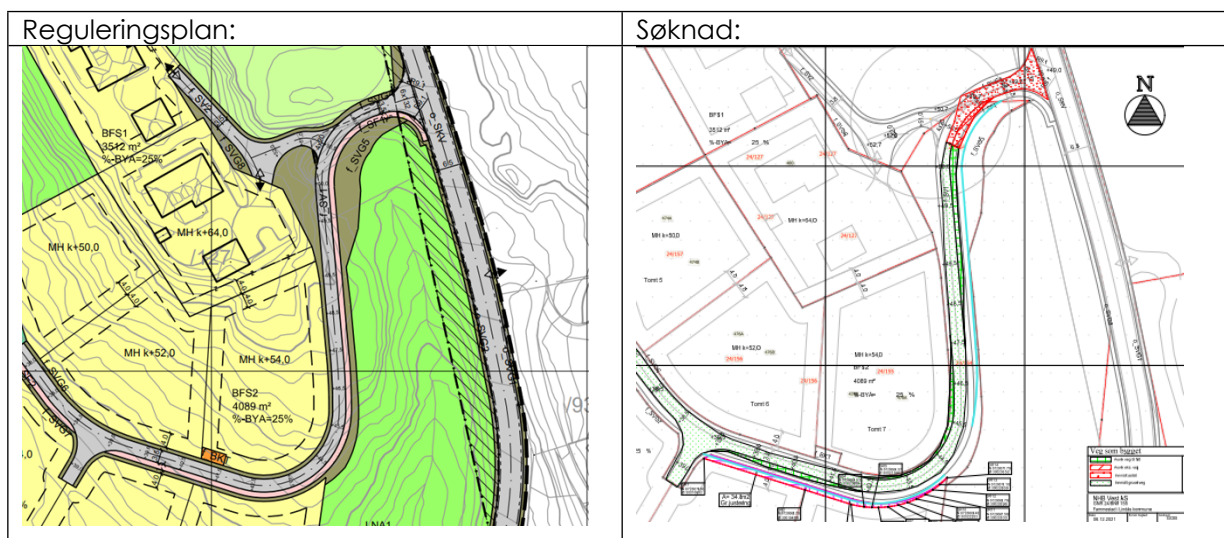

Søkar opplyser at eksisterande veg SV2 på gbnr 24/4 avviker frå plankartet. Dette avviket skal ikkje vere et resultat av søkarens tiltak, men noko som var der frå før.

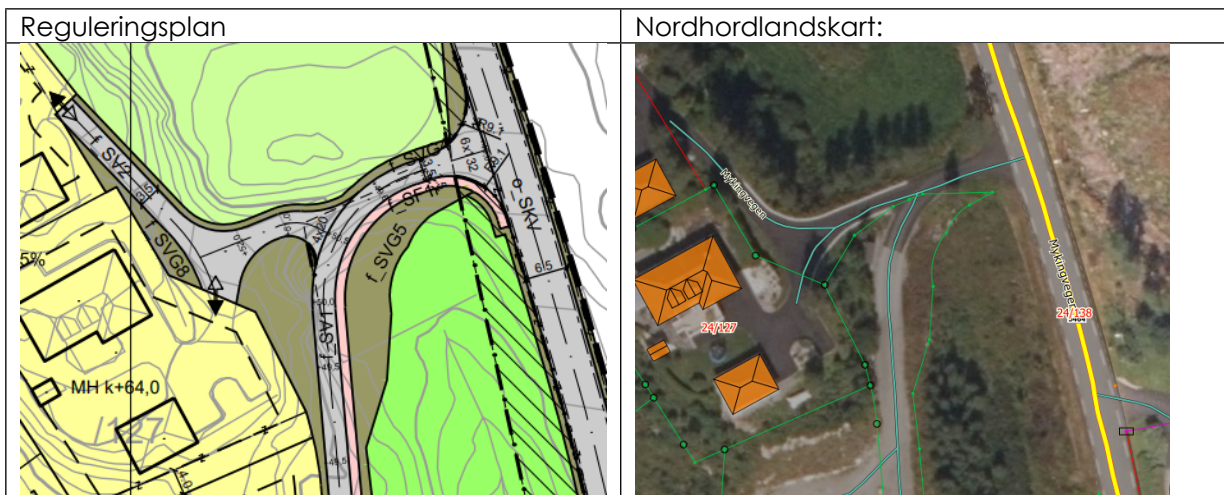

Planstatus

Eigedommen ligg i regulert område innanfor det som i reguleringsplanen for Jydalen Fammestad (planID 1263-201510) er definert som Veg, Fortau og Anna veggrunn – grøntareal.

Frist

Frist for uttale er 4 veker frå oversendinga, jf. pbl. § 21-5 (3).

Med vennleg helsing
Alver kommune, Plan og byggesak

Are Frøysland Grande
Avdelingsleiar

Josep Gayrbekov
Rådgjevar

Dette dokumentet er elektronisk godkjent og har difor ingen signatur.

Vedlegg:

Søknad om endring av gitt tillatelse eller godkjenning - gbnr 24/154 Fammestad
5_KART Situasjonsplan 904(B-06.12.21) Plantegning Veg Som Bygget Fammestad M500 A3
Kartbakgrunn.pdf
6_Tegning Ny Fasade 904(B-06.12.21) Plantegning Veg Som Bygget Fammestad M500 A3 Matrikkel
Søknad om endring

Mottakarar:

Alver kommune
Statsforvaltaren i Vestland
Vestland fylkeskommune

Postboks 4
Njøsavegen 2
Postboks 7900

5906 FREKHAUG
6863 Leikanger
5020 Bergen

