



Johan Albert Sudmann
FLATØYVEGEN 34
5918 FREKHAUG

Referanser:
Dykkar:
Vår: 22/1589 - 22/23062


Saksbehandlar:
Anngunn Marie Gullbrå
anngunn.gullbra@alver.kommune.no

Dato:
21.03.2022

Melding registrert bygning unntatt søknadsplikt - gbnr 1/210 Flatøy

Kommunen har registrert ferdig oppsatt garasje i matrikkelen etter opplysningar i innsendt melding frå deg.

Bygget er plassert ca i kart (fasadeliv) og bygningsopplysningane er registrert i bygningsdelen i matrikkelen. Bygget vil verte meir nøyaktig innteikna etter neste ny-kartlegging.

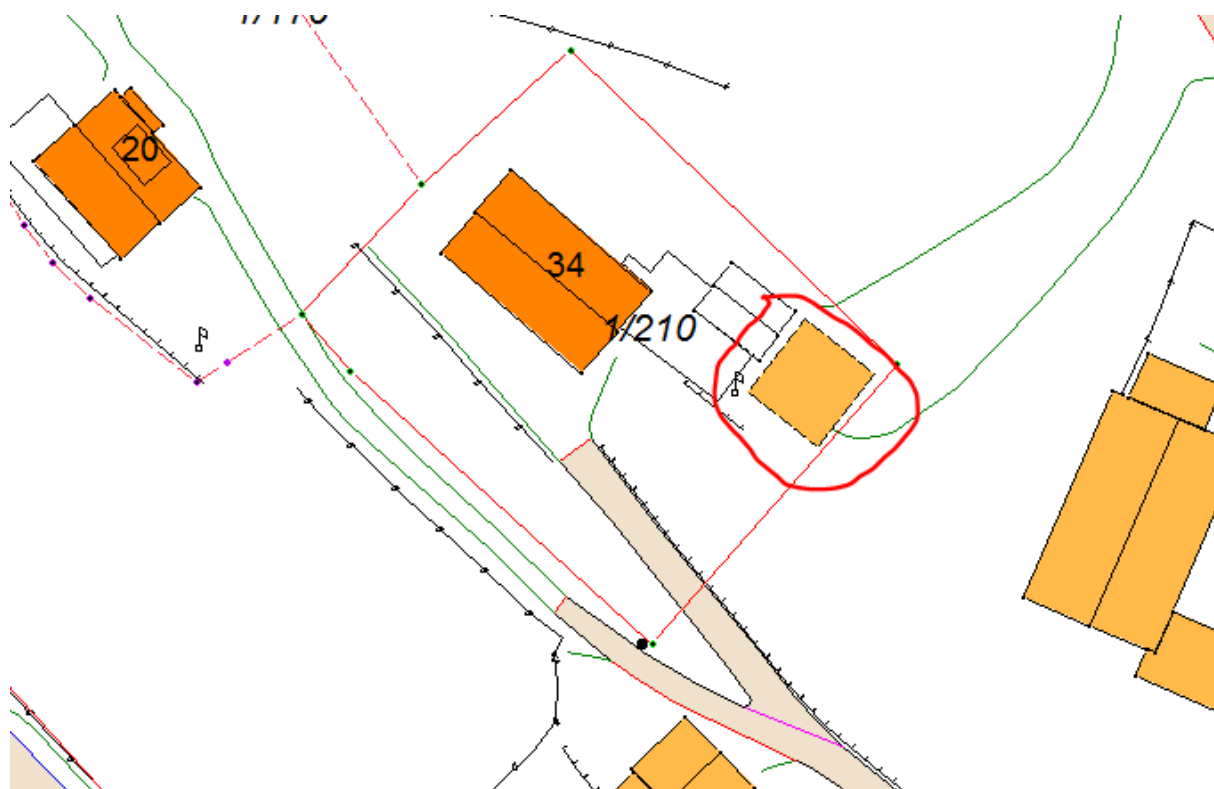

Ved denne registreringa av bygg utan søknadsplikt etter Pbl §20-5 i kart og matrikkel, er det ikkje vurdert om oppsett bygg oppfyller vilkåra til fritak frå søknadsplikt.

Vedlagt er matrikkelrapport som viser kva opplysningar som er registrert om bygget.

Med vennleg helsing
Alver kommune, Kart og oppmåling

Anngunn Marie Gullbrå
avdelingsingeniør

Dette dokumentet er elektronisk godkjent og har difor ingen signatur.

Vedlegg:

1-210 garasje

Mottakarar:

Johan Albert Sudmann
Kjellfrid Marie Sudmann

FLATØYVEGEN 34
FLATØYVEGEN 34

5918 FREKHAUG
5918 Frekhaug