



Richard Hansen
FYLLINGSNESVEGEN 112
5913 EIKANGERVÅG

Referanser:
Dykkar:
Vår: 22/1592 - 22/23128


Saksbehandlar:
Anngunn Marie Gullbrå
anngunn.gullbra@alver.kommune.no

Dato:
21.03.2022

Melding om registrert bygning unntatt søknadsplikt - gbnr 214/227 Fyllingsnes

Kommunen har registrert ferdig oppsatt bygg i matrikkelen etter opplysningar i innsendt melding frå deg.

Bygget er ferdig konstruert i kart (takflate) og bygningsopplysningane er registrert i bygningsdelen i matrikkelen. Oppgitt BRA er 12,6 m². BYA og BTA er berekna ut i frå dette.

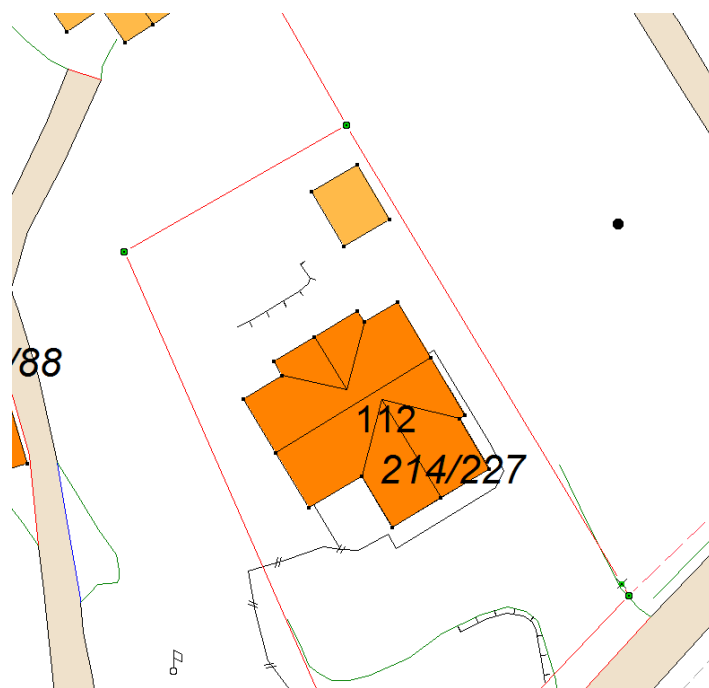

Ved denne registreringa av bygg utan søknadsplikt etter Pbl §20-5 i kart og matrikkel, er det ikkje vurdert om oppsett bygg oppfyller vilkåra til fritak frå søknadsplikt.

Vedlagt er matrikkelrapport som viser kva opplysningar som er registrert om bygget.

Med vennleg helsing
Alver kommune, Kart og oppmåling

Anngunn Marie Gullbrå
avdelingsingeniør

Dette dokumentet er elektronisk godkjent og har difor ingen signatur.

Vedlegg:

214-227 garasje-bod

Mottakarar:

Richard Hansen

FYLLINGSNESVEGEN 112

5913

EIKANGERVÅG