




Fasade mot øst

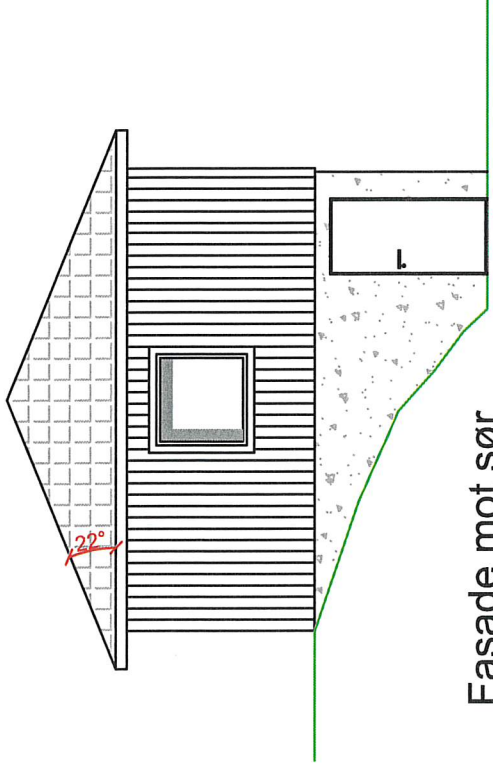


Fasade mot sør

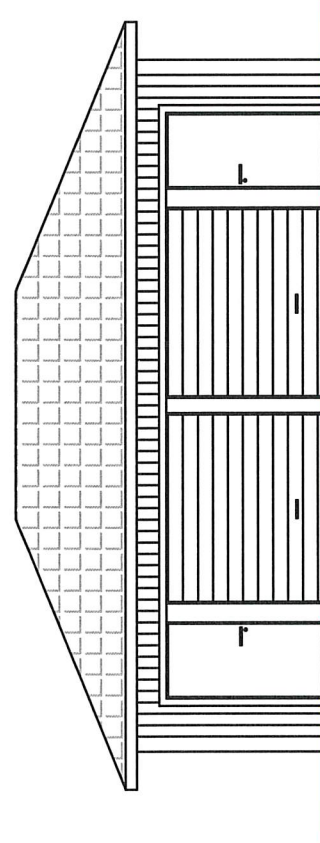

Fasade mot vest

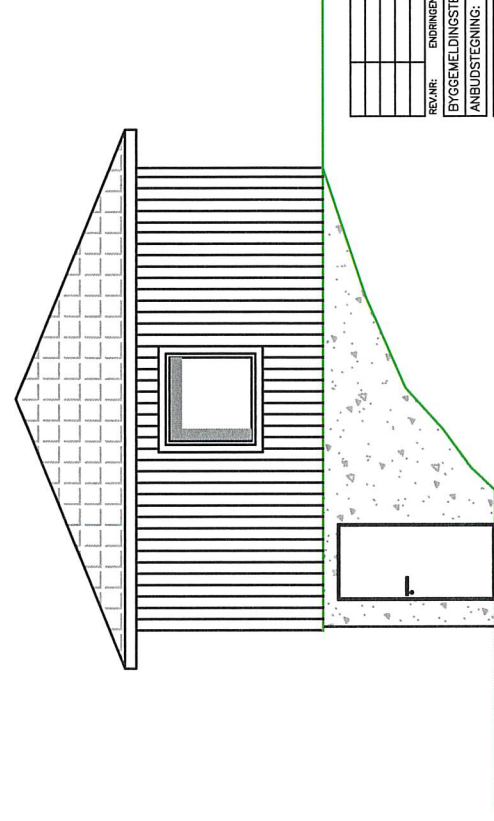

Fasade mot nord

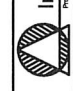REVISJON:	ENDRINGEN GJELDER:	BYGGMELDINGSTEGNING:	ANBUDESTEGNING:	DATE:	TEGNER:
		X			
			"AS BUILT"		
PROSJEKT: Lynghaugane 8 og 10, 5955 Lindås TEKNISK: Fasade mot øst, vest, nord og sør					
DATO: 13.01.2022 TEGNER: MD COORDINERT: HMAA TALLETTORIK: A4 1:100 PROSJEKTNR: 2022-05 TEGNERE: 03					
 Ingeniør Aarland AS <small>Prosjekt og byggesaker · Prosjekt og tetter</small>					