


1
Tomannsbolig for Mjuebakane AS
På Tomt.nr.1 ,2,3 og 4
Gnr.9.Bnr.28
i Meland kommune
Tegn.Byggm.Steinar Thunold
M.1:100



2
3
4
Nord-Øst

Endra frå glass til sprinkler av tre

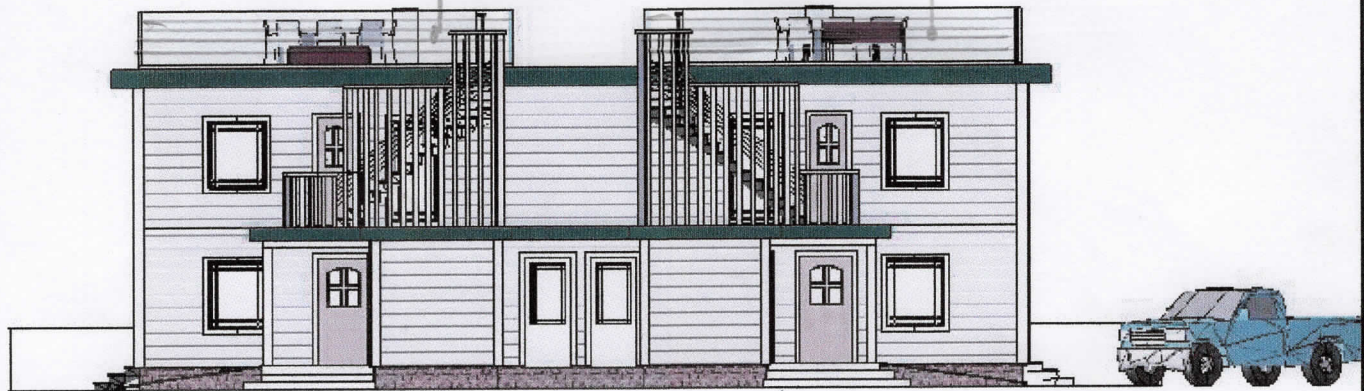

Mot Nord

1
2
3
4