

1

2

3


4

Tomannsbolig for Mjuebakkane AS
På Tomt.nr .1 , 2 , 4 og 4
Gnr.9.Bnr.28
i Meland kommune
Tegn.Byggm.Steinar Thunold
M.1:100



Sør-Vest

Endre frø glass til sprinkler av tre

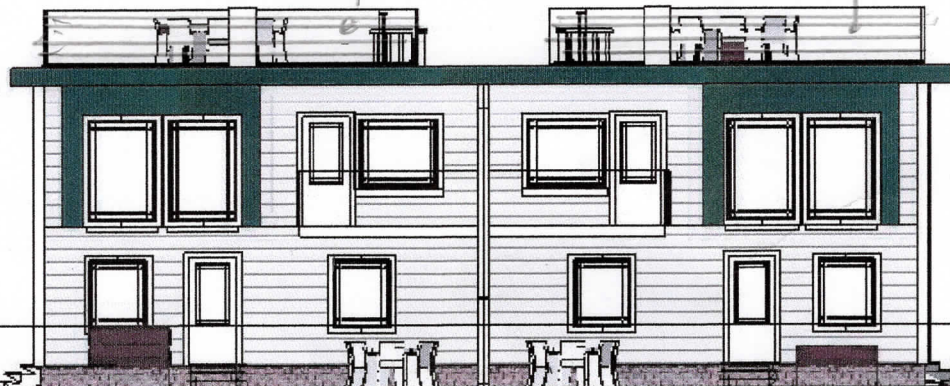

mot sør

1

2

3

4