


Kumkort		FLAGE MASKIN A.S Sigvårmoen 40 5700 VOSS TLF.56 63 02 00 – FAX.56 63 02 10 MOB.46 49 79 70 – www.flagemaskin.no	
Tiltakshaver:	ATR eiendom,	Side:	1 av 4
Ansvarlig utførende:	Flage Maskin as	Sist rev.	18.02.2022
Prosjekt:	Nordhordaland Næringspark VA	Dok.Id:	030610-061 B
Prosjektnr.:	21033	Dato /sign.:	

Anleggssted	Nordhordaland Næringspark
Dato	18.02.2022
Registrert av	Mari Røen
Kumnr.	S4

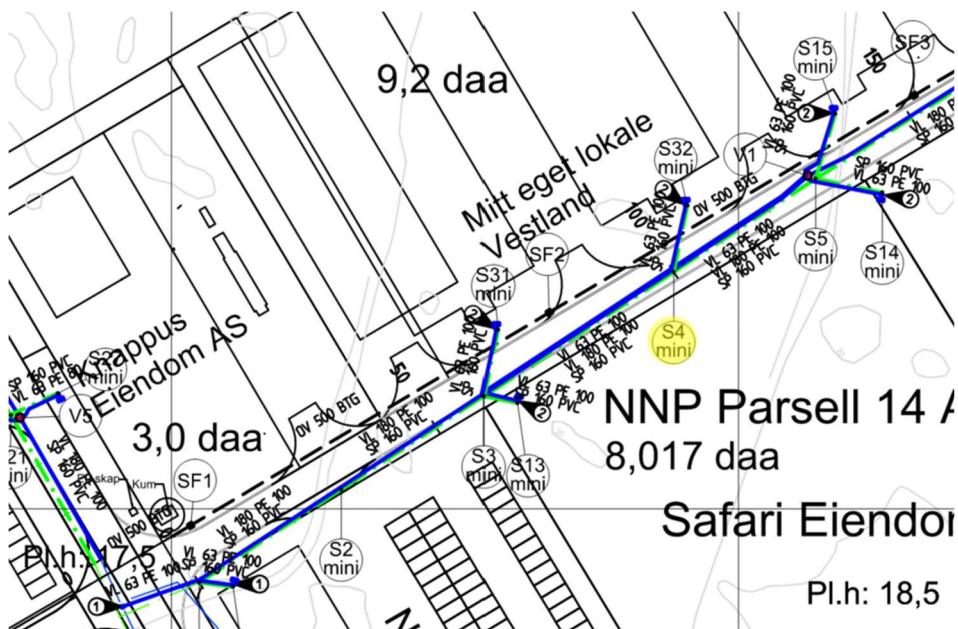


KUMDATA

Kumform	R (Rund)
Kumbredde Innvendig diameter (mm)	400
Bunnseksjon	Kråkefot
Kjegle	U (uten kjegle)
Byggemetode	W (PP (polypropylen))
Produsent	Kaczmarek
Stige	Nei
Drenering	U (ingen drenering)

Kumkort			
Tiltakshaver:	ATR eiendom,	Side:	2 av 4
Ansvarlig utførende:	Flage Maskin as	Sist rev.	18.02.2022
Prosjekt:	Nordhordaland Næringspark VA	Dok.Id:	030610-061 B
Prosjektnr.:	21033	Dato /sign.:	

Kumskisse, bilde nr. 1

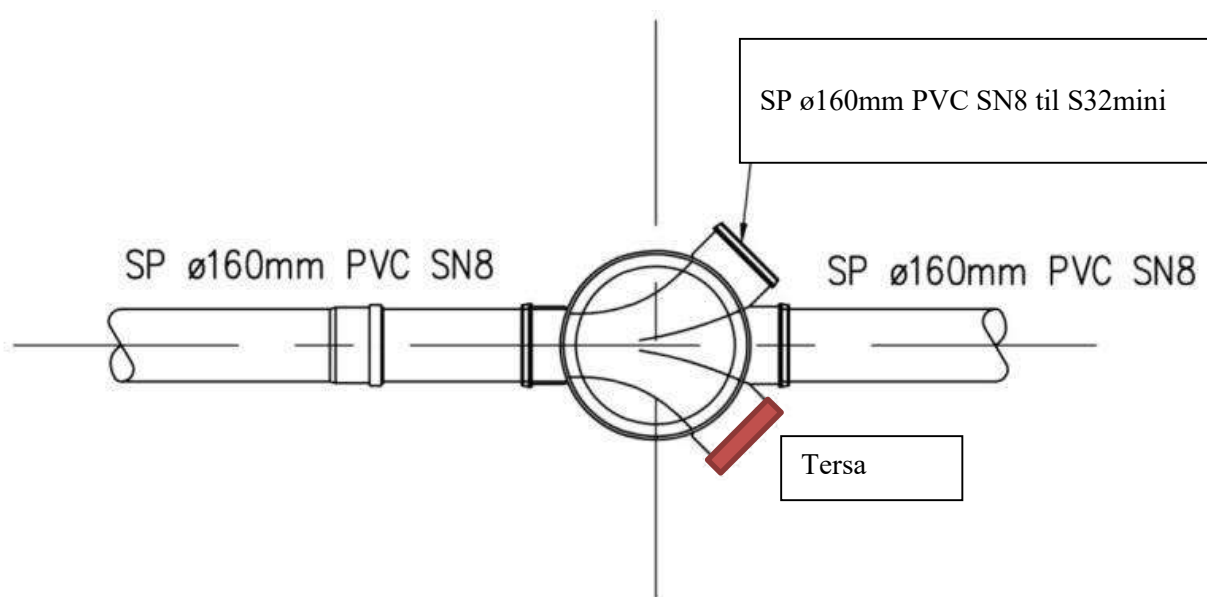


PLAN MINISTAKEKUM

18.02.2022 14:14

M=1:20

Kumkort			
Tiltakshaver:	ATR eiendom,	Side:	3 av 4
Ansvarlig utførende:	Flage Maskin as	Sist rev.	18.02.2022
Prosjekt:	Nordhordaland Næringspark VA	Dok.Id:	030610-061 B
Prosjektnr.:	21033	Dato /sign.:	

Kumskisse, bilde nr. 2

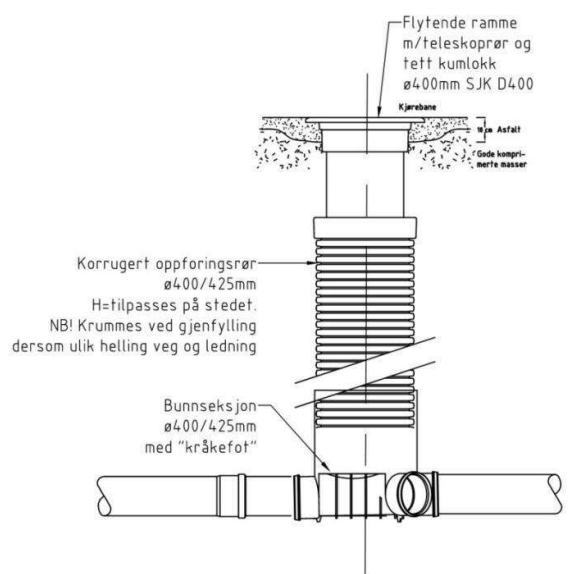

SNITT MINISTAKEKUM
M=1:20

18.02.2022 14:14



Tiltakshaver:	ATR eiendom,	Side: 4 av 4
Ansvarlig utførende:	Flage Maskin as	Sist rev. 18.02.2022
Prosjekt:	Nordhordaland Næringspark VA	Dok.Id: 030610-061 B
Prosjektnr.:	21033	Dato /sign.:

