


Kumkort		FLAGE MASKIN A.S. Sigvårmoen 40 5700 VOSS TLF.56 53 02 00 – FAX.56 53 02 10 MOB.46 49 79 70 – www.flagemaskin.no	
Tiltakshaver:	ATR eiendom,	Side:	1 av 3
Ansvarlig utførende:	Flage Maskin as	Sist rev.	18.02.2022
Prosjekt:	Nordhordaland Næringspark VA	Dok.Id:	030610-061 B
Prosjektnr.:	21033	Dato /sign.:	

Anleggssted	Nordhordaland Næringspark
Dato	17.02.2022
Registrert av	Mari Røen
Kumnr.	SF1

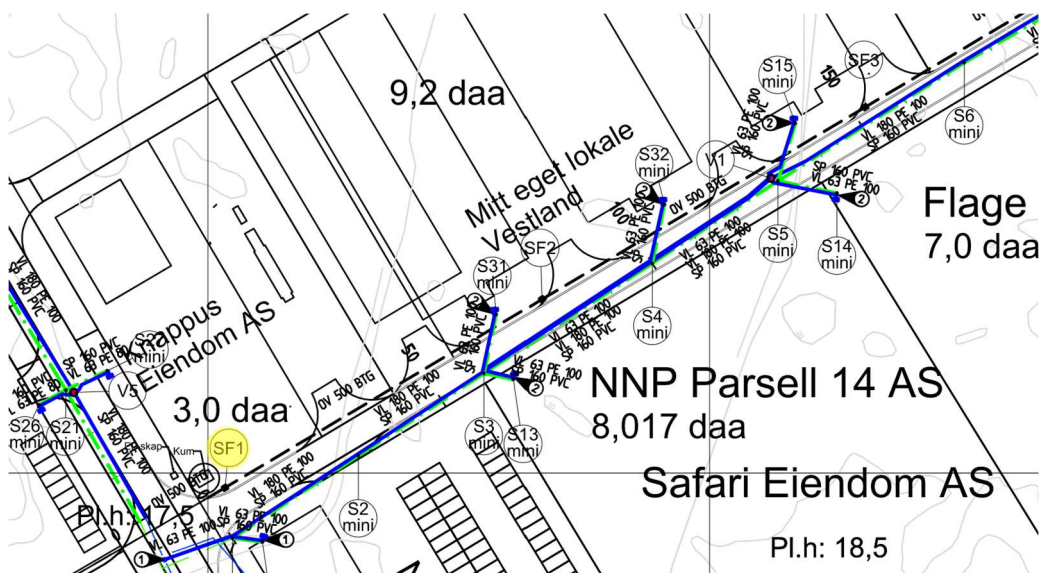


KUMDATA

Kumform	F (Firkantet)
Kumbredde Bredde x lengde (mm)	1200 mm x 1200 mm
Kjegle	U (uten kjegle)
Byggemetode	B (prefabrikkert betong)
Produsent	NOBI
Stige	Nei
Drenering	U (ingen drenering)
Rist	Kuppelrist

Kumkort			
Tiltakshaver:	ATR eiendom,	Side:	2 av 3
Ansvarlig utførende:	Flage Maskin as	Sist rev.	18.02.2022
Prosjekt:	Nordhordaland Næringspark VA	Dok.Id:	030610-061 B
Prosjektnr.:	21033	Dato /sign.:	

Kumskisse

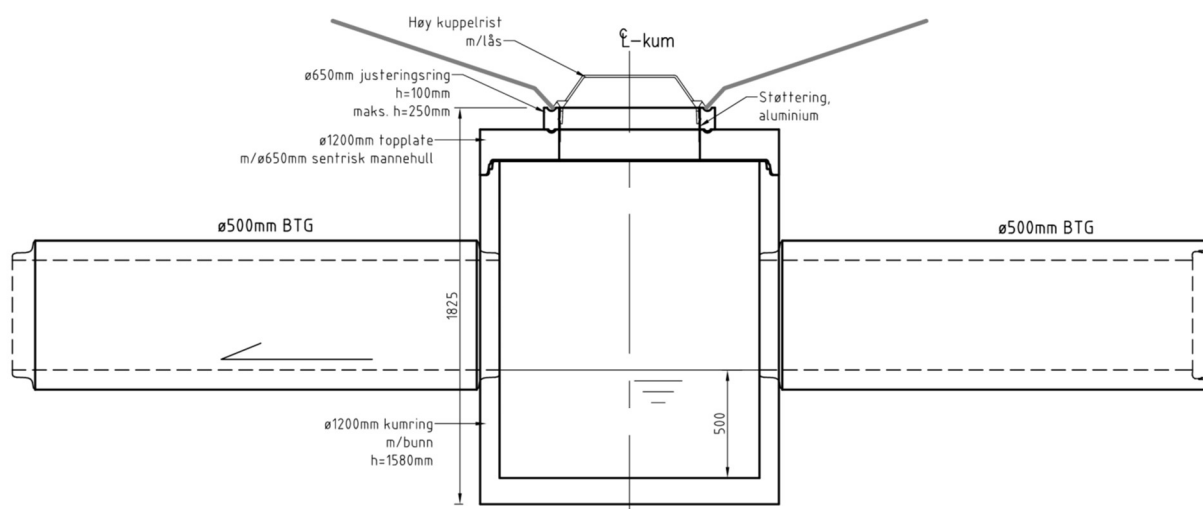

SNITT SANDFANGSKUM SF1-7
M=1:20



Kumkort			
Tiltakshaver:	ATR eiendom,	Side:	3 av 3
Ansvarlig utførende:	Flage Maskin as	Sist rev.	18.02.2022
Prosjekt:	Nordhordaland Næringspark VA	Dok.Id:	030610-061 B
Prosjektnr.:	21033	Dato /sign.:	

