


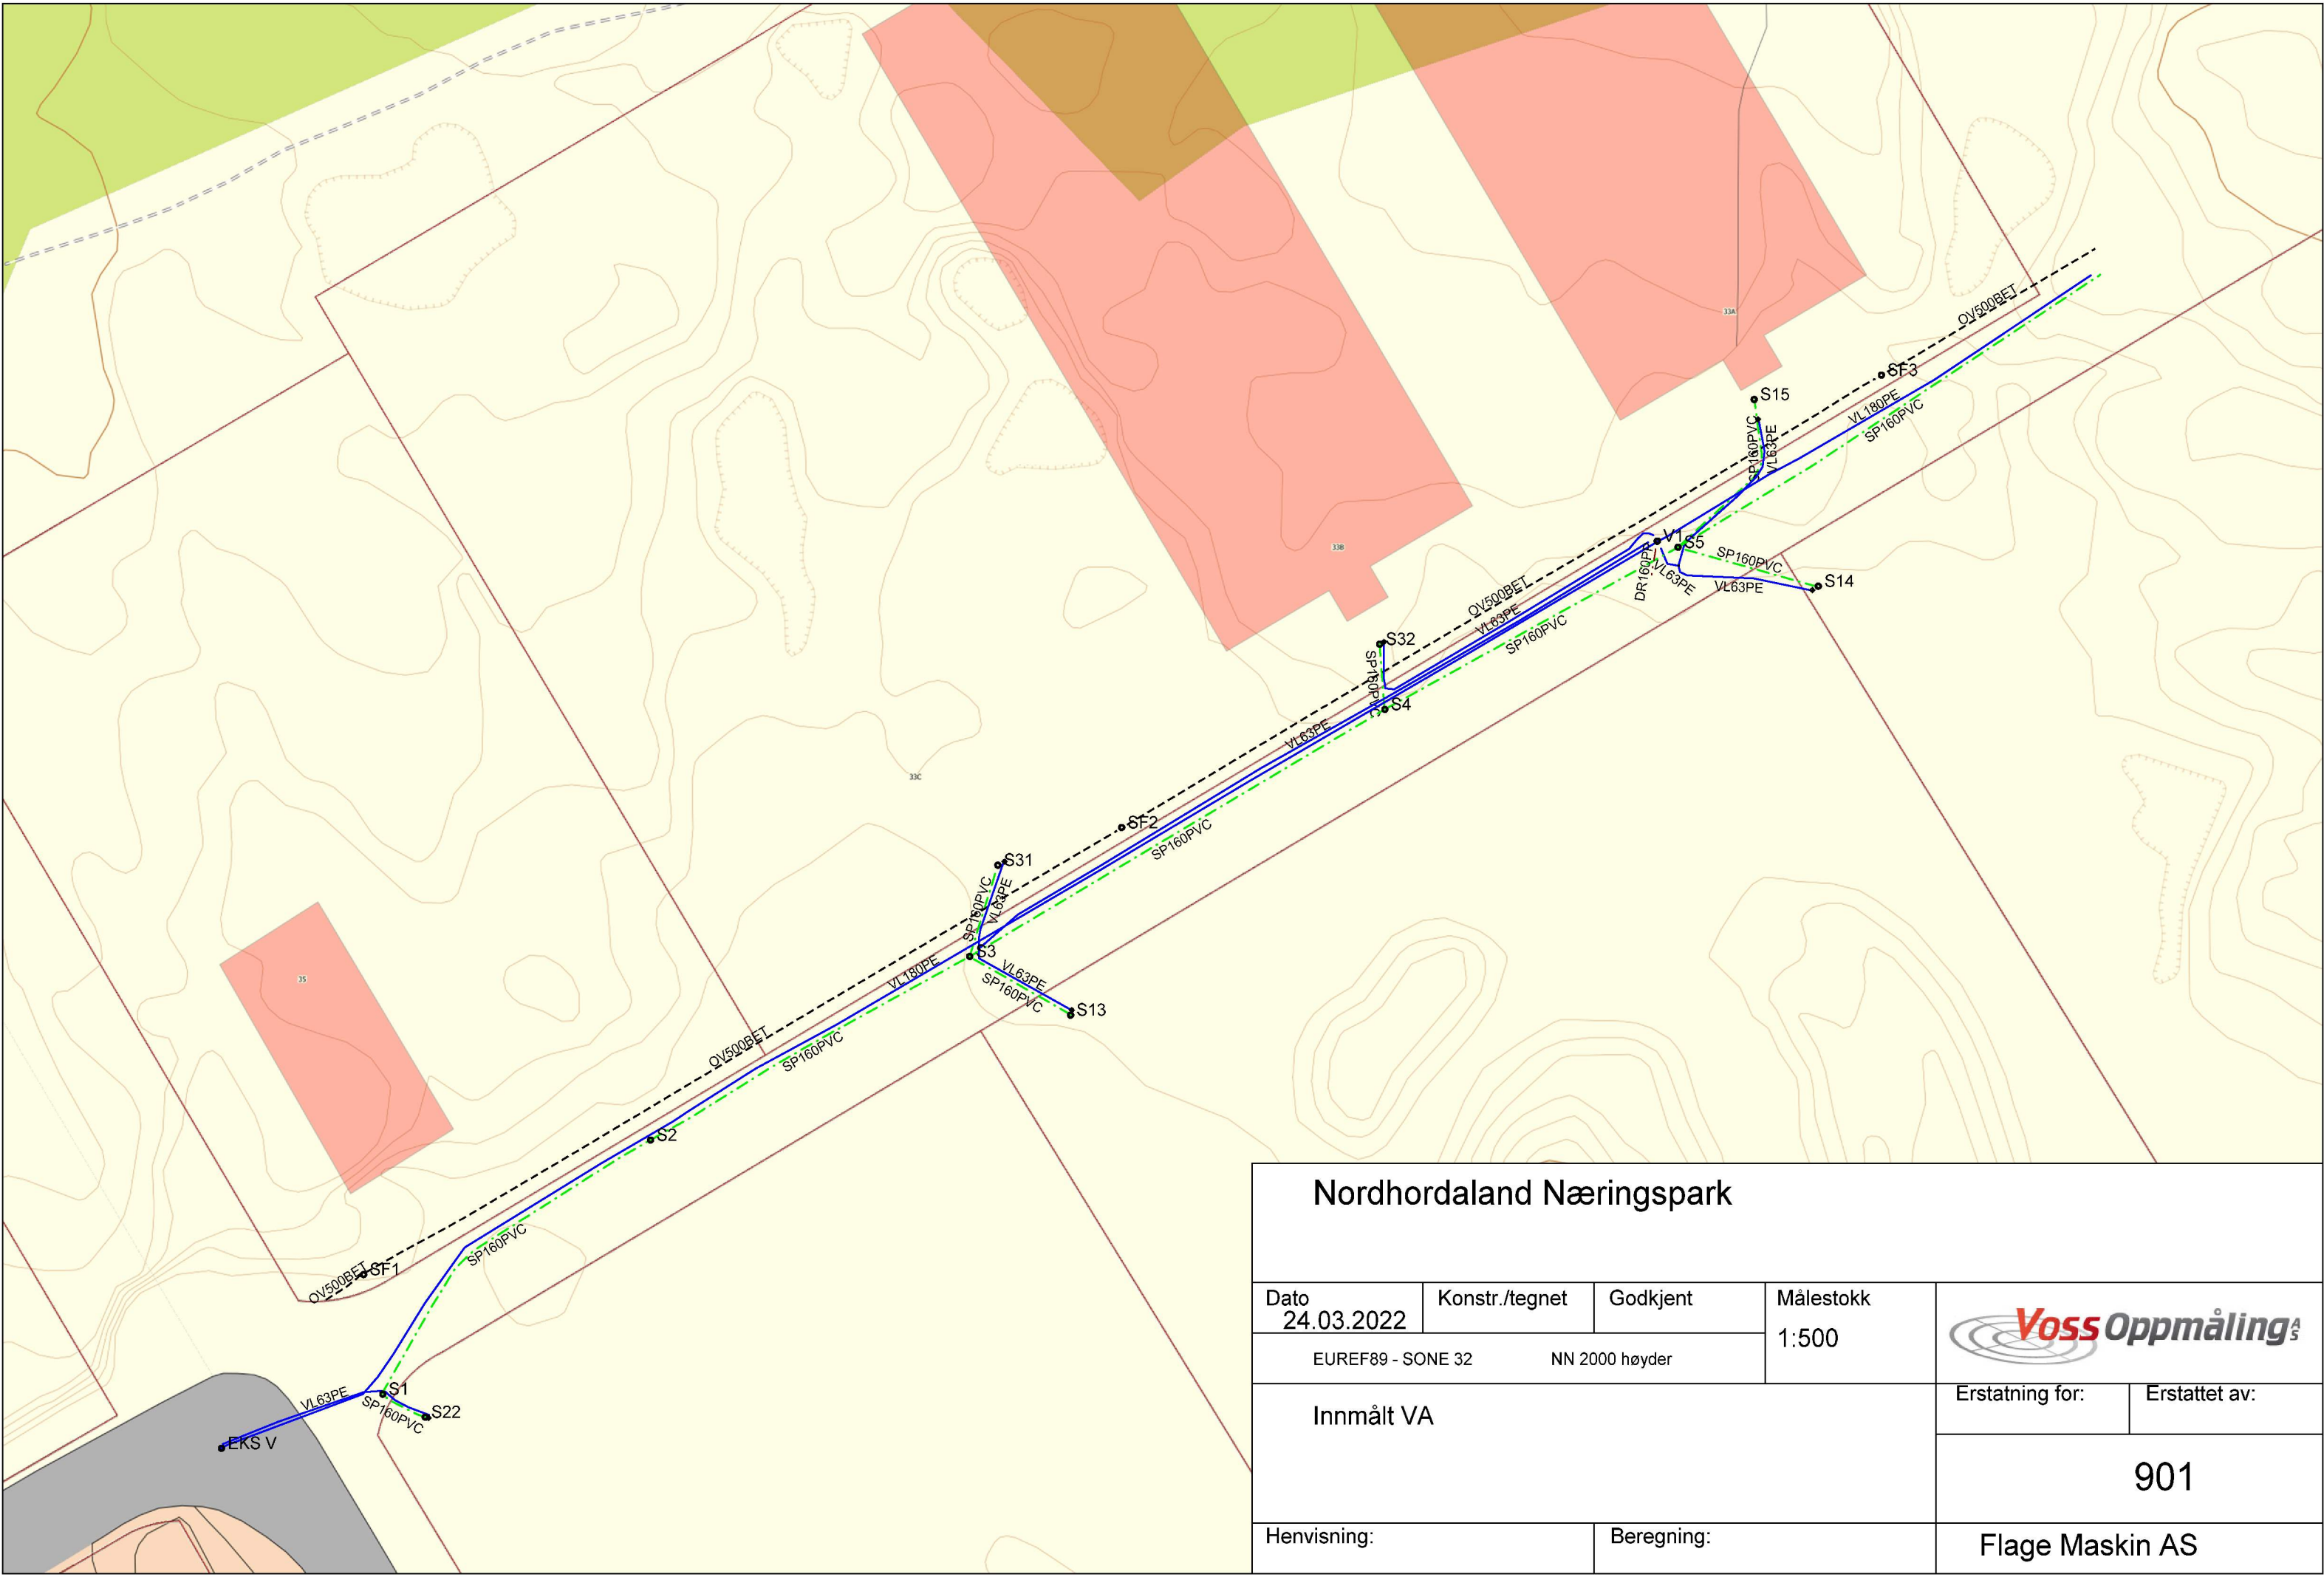

Nordhordaland Næringspark					
Dato 24.03.2022	Konstr./tegnet	Godkjent	Målestokk 1:500		
EUREF89 - SONE 32		NN 2000 høyder			
Innmålt VA				Erstatning for:	Erstattet av:
				901	
Henvisning:		Beregning:		Flage Maskin AS	