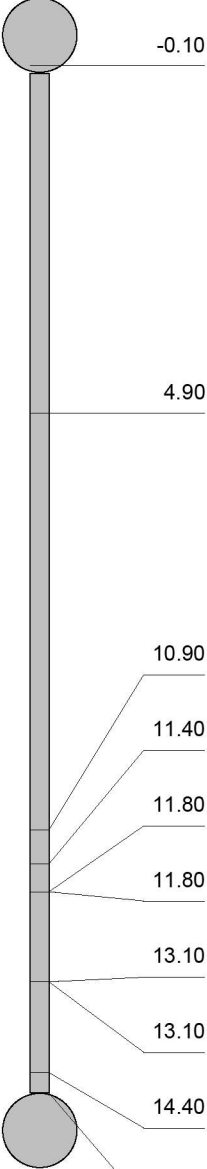
 


Strekkinspeksjon - 2/25/2022 - 2/25/2022 11:00:10 AM

Dato 25.02.2022	Kamera IBAK	Avrenning	Lsid 2/25/2022 11:00:10 AM	No 7
Prosjektnavn 220342-Nordhordaland Næringspark-MH-ES-25.02.22	Lagringsmedium type	Inspeksjonsbil 28	Operatør MH	Jobbnummer 01

By/Sted		OppstrømsKum	S1 Mini	Rørlengde [mm]	0
Adresse/Gat Nordhordaland Næringspark		Opp. kum type		Total lengde [m]	14,70
Overlate forhold ..Ingen data		NedstrømsKum	Eksisterende	Inspisert lengde [m]	14,80
Fra kart		Ned. kum type		Byggeår	
Diameter	sirkulær 160mm	Inspeksjonsformål		kontroll av nyanlegg	
Ledningstype	Spillvann	Inspeksjonsmetode		rørinspeksjon med kameratraktor	
		Inspeksjons retning		1	
		Rengjøring			
Rørmateriale	Plast	Anmerkning/Generell komme		Rørstrekket har flere mindre vannfyllinger/svanker, samt noen mindre deformasjoner.	

1:109	m +	Kode	Observasjon	MPEG	Foto	Grad
S1 Mini						
	-0.10	SI	Start inspeksjon, 0% / S1 mini	00:00:00	L2252022 110010 AM_S1	
	4.90	DF1	Deformasjonen er 5 % eller mindre av rørdimensjonen på 3 Kl. / mindre deformasjon	00:01:04	L2252022 110010 AM_S1	1
	10.90	DF1	Deformasjonen er 5 % eller mindre av rørdimensjonen på 12 Kl. / mindre deformasjon	00:01:59	L2252022 110010 AM_S1	1
	11.40	VN	Vannivå, 5%	00:02:10		
	11.80	VN	Vannivå, 0%	00:02:17		
	11.80	RE	Retningsendring på 9 Kl.	00:02:19		
	13.10	RE	Retningsendring på 3 Kl.	00:02:49		
	13.10	VN	Vannivå, 5%	00:02:51		
	14.40	VN	Vannivå, 0%	00:03:13		
Eksisterende	14.70	IF	Inspeksjon fullført / i eksisterende kum	00:03:22	L2252022 110010 AM_S1	

**Strekkbilder - 2/25/2022 - 2/25/2022 11:00:10 AM**


By/Sted	Adresse/Gate	Dato	Lsid	Nr.
	Nordhordaland	25.02.2022	2/25/2022 11:00:10 AM	7




L2252022 110010 AM_S1
Mini_Eksisterende_250222_144822_39.jpg, 00:00:00, -0.10m
Start inspeksjon, 0% / S1 mini



L2252022 110010 AM_S1
Mini_Eksisterende_250222_144822_40.jpg, 00:00:00, -0.10m
Start inspeksjon, 0% / S1 mini

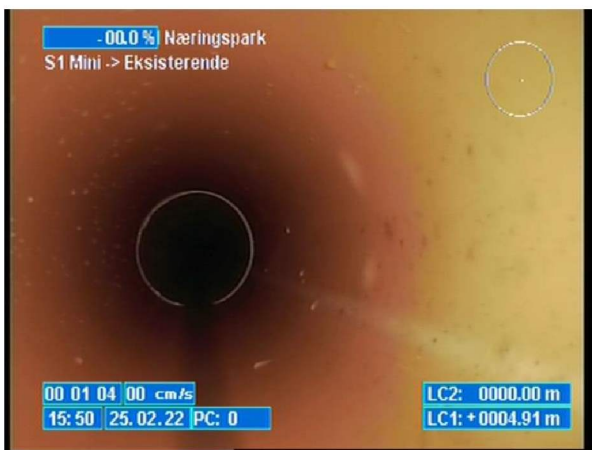

L2252022 110010 AM_S1
Mini_Eksisterende_250222_144822_33.jpg, 00:01:04, 4.90m
Deformasjonen er 5 % eller mindre av rørdimensjonen på 3 Kl.
/ mindre deformasjon

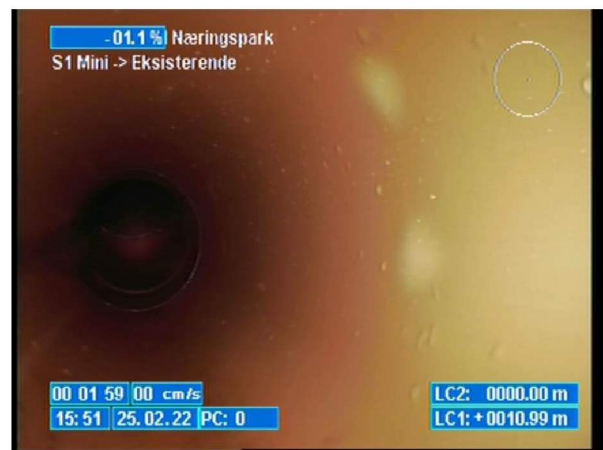

L2252022 110010 AM_S1
Mini_Eksisterende_250222_144822_34.jpg, 00:01:59, 10.90m
Deformasjonen er 5 % eller mindre av rørdimensjonen på 12
Kl. / mindre deformasjon

**Strekkbilder - 2/25/2022 - 2/25/2022 11:00:10 AM**

By/Sted	Adresse/Gate Nordhordaland	Dato 25.02.2022	Lsid 2/25/2022 11:00:10 AM	Nr. 7
---------	-------------------------------	--------------------	-------------------------------	----------



L2252022 110010 AM_S1
Mini_Eksisterende_250222_144822_41.jpg, 00:03:22, 14.70m
Inspeksjon fullført / i eksisterende kum



L2252022 110010 AM_S1
Mini_Eksisterende_250222_144822_42.jpg, 00:03:22, 14.70m
Inspeksjon fullført / i eksisterende kum