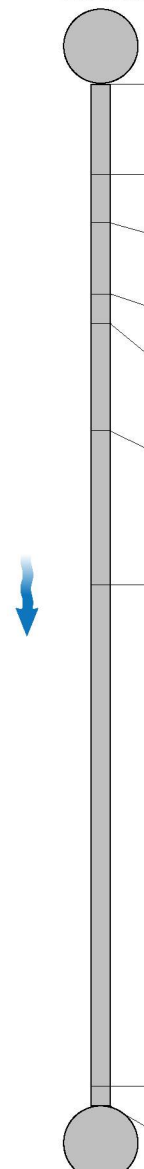



## Strekkinspeksjon - 2/25/2022 - 2/25/2022 10:54:43 AM

Dato <b>25.02.2022</b>	Kamera <b>IBAK</b>	Avrenning	Lsid <b>2/25/2022 10:54:43 AM</b>	No <b>1</b>
Prosjektnavn 220342-Nordhordaland Næringspark-MH-ES-25.02.22	Lagringsmedium type	Inspeksjonsbil <b>28</b>	Operatør <b>MH</b>	Jobbnummer <b>01</b>

By/Sted Adresse/Gat <b>Nordhordaland Næringspark</b> Overlate forhold <b>..Ingen data</b> Fra kart	OppstrømsKum <b>S15 Mini</b> Opp. kum type NedstrømsKum <b>S5 Mini</b> Ned. kum type	Rørlengde [mm] <b>0</b> Total lengde [m] <b>15,80</b> Inspisert lengde [m] <b>15,80</b> Byggeår
---	---	--

Diameter <b>sirkulær 160mm</b>	Inspeksjonsformål <b>kontroll av nyanlegg</b>
Ledningstype <b>Spillvann</b>	Inspeksjonsmetode <b>rørinspeksjon med stakekamera</b>
Rørmateriale <b>Plast</b>	Inspeksjonsretning <b>1</b>
	Rengjøring
	Anmerkning/Generell komme <b>Rørstrekket har en liten punkt deformasjon.</b>

1:117	m +	Kode	Observasjon	MPEG	Foto	Grad
<b>S15 Mini</b>						
	0.00	SI	Start inspeksjon, 0% / S15 Mini	00:00:00	L2252022 105443 AM_S15	
	1.40	RE	Retningsendring på 3 Kl.	00:00:24		
	2.15	RE	Retningsendring på 5 Kl.	00:00:38		
	3.25	RE	Retningsendring på 1 Kl. / flater ut	00:00:49		
	3.70	DF1-P	Deformasjonen er 5 % eller mindre av rørdimensjonen, punkt deformasjon på 12 Kl. / mindre deformasjon	00:00:52	L2252022 105443 AM_S15	
	5.36	RE	Retningsendring på 3 Kl.	00:01:11		
	7.75	RE	Retningsendring på 3 Kl.	00:01:28		
	15.50	RE	Retningsendring på 9 Kl.	00:02:16		
<b>S5 Mini</b>	15.80	IF	Inspeksjon fullført / i S5 Mini	00:02:20	L2252022 105443 AM_S15	

 


## Strekkbilder - 2/25/2022 - 2/25/2022 10:54:43 AM

By/Sted	Adresse/Gate Nordhordaland	Dato 25.02.2022	Lsid 2/25/2022 10:54:43 AM	Nr. 1
---------	-------------------------------	--------------------	-------------------------------	----------



L2252022 105443 AM\_S15 Mini\_S5  
Mini\_250222\_130606\_5.jpg, 00:00:00, 0.00m  
Start inspeksjon, 0% / S15 Mini

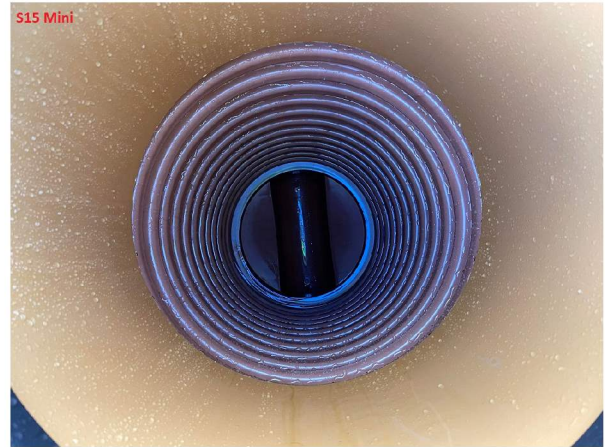


L2252022 105443 AM\_S15 Mini\_S5  
Mini\_250222\_130606\_6.jpg, 00:00:00, 0.00m  
Start inspeksjon, 0% / S15 Mini



L2252022 105443 AM\_S15 Mini\_S5  
Mini\_250222\_130606\_4.jpg, 00:00:52, 3.70m  
Deformasjonen er 5 % eller mindre av rørdimensjonen, punkt  
deformasjon på 12 Kl. / mindre deformasjon




L2252022 105443 AM\_S15 Mini\_S5  
Mini\_250222\_130606\_7.jpg, 00:02:20, 15.80m  
Inspeksjon fullført / i S5 Mini

 

## Strekkbilder - 2/25/2022 - 2/25/2022 10:54:43 AM

By/Sted	Adresse/Gate Nordhordaland	Dato 25.02.2022	Lsid 2/25/2022 10:54:43 AM	Nr. 1
---------	-------------------------------	--------------------	-------------------------------	----------

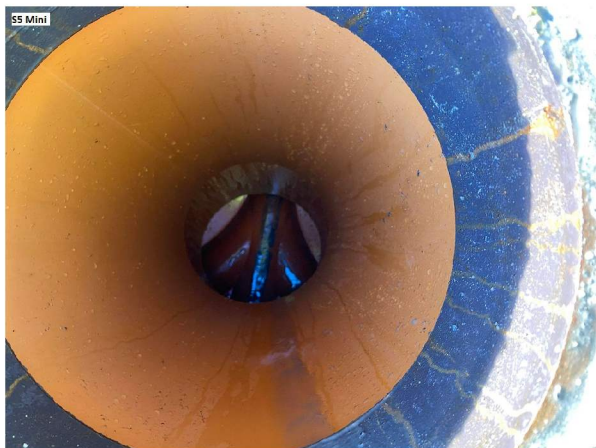

L2252022 105443 AM\_S15 Mini\_S5  
Mini\_250222\_130606\_8.jpg, 00:02:20, 15.80m  
Inspeksjon fullført / i S5 Mini