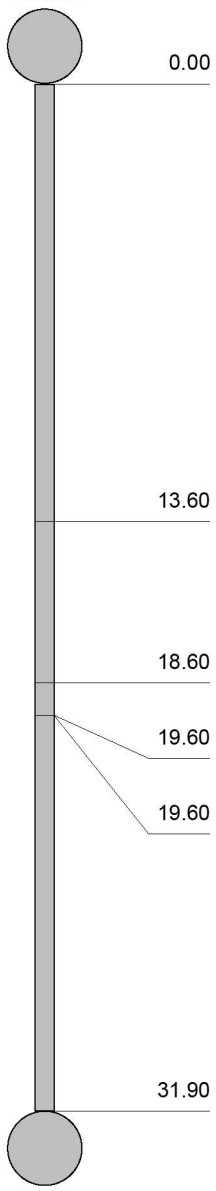



## Strekkinspeksjon - 2/25/2022 - 2/25/2022 10:59:49 AM

Dato <b>25.02.2022</b>	Kamera <b>IBAK</b>	Avrenning	Lsid <b>2/25/2022 10:59:49 AM</b>	No <b>6</b>
Prosjektnavn 220342-Nordhordaland Næringspark-MH-ES-25.02.22	Lagringsmedium type	Inspeksjonsbil <b>28</b>	Operatør <b>MH</b>	Jobbnummer <b>01</b>

By/Sted Adresse/Gat <b>Nordhordaland Næringspark</b> Overlate forhold <b>..Ingen data</b> Fra kart	OppstrømsKum <b>S2 Mini</b> Opp. kum type NedstrømsKum <b>S1 Mini</b> Ned. kum type	Rørlengde [mm] <b>0</b> Total lengde [m] <b>31,90</b> Inspisert lengde [m] <b>31,90</b> Byggeår
---	--	--

Diameter <b>sirkulær 160mm</b>	Inspeksjonsformål <b>kontroll av nyanlegg</b>
Ledningstype <b>Spillvann</b>	Inspeksjonsmetode <b>rørinspeksjon med kameratraktor</b>
Rørmateriale <b>Plast</b>	Inspeksjonsretning <b>1</b>
	Rengjøring
	Anmerkning/Generell komme <b>Rørstrekket har en mindre vannfylling/svan</b>

1:235	m +	Kode	Observasjon	MPEG	Foto	Grad
<b>S2 Mini</b>						
	0.00	SI	Start inspeksjon, 0% / S2 Mini	00:00:00	L2252022 105949 AM_S2	
	13.60	RE	Retningsendring på 9 Kl.	00:02:22		
	18.60	VN	Vannivå, 5%	00:02:56		
	19.60	RE	Retningsendring på 9 Kl.	00:03:11		
	19.60	VN	Vannivå, 0%	00:03:23		
	31.90	IF	Inspeksjon fullført / S1 Mini	00:05:06	L2252022 105949 AM_S2	
<b>S1 Mini</b>						

 

### Strekkbilder - 2/25/2022 - 2/25/2022 10:59:49 AM

By/Sted	Adresse/Gate Nordhordaland	Dato 25.02.2022	Lsid 2/25/2022 10:59:49 AM	Nr. 6
---------	-------------------------------	--------------------	-------------------------------	----------



L2252022 105949 AM\_S2 Mini\_S1  
Mini\_250222\_142803\_45.jpg, 00:00:00, 0.00m  
Start inspeksjon, 0% / S2 Mini



L2252022 105949 AM\_S2 Mini\_S1  
Mini\_250222\_142803\_46.jpg, 00:00:00, 0.00m  
Start inspeksjon, 0% / S2 Mini



L2252022 105949 AM\_S2 Mini\_S1  
Mini\_250222\_142803\_47.jpg, 00:05:06, 31.90m  
Inspeksjon fullført / S1 Mini



L2252022 105949 AM\_S2 Mini\_S1  
Mini\_250222\_142803\_48.jpg, 00:05:06, 31.90m  
Inspeksjon fullført / S1 Mini