
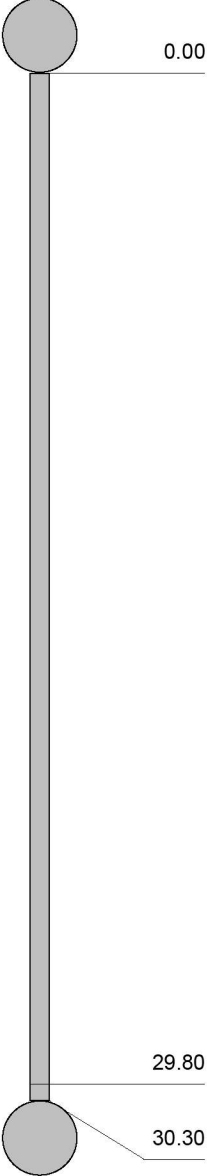


Strekkinspeksjon - 2/25/2022 - 2/25/2022 10:59:24 AM

Dato 25.02.2022	Kamera IBAK	Avrenning	Lsid 2/25/2022 10:59:24 AM	No 5
Prosjektnavn 220342-Nordhordaland Næringspark-MH-ES-25.02.22	Lagringsmedium type	Inspeksjonsbil 28	Operatør MH	Jobbnummer 01

By/Sted Adresse/Gat Nordhordaland Næringspark Overlate forhold ..Ingen data Fra kart	OppstrømsKum S3 Mini Opp. kum type NedstrømsKum S2 Mini Ned. kum type	Rørlengde [mm] 0 Total lengde [m] 30,30 Inspisert lengde [m] 30,30 Byggeår
Diameter sirkulær 160mm Ledningstype Spillvann	Inspeksjonsformål kontroll av nyanlegg Inspeksjonsmetode rørinspeksjon med kameratraktor Inspeksjons retning 1 Rengjøring Anmerkning/Generell komme Rørstrekket har en mindre vannfylling/svan	
Rørmateriale Plast		

1:223	m +	Kode	Observasjon	MPEG	Foto	Grad
S3 Mini						
	0.00	SI	Start inspeksjon, 0% / S3 Mini	00:00:00	L2252022 105924 AM_S3	
	29.80	VN	Vannivå, 5%	00:04:48		
	30.30	IF	Inspeksjon fullført / S2 Mini	00:05:00	L2252022 105924 AM_S3	
S2 Mini						

 

Strekkbilder - 2/25/2022 - 2/25/2022 10:59:24 AM

By/Sted	Adresse/Gate Nordhordaland	Dato 25.02.2022	Lsid 2/25/2022 10:59:24 AM	Nr. 5
---------	-------------------------------	--------------------	-------------------------------	----------



L2252022 105924 AM_S3 Mini_S2
Mini_250222_142232_43.jpg, 00:00:00, 0.00m
Start inspeksjon, 0% / S3 Mini



L2252022 105924 AM_S3 Mini_S2
Mini_250222_142232_44.jpg, 00:00:00, 0.00m
Start inspeksjon, 0% / S3 Mini



L2252022 105924 AM_S3 Mini_S2
Mini_250222_142232_49.jpg, 00:05:00, 30.30m
Inspeksjon fullført / S2 Mini



L2252022 105924 AM_S3 Mini_S2
Mini_250222_142232_50.jpg, 00:05:00, 30.30m
Inspeksjon fullført / S2 Mini