


## Søknad om ferdigattest

Pbl § 21-10, SAK10 §§ 8-1 og 8-2

Søknaden gjeld								
Eigedom/ byggjestad	Gnr. 499	Bnr. 59	Festnr.	Seksjonsnr.	Bygningsnr.	Bustadnr.	Kommune Alver	
	Adresse Skjelvik 93				Postnr. 5939	Poststad Sletta		
Ferdigattest								
Tilfredsstiller tiltaket krava til ferdigattest?				<input checked="" type="checkbox"/> Ja	<input type="checkbox"/> Nei	Dersom nei, fyll ut informasjonen nedanfor		
Det står att følgjande arbeid av mindre vesentleg betydning som vil bli utført innan 14 dagar:				Dato				
Type arbeid								
Stadfesting av at desse arbeida er utførte vil vere kommunen i hende innan:				Dato				
Oppdatert dokumentasjon								
Er det utført ikkje søknadspliktige endringar/justeringar i forhold til løyvet?								
<input type="checkbox"/> Ja				<input checked="" type="checkbox"/> Nei				Dersom ja, legg ved oppdatert situasjonsplan, teikningar eller dokumentasjon som viser kva som er utført.
Sluttrapport for avfall								
Sluttrapport av				Dato		skal leggjast ved søknaden		
Ansvarleg søker forpliktar seg til å sjå til at sluttrapporten vert ajourført og oppbevart				Vedlegg nr. K -				
Varmesystem								
Energiforsyning				Varmefordeling				
<input type="checkbox"/> Elektrisitet	<input type="checkbox"/> Sol	<input type="checkbox"/> Vassboren golvvvarme	<input checked="" type="checkbox"/> Ikkje relevant	<input type="checkbox"/> Luftoppvarming				
<input type="checkbox"/> Biobrensel	<input type="checkbox"/> Gass	<input type="checkbox"/> Vassboren radiator	<input type="checkbox"/> Kamin/omn/peis					
<input type="checkbox"/> Varmepumpe - luft	<input type="checkbox"/> Olje/parafin	<input type="checkbox"/> Elektriske varmekabler	<input type="checkbox"/> Anna					
<input type="checkbox"/> Varmepumpe - berg/sjø	<input type="checkbox"/> Anna	<input type="checkbox"/> Elektriske panelomnar						
<input type="checkbox"/> Fjernvarme/spillvarme								
Erklæring								
<input type="checkbox"/> Ein stadfester at tilstrekkeleg dokumentasjon som grunnlag for driftsfasen er overlevert eigaren av byggverket								
Vedlegg								
Beskrivelse av vedlegg				Gruppe	Nr. frå – til	Ikkje relevant		
Situasjonsplan, avkøyringsplan				D	1 – 1	<input type="checkbox"/>		
Teikningar, plan, snitt, fasade				E	-	<input checked="" type="checkbox"/>		
Utgreiingar/kart				F	-	<input checked="" type="checkbox"/>		
Gjennomføringsplan				G	2 – 2	<input type="checkbox"/>		
Sluttrapport for avfallsplan og miljøsaneringsbeskrivelse				K	-	<input checked="" type="checkbox"/>		
Bustadspesifikasjon i matrikkelen				H	-	<input checked="" type="checkbox"/>		
Uttaler frå andre offentlege myndigheiter				I	-	<input checked="" type="checkbox"/>		
Andre vedlegg				Q	-	<input type="checkbox"/>		
Underskrifter								
Ansvarleg søker for tiltaket (for tiltak etter pbl § 20-1)				Tiltakshavar (berre for tiltak utan ansvarleg søker pbl § 20-4)				
Føretak Vest Rørservice AS				Namn				
Organisasjonsnummer 918158111				Organisasjonsnummer				
Kontaktperson Tor Erik Skråmestø		Telefon 98653222	Mobiltelefon	Kontaktperson		Telefon	Mobiltelefon	
E-post vestrorservice@gmail.com				E-post				
Dato 31.03.22		Underskrift <i>Tor Erik Skråmestø</i>		Dato		Underskrift		
Gjenta med blokkbokstavar Tor Erik Skråmestø				Gjenta med blokkbokstavar				

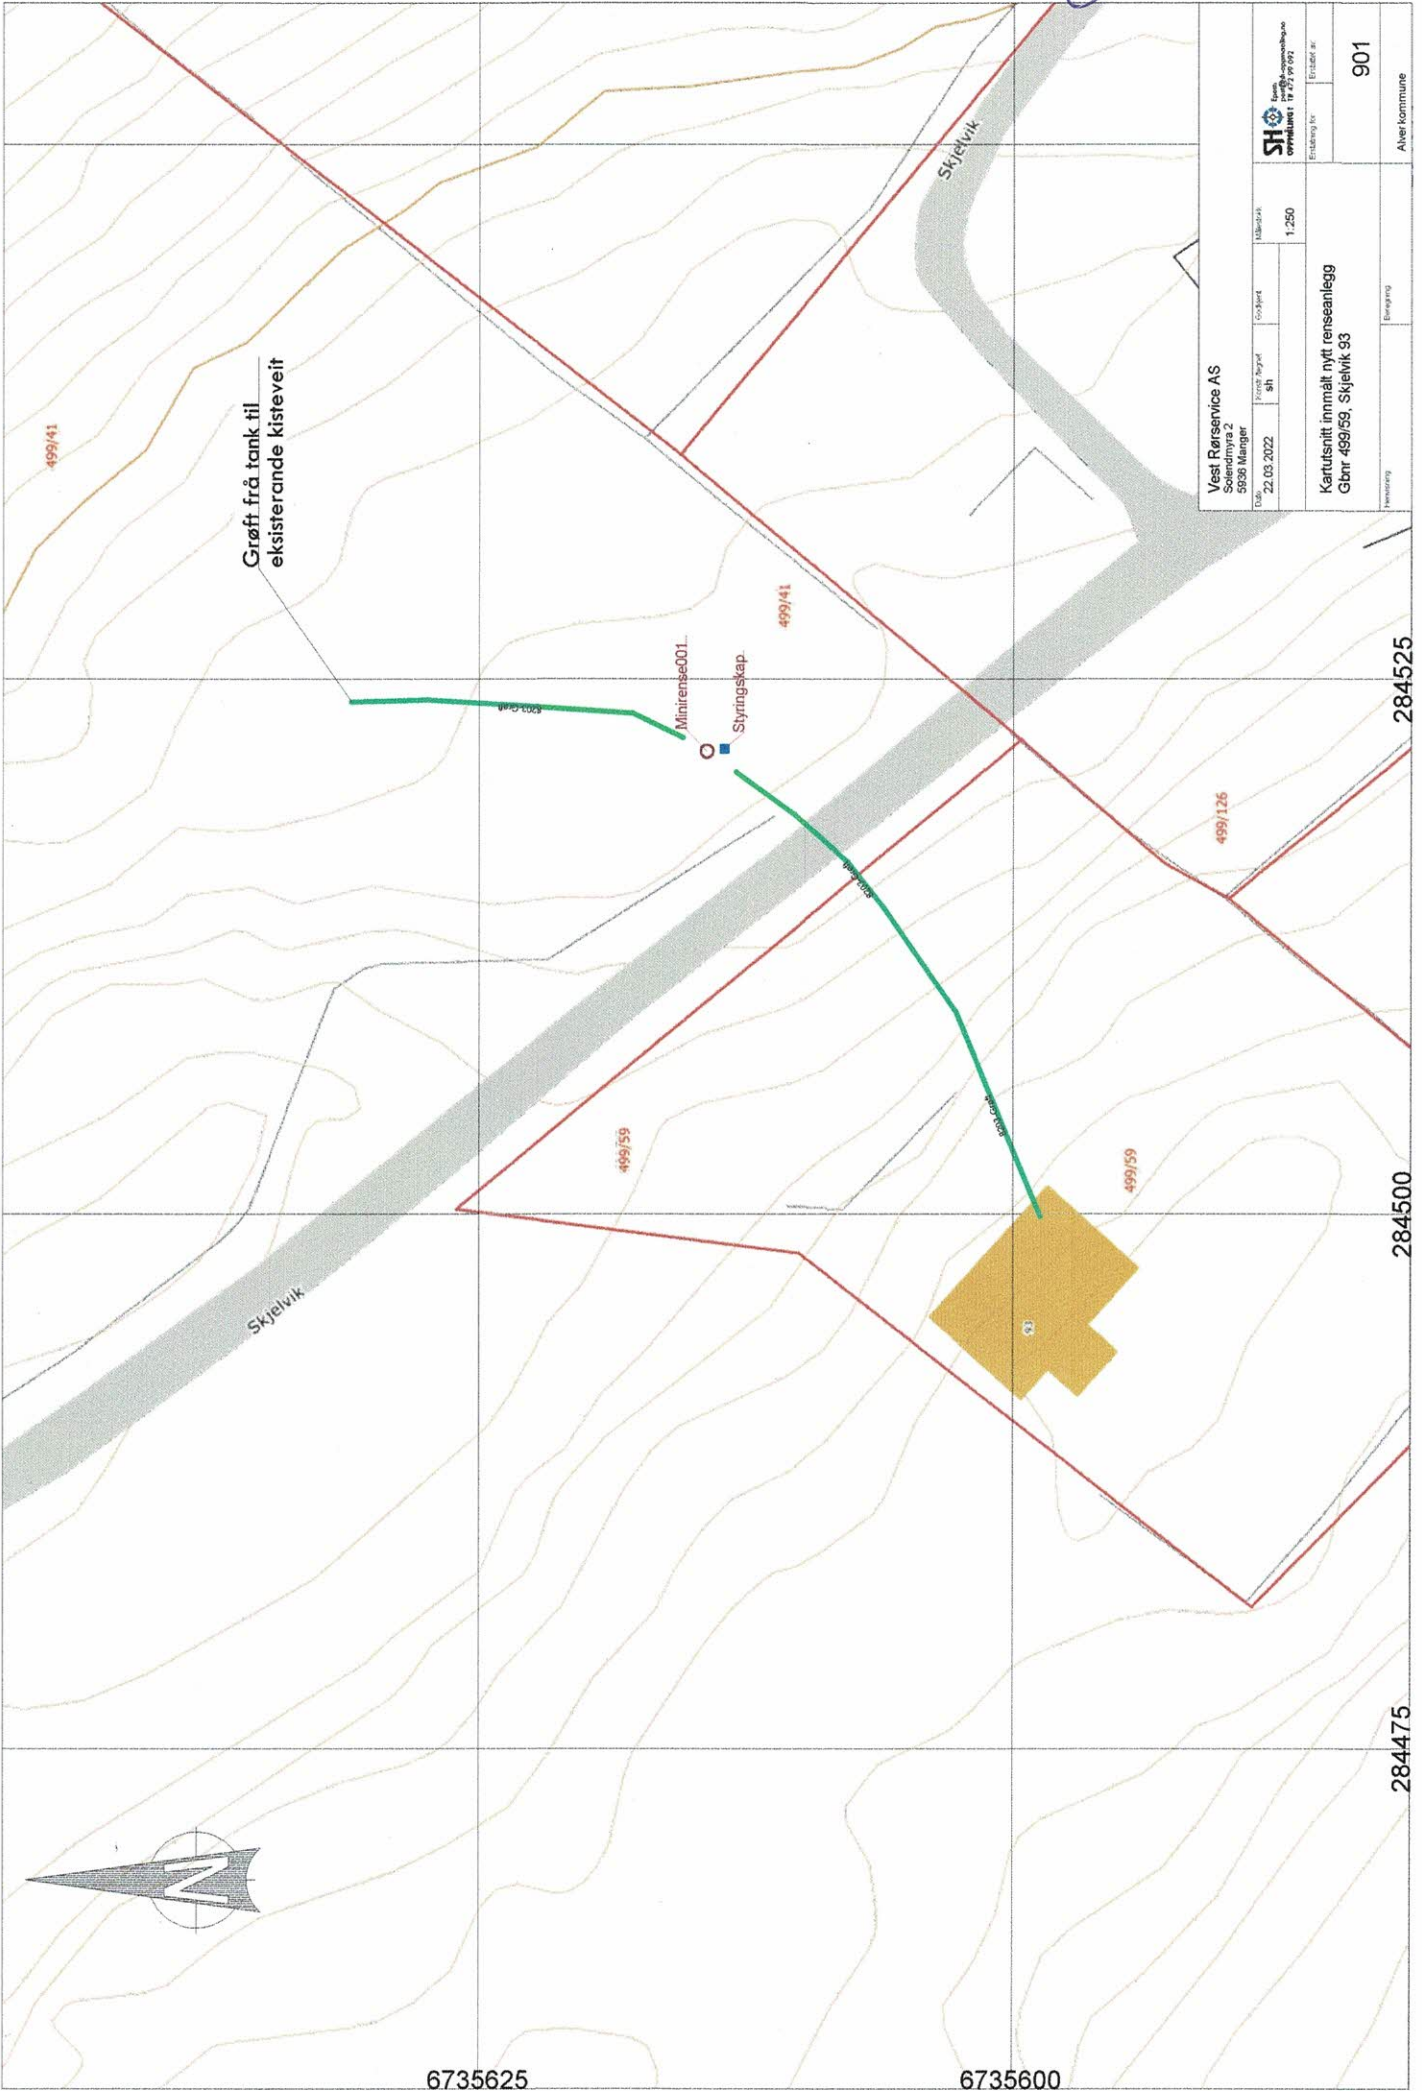

Grøft fra tank til  
eksisterende kisteveit



Vest Rørservice AS



22.03.2022

1:250

SH







Kartusnitt innmalt nytt renseanlegg

Gbnr 499/59, Skjelvik 93

901

Aler kommune

6735625

6735600

284525

284500

284475

1

Kommunen sitt saksnr.

Vedlegg

Side  av

Versjonsnr.

Nullstill



## Gjennomføringsplan

Ansvarlig søker Vest Rørservice AS		Organisasjonsnummer 918158111	Tiltaksklasse 1	Dato. 31.03.22	Signatur, ansv. søker <i>Tor Erik Skarvåg</i>				
Eigedom/ byggjestad	Gnr. 499	Bnr. 59	Festnr.	Seksj.nr.	Bygn.nr.	Kommune Alver	Adresse Skjelvik 93	Postnr. 5939	Poststad Sletta

Beskriving av fagområde, ansvarsområde, tiltaksklasse		Kryss for planlagt samsvarserklæring / kontrollklæring skal erstattes med dato når denne ligg føre				Set kryss når arbeidet innan ansvarsområdet er avslutta		
Funksjon (PRO, UTF, KONTROLL)	Beskriving av ansvarsområde henta frå erklæring om ansvarsrett	Tiltaks-klasse	Namn og org.nr. på føretaket	Søknad om rammeløyye (5)	Søknad om igangsetjings-løyye/eitt-steg-søknad (6)		Søknad om mellombels bruksløyve (7)	Søknad om ferdiggattest (8)
(1) SØK	(2) Ansvarleg søker	(3) 1	(4) Vest Rørservice AS, 918158111	(5)	(6)	(7)	(8) 31.03.22	(9)
PRO	Grøft og rørtarbeid i grøft	1	Vest Rørservice AS, 918158111		13.10.21			X
UTF	Grøft og rørtarbeid i grøft	1	Vest Rørservice AS, 918158111				31.03.22	

2