


6735625

6735600

284475

284500

284525

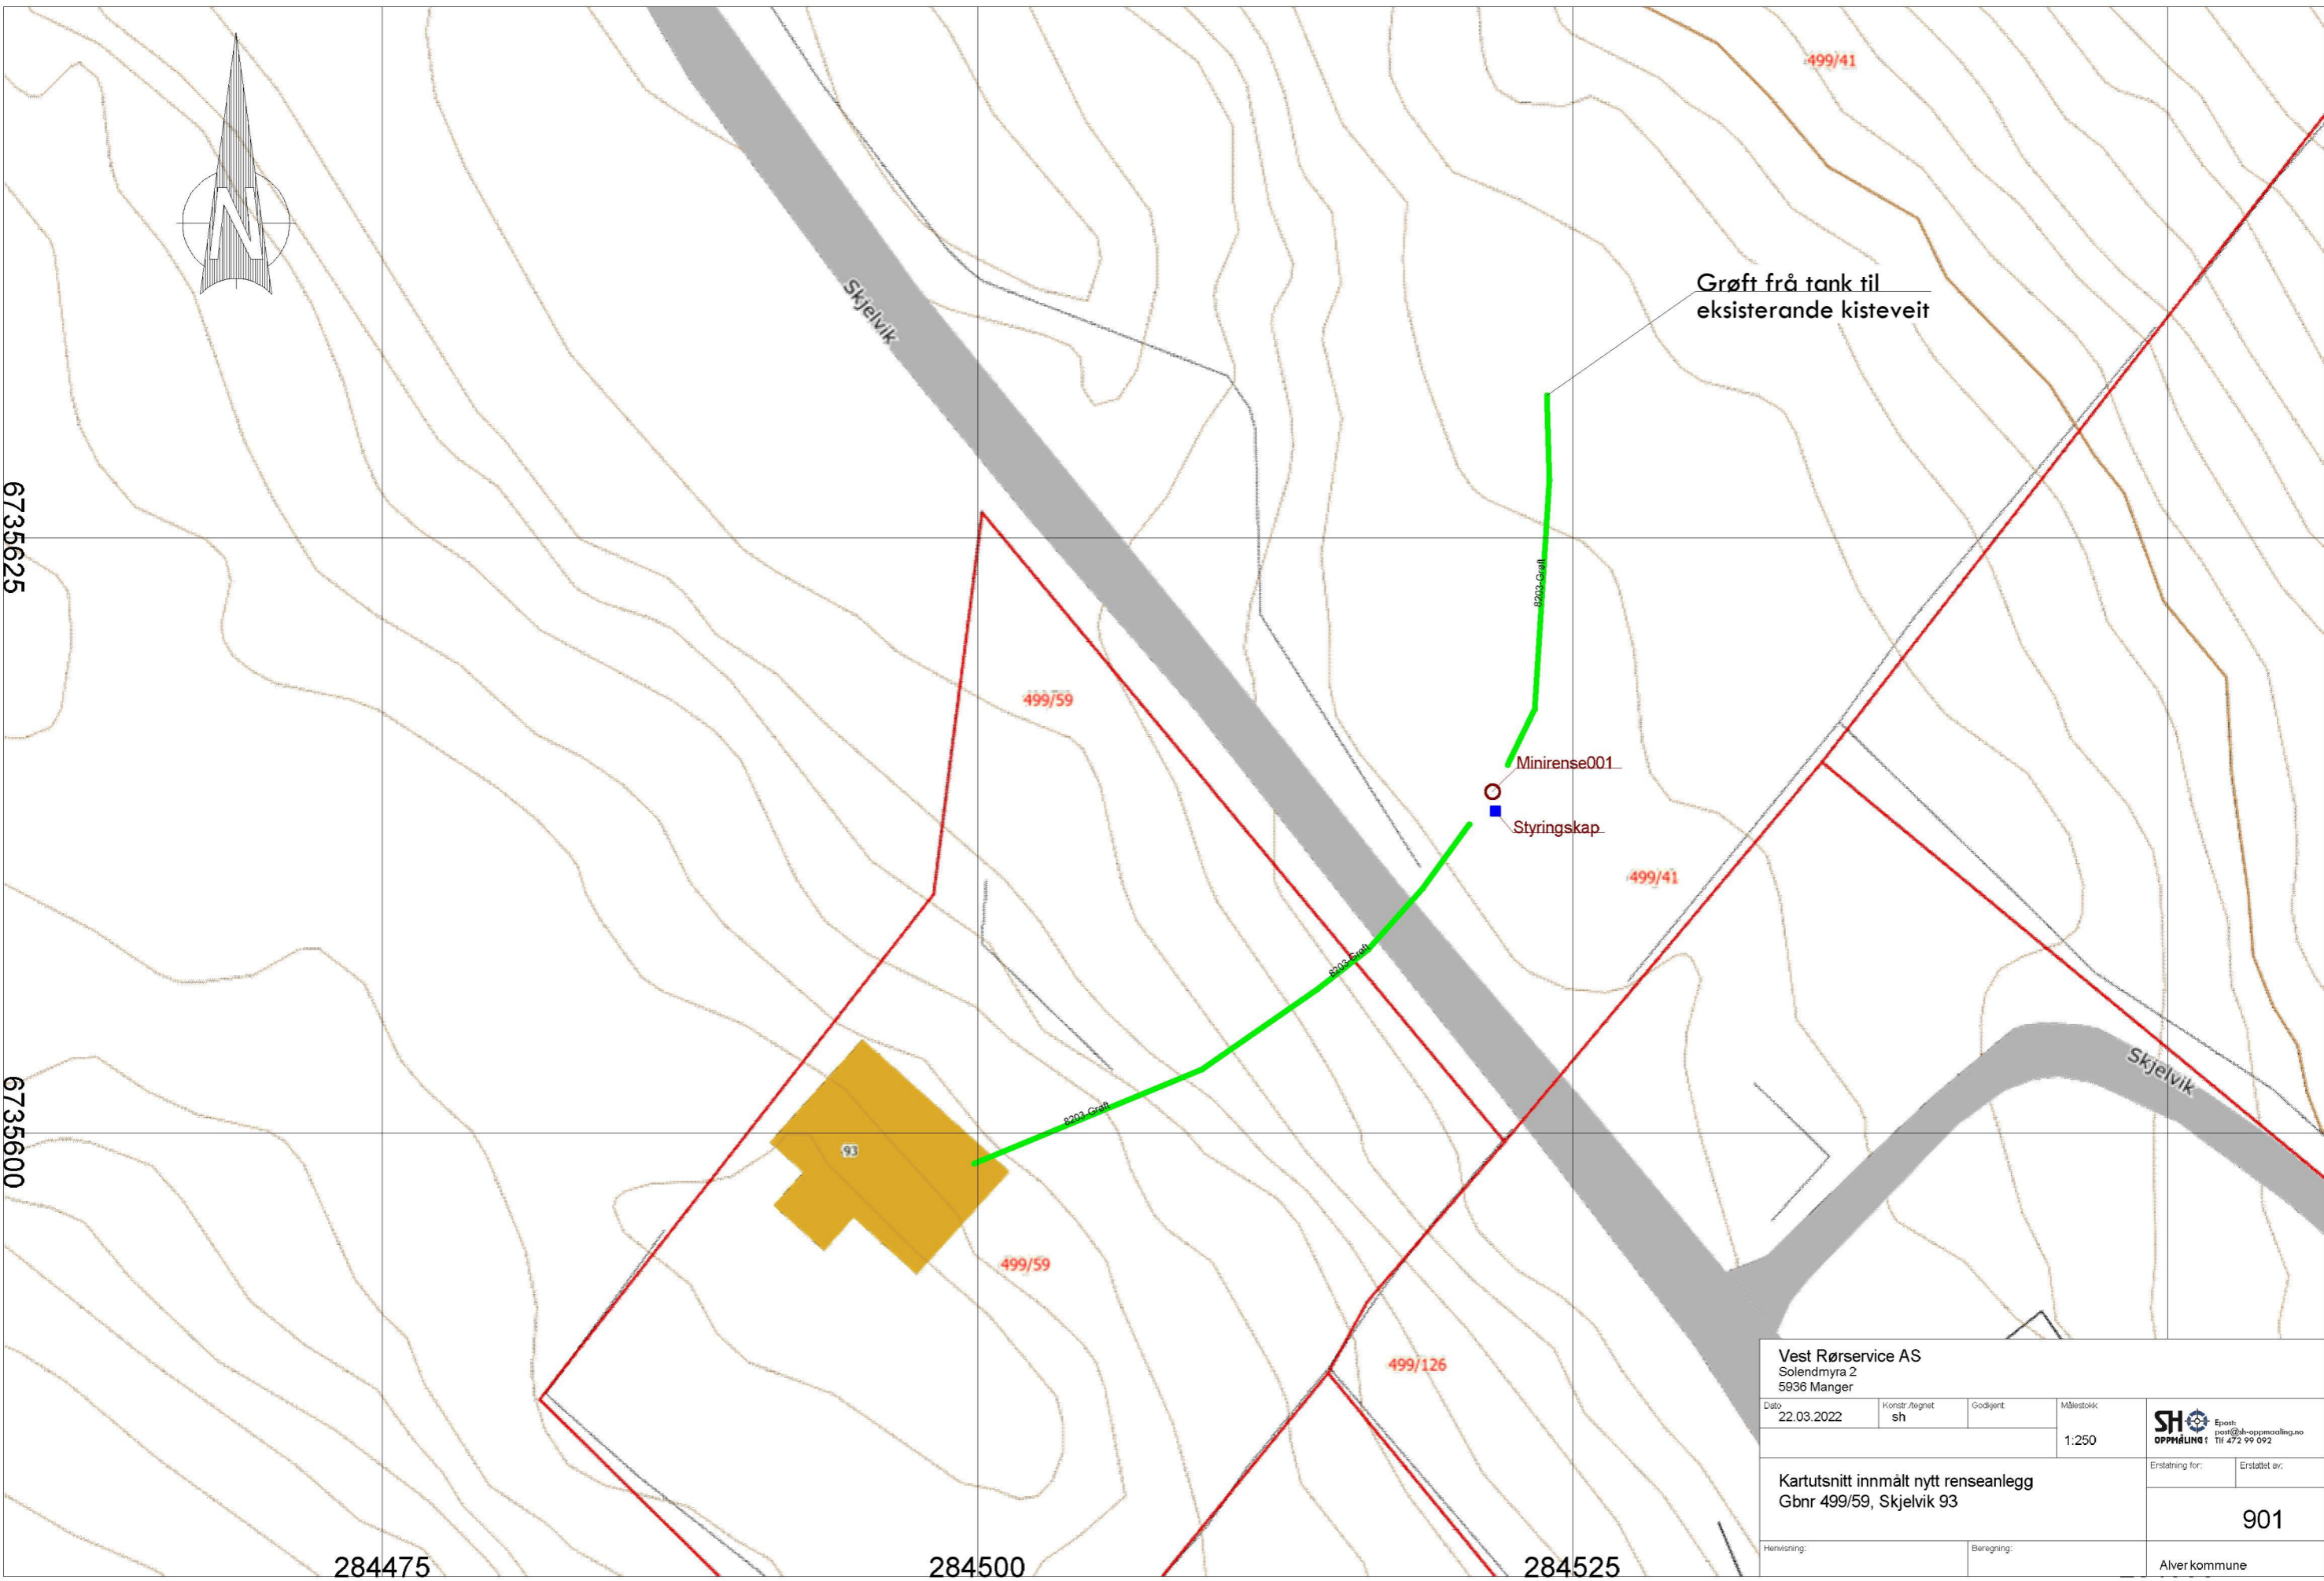

Grøft fra tank til eksisterande kisteveit

Minirens001

Styringskap

93

Vest Rørservice AS			
Solendmyra 2			
5936 Manger			
Dato	Konstr./egnet	Godkjent	Målestokk
22.03.2022	sh		1:250
Kartutsnitt innmalt nytt renseanlegg			Erstatning for: Erstatet av:
Gbnr 499/59, Skjelvik 93			
Henvisning:			901
Beregning:			Alver kommune