



Reknes Byggjeverer LI
Masfjordvegen 187
5986 HOSTELAND

Referanser:
Dykkar:
Vår: 20/5234 - 22/30421

Saksbehandlar:
Anne Lise Molvik
anne.lise.molvik@alver.kommune.no

Dato:
20.04.2022

Vi treng fleire opplysningar før vi kan behandla søknaden - gbnr 134/263 Hilland


Tiltak: Tomannsbustad
Byggjestad: Gbnr: 134/263
Tiltakshavar: Reknes Eiendom AS
Ansvarleg søkjar: Reknes Byggjeverer LI

Kommunen viser til dykkar søknad om ferdigattest for tiltak på tomannsbustad 3 på gbnr 134/263, mottatt 17.03.2022.

Vi har gått gjennom søknaden og har følgjande merknad:

Det går fram av innsend dokumentasjon at det er oppført opp terrasse mot søraust som tilbygg til bustaden. Terrassen har eit areal på ca. 24 m². I tillegg er parkeringsplassane for bustaden flytta til areal som er vist opparbeidd for lek som følgje av etableringa av tilbygget. Endringa av tiltaket er søknadspliktig og det må sendast inn søknad om endring av gitt rammeløyve før vi kan behandla søknaden om ferdigattest. I påvente av søknad om endring kan kommunen gje mellombels bruksløyve. De må då stadfesta at tiltaket har tilstrekkeleg tryggleik for bruk, skildra arbeidet som gjenstår og tidspunkt for ferdigstilling.

Tidlegare situasjonsplan

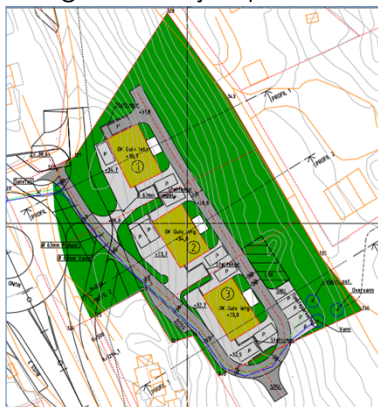

Ny situasjonsplan



