


Søk etter innhold i valgte kilder

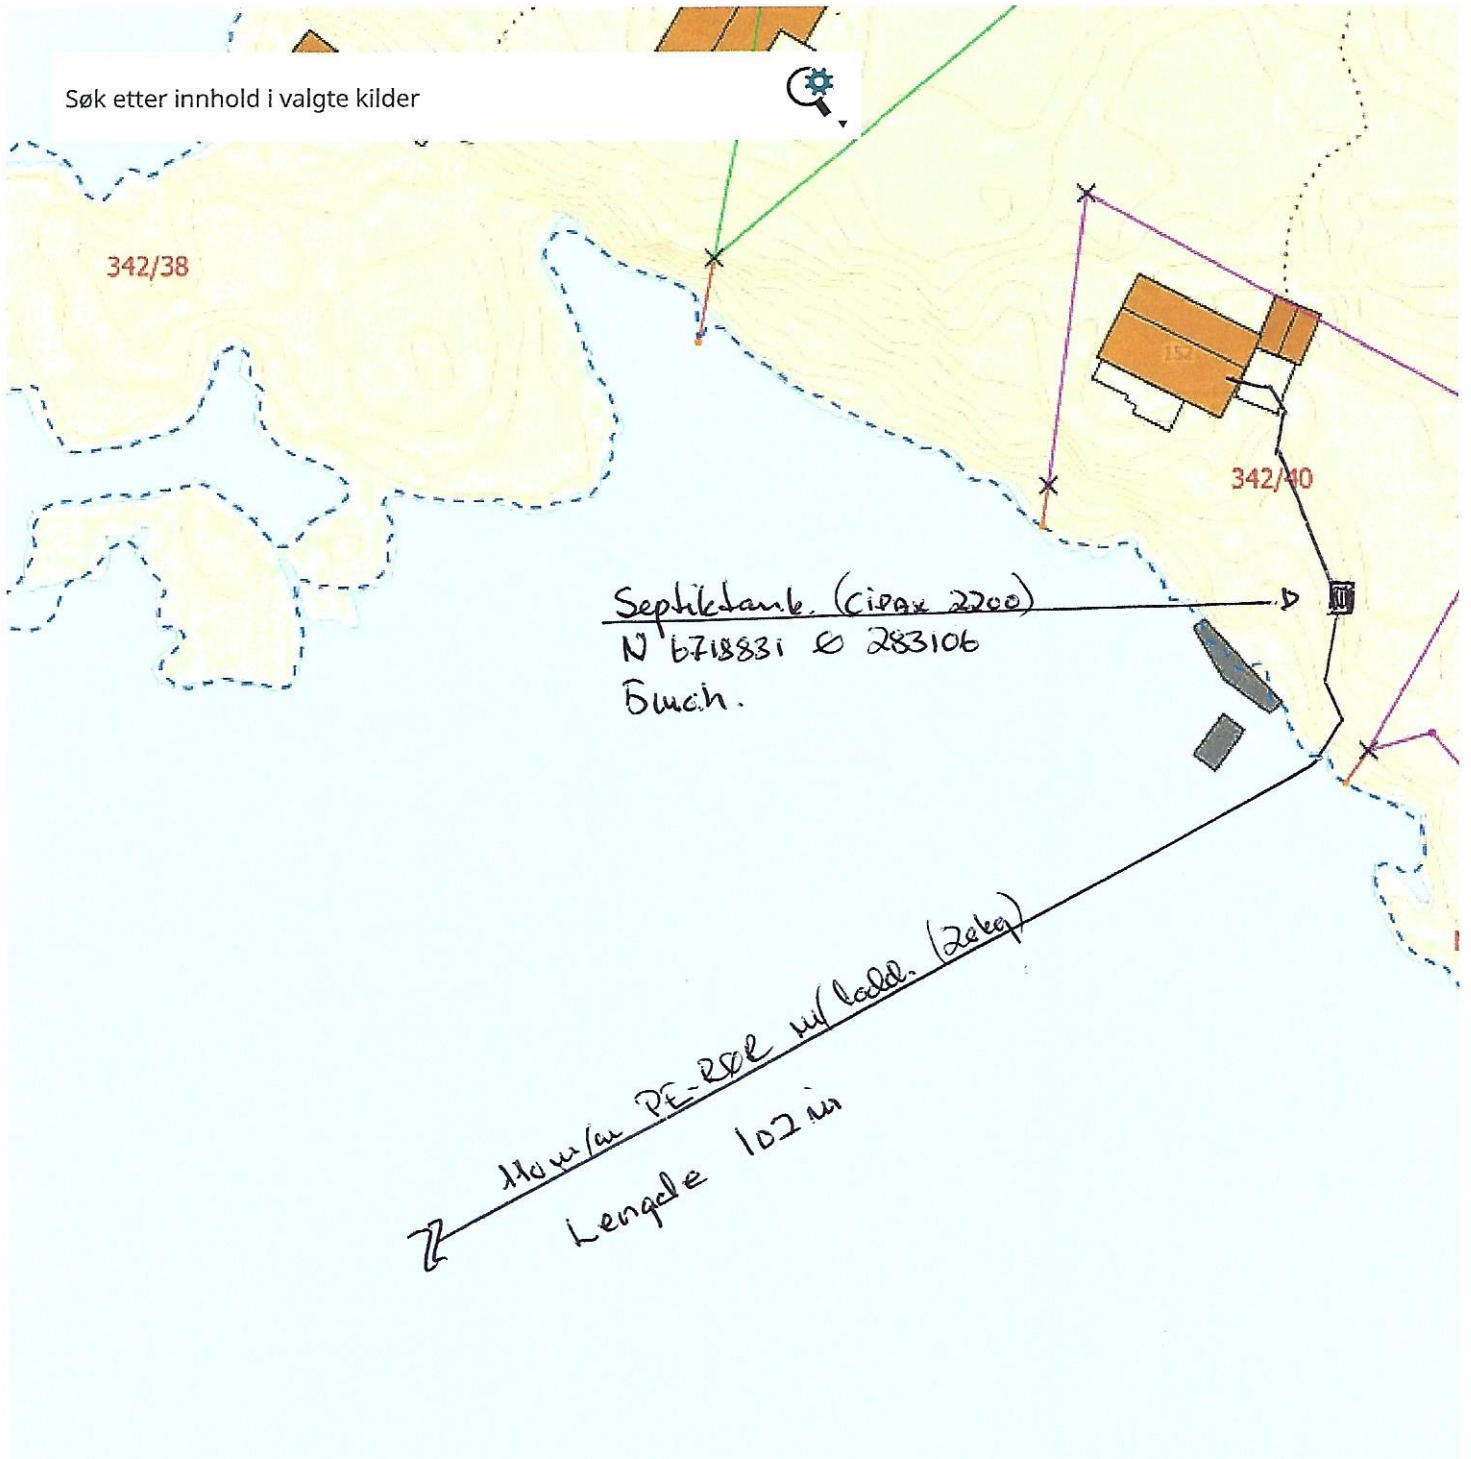

Fløysand VA, as

Rørlegger

Mob. 952 73 505

Fløksand, 5918 Frekhaug

Org.nr.: No 987 774 525 MVA

Terje Fløysand

Temakart

Bakgrunns-
kart

20 m

Eier: Yngve Thoen, Eikelandsvegen 152.

Målestokk 1 : 625 Terje Fløysand

EPSG:32632 ▾ N: 6718761 Ø: 283240