

1

2

3


4

Tomannsbolig for Mjuebakkane AS
 På Tomt.nr .1 , 2 , 4 og 4
 Gnr.9.Bnr.28
 i Meland kommune
 Tegn.Byggm.Steinar Thunold
 M.1:100



Sør-Vest

Endre fra glass til sprinkler av tre

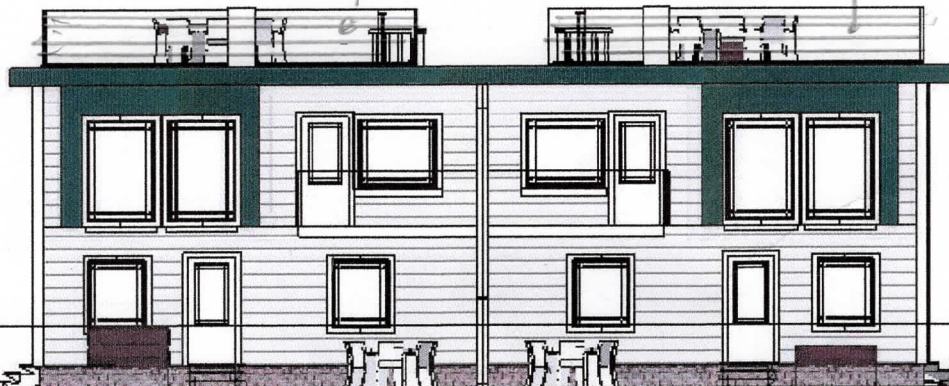

mot sør

1

2

3

4

A

A

B

B

C

C